



Upprunalegur höfundur: ASK

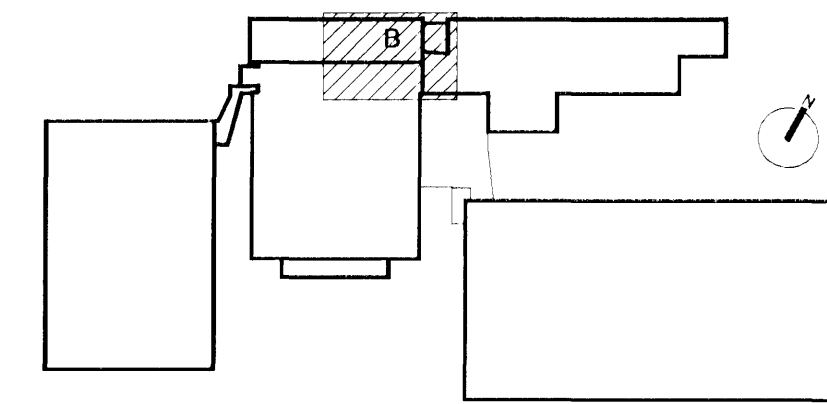

Lykilmýnd mkv: 1:2000

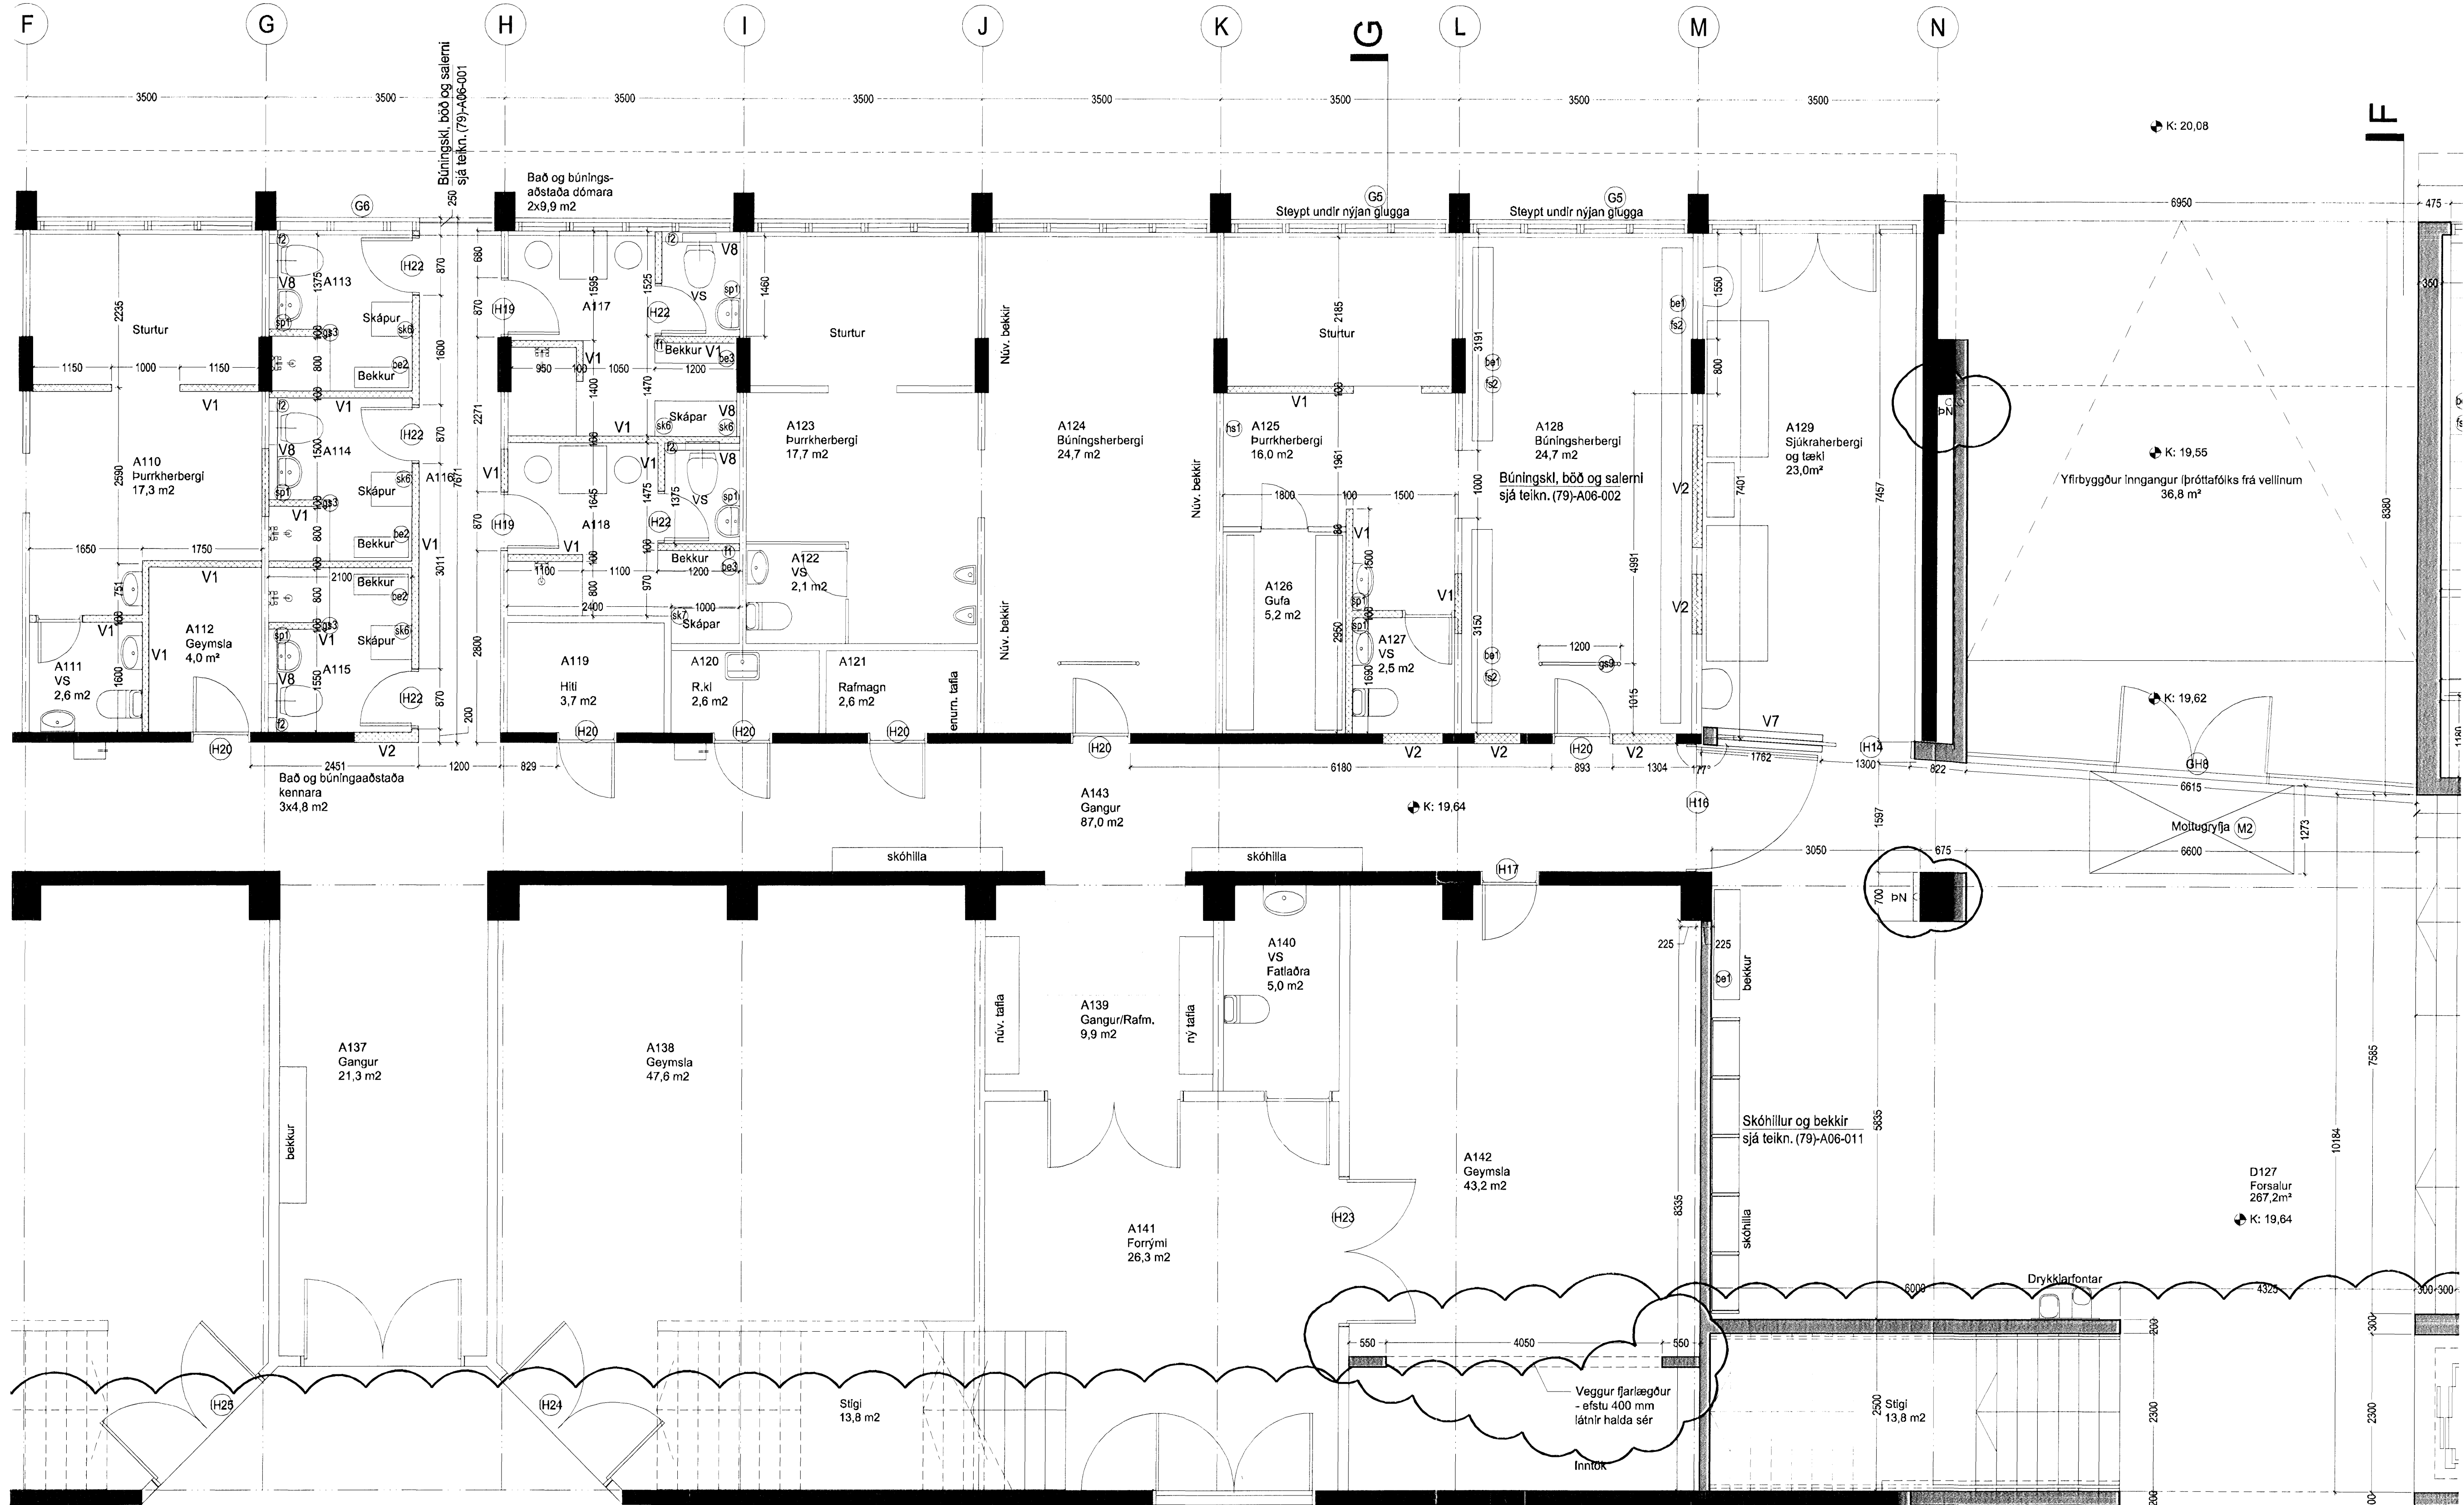

VEGGTÝPUR

[Symbol]	V1 - Hlaðnir veggir úr 70 mm vikurplötum og múrhúðaðir
[Symbol]	V2 - Hlaðnir veggir úr 100 mm vikurplötum og múrhúðaðir
[Symbol]	V3 - Hlaðnir veggir úr 2x70 mm vikurplötum og múrhúðaðir
[Symbol]	V4 - Hlaðnir veggir úr 2x100 mm vikurplötum og múrhúðaðir - 60 mm millirúm fyrir rennihúð
[Symbol]	V5 - Gipsplötuveggir 147 mm
[Symbol]	V6 - Gipsplötuveggir 122 mm
[Symbol]	V7 - Gipsplötuveggir 302 mm m/innfelldir rennihúð
[Symbol]	V8 - Gipsplötuveggir / lagnaeggir einungis klæddir öðru megin
[Symbol]	V9 - Gipsplötuveggir / gataðir hljóðveggir einungis klæddir öðru megin

[Signature]
Kt. 110457-2789

01.15.02.2008 JBE Flar. mod 2 frá mod 0 vebur 15565 / 1560 19480
Kf á vegg 1 g/m A142 breytt
Útg. Dags. Teikn. Breyting Samþ. af Dags. verkkaupa

Fasteignafélag Hafnarfjarðar
Íþróttamiðstöðin Kaplakrika

Landnúmer: 121342
Sigr. 48001000
VERKTEIKNINGAR
GRUNNMÝND 1. HÆÐAR
SVÆÐI B
MKV.: 1:50
TEIKNAB: JBE
ÚTGÁFA DAGS: 15.02.2008
STOFN. DAGS: 13.09.2006

BATTERÍÐ
ARKITEKTARFÉLAG
Jón Ólafur Ólafsson FAI
kt: 090658-4099
Sigrður Einarsson FAI
kt: 110457-2789
Sigrður Harðarson FAI
kt: 030448-3999
Kt: 521291-1259
Tíðnauani 1
220 Hafnarfirði
S: 54 54 700 F: 54 54 701
Netfang: batteri@arkitekt.is
Heimasíða: www.arkitekt.is

0604-A

(39)-A05-004

ÚTGÁFA 01