


Upprunalegur höfundur: ASK

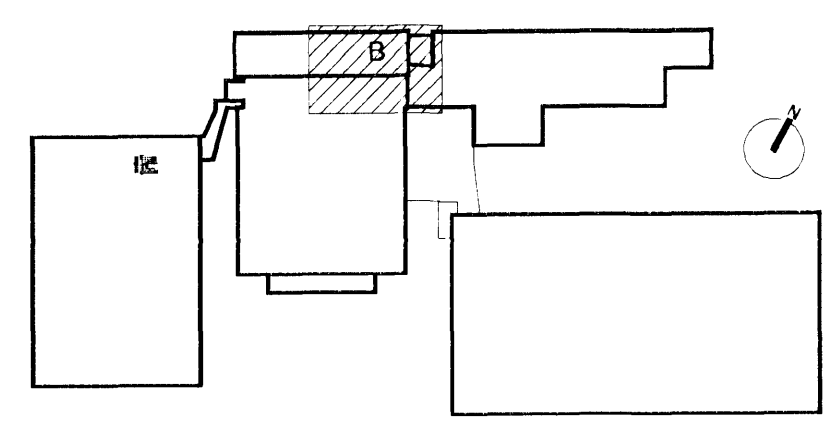

Lykilmýnd mkv: 1:2000

Samþykkt þann
16 APR 2008
 Byggingarfulltrúinn í Hafnarfirði
 F.h. Hrólfur S. Gunnlaugsson

Dr. Einar
 Kr. 110457-2789

01.15.02.2008 JBE Fjar. mod 2 frá mod 0 verður 18565 í stað 18480
 Útg. Dags. Teikn. Bráttfing. Samp. af Dags. verkkaupa

Fasteignafélag Hafnarfjarðar
 Íþróttamiðstöðin Kaplákrika
0604-A

Landnúmer: 121342
 Sigr. 48001000
VERKTEIKNINGAR
 GRUNNMÝND 2. HÆÐAR
 SVÆÐI B
 MKV: 1:50
 TEIKNAD: SE/AMT/BSS/UBE
 ÚTGÁFA DAGS: 15.02.2008
 STOFN. DAGS: 13.09.2006
(39)-A05-009
ÚTGÁFA 01

BATTERIÐ
 ARKITEKTA
 Jón Ólafur Ólafsson FAI
 kt: 090658-4099
 Sigrúnur Einarsson FAI
 kt: 110457-2789
 Sigrúnur Harðarson FAI
 kt: 030448-3999
 kt: 521291-1269
 Trónunraun 1
 220 Hafnarfirði
 S: 54 54 700 F: 54 54 701
 Netfang: batteri@arkitekt.is
 Heimasíða: www.arkitekt.is
 © BATTERIÐ EHF

Aðstaða starfsmanna