



Upprunalegur höfundur: ASK

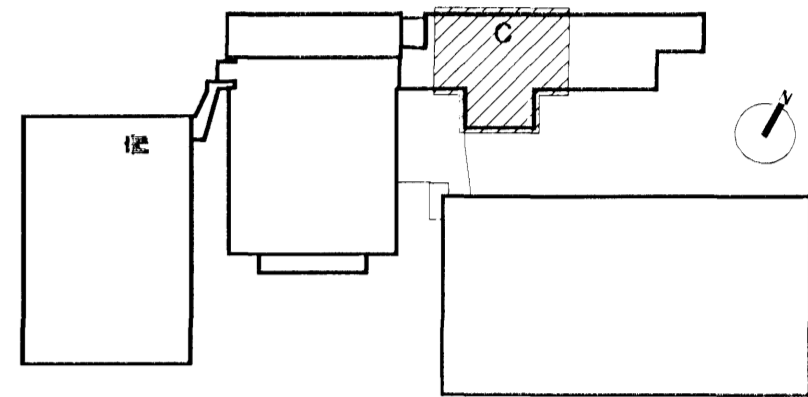

Lýkilmýnd mkv: 1:2000

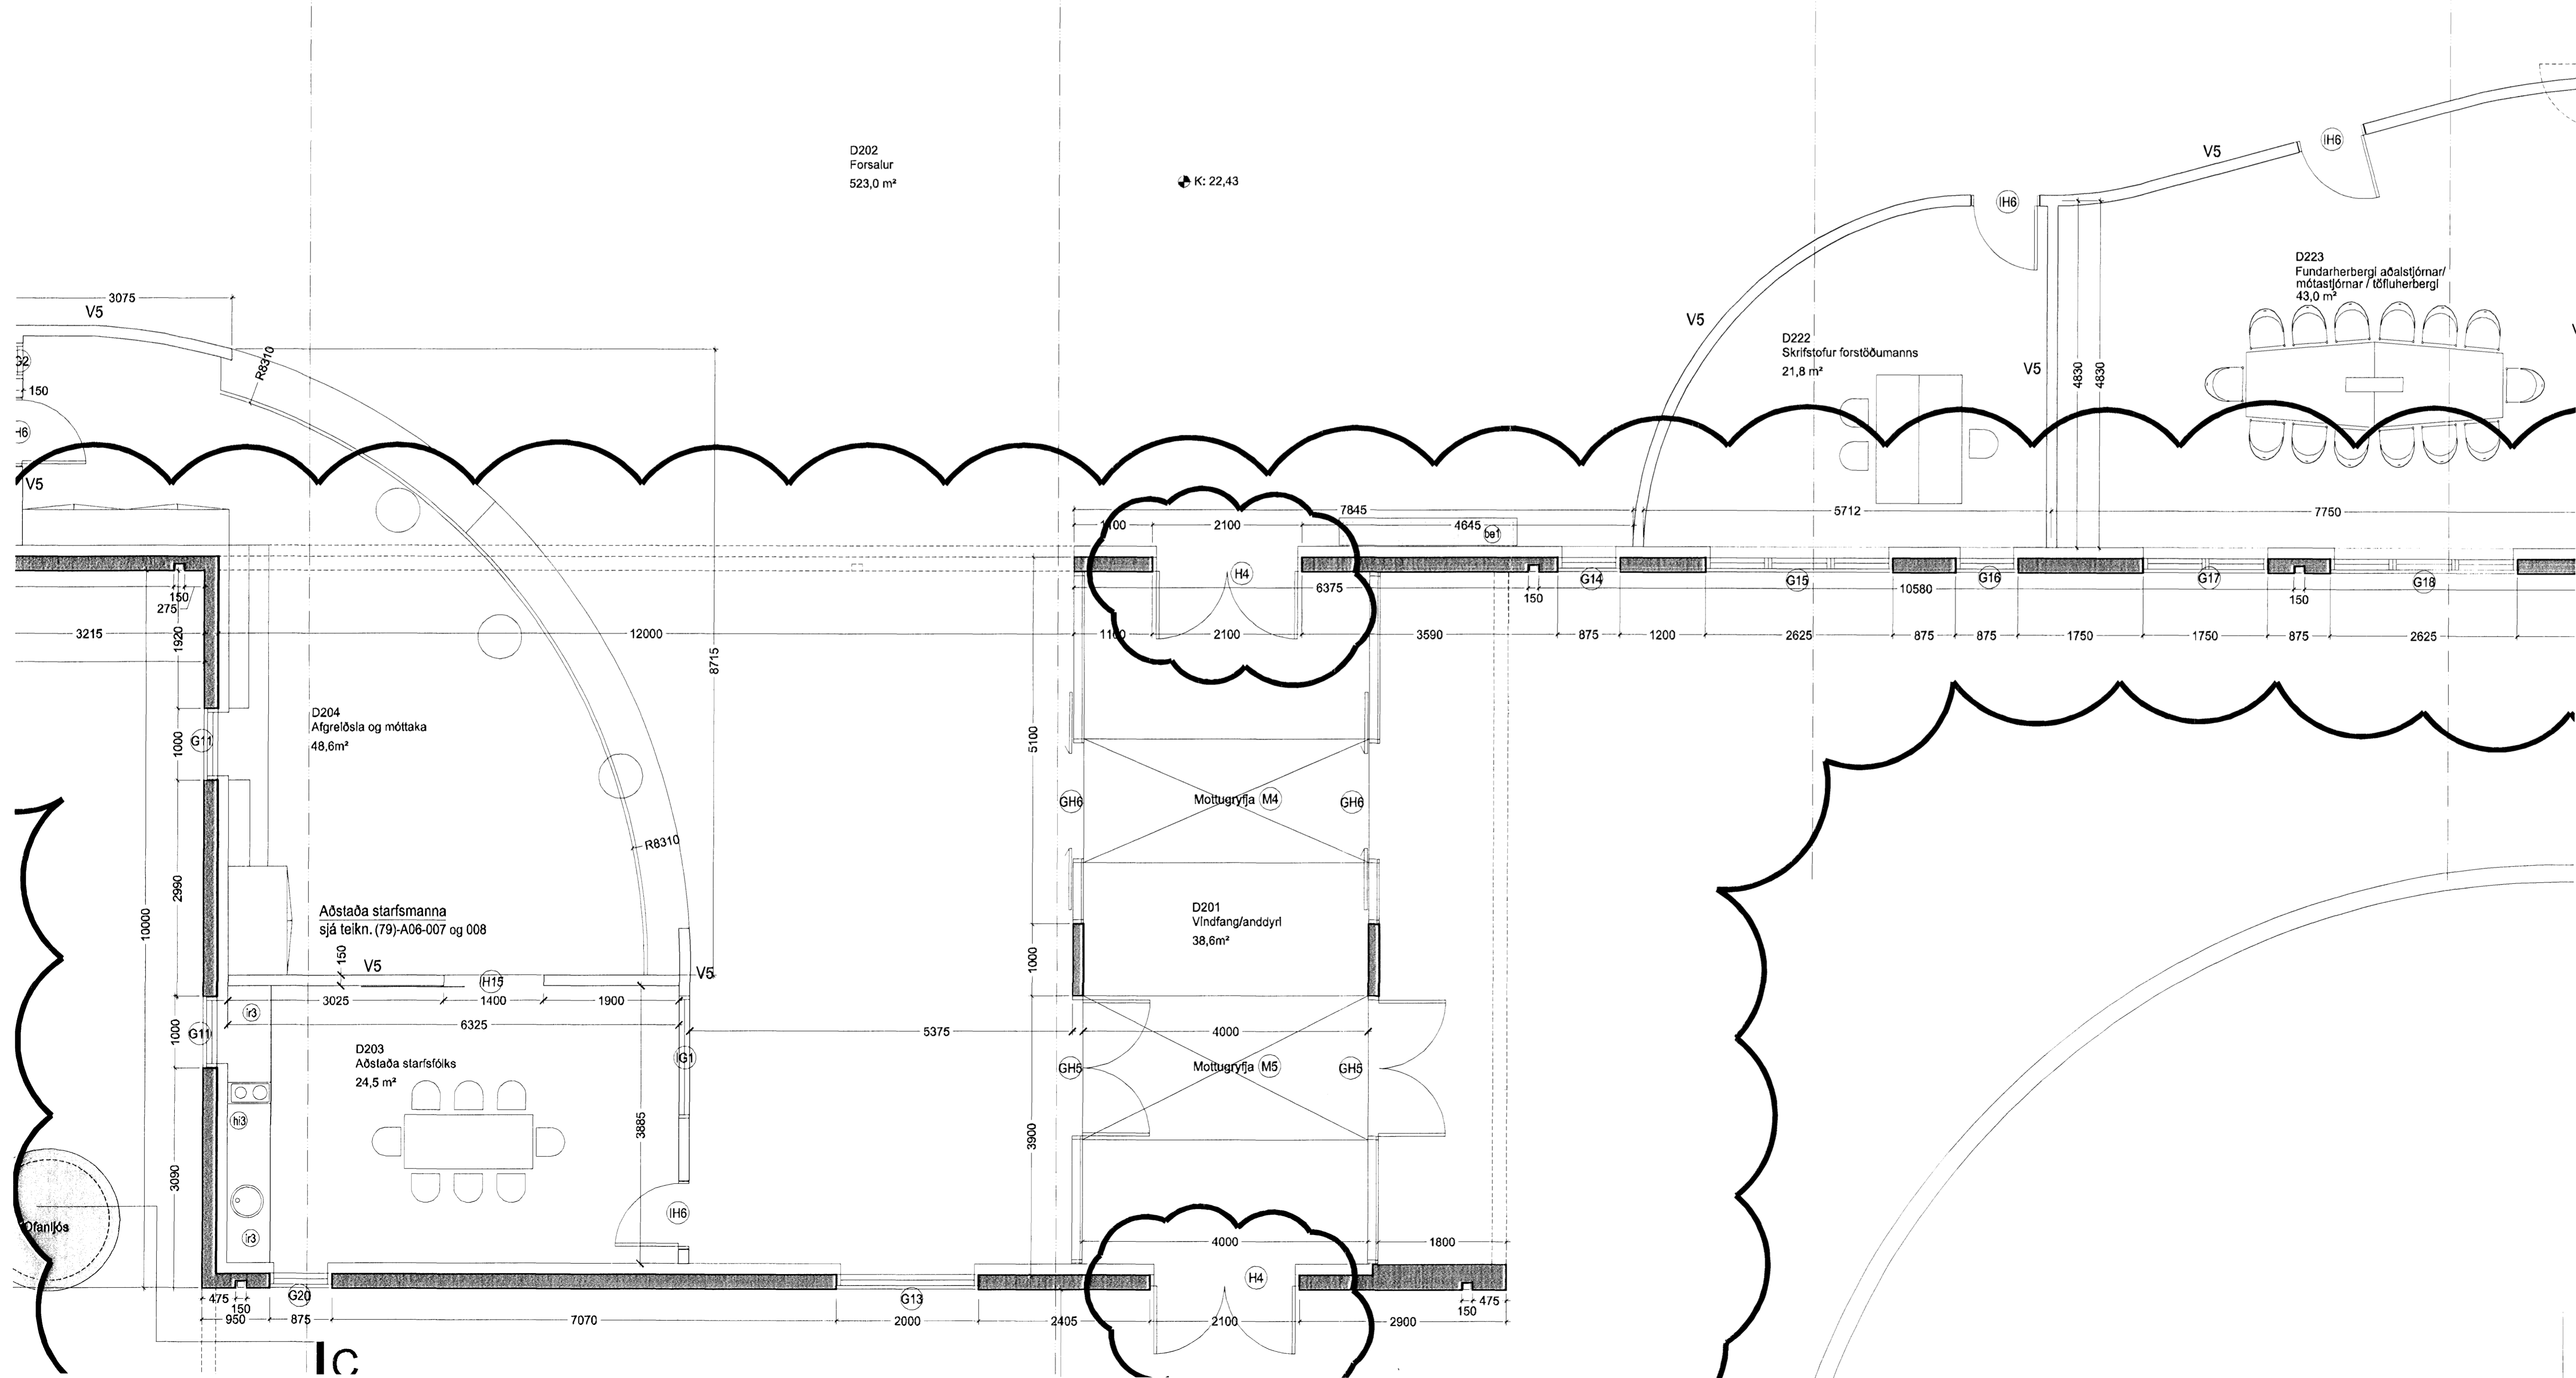

Samþykkt þann  
16 APR. 2008  
Byggingarfulltrúinn í Hafnarfirði  
F.h. Hrólfur S. Gunnlaugsson

*Dr. Einar*  
Kr. 110457-2789

01.15.02.2008 JBE Fjar. mod 2 frá mod 9 vefur 19665 - í stað 19480 -  
Húsbúgðing 114 brekka  
Útg. Dags. Teikn. Bræyting Samb. af Dags. Verkaupa

Fasteignafélag Hafnarfjarðar  
Íþróttamiðstöðin Kaplakrika

Landnúmer: 121342  
Stgr. 48001000

VERKTEIKNINGAR  
GRUNNMÝND 2. HÆÐAR  
SVÆÐI C  
MKV.: 1:50  
TEIKNAD: SE/AMT/BSS/JBE  
ÚTGÁFA DAGS: 15.02.2008  
STOFN. DAGS: 13.09.2006

Jón Ólafur Ólafsson FAI  
Kt: 030448-3999

Stjórn Einarsson FAI  
Kt: 110457-2789

Stjórn Harðarson FAI  
Kt: 030448-3999

**BATTERÍÐ**  
ARKITEKTUR

Kt: 521291-1259  
Trönuhraun 1  
220 Hafnarfirði

S: 54 54 700 F: 54 54 701  
Netfang: batteri@arkitekt.is  
Hémasíða: www.arkitekt.is

© BATTERÍÐ EHF