



NORÐURHLIÐ C OG D HLUTA í mkv. 1:100

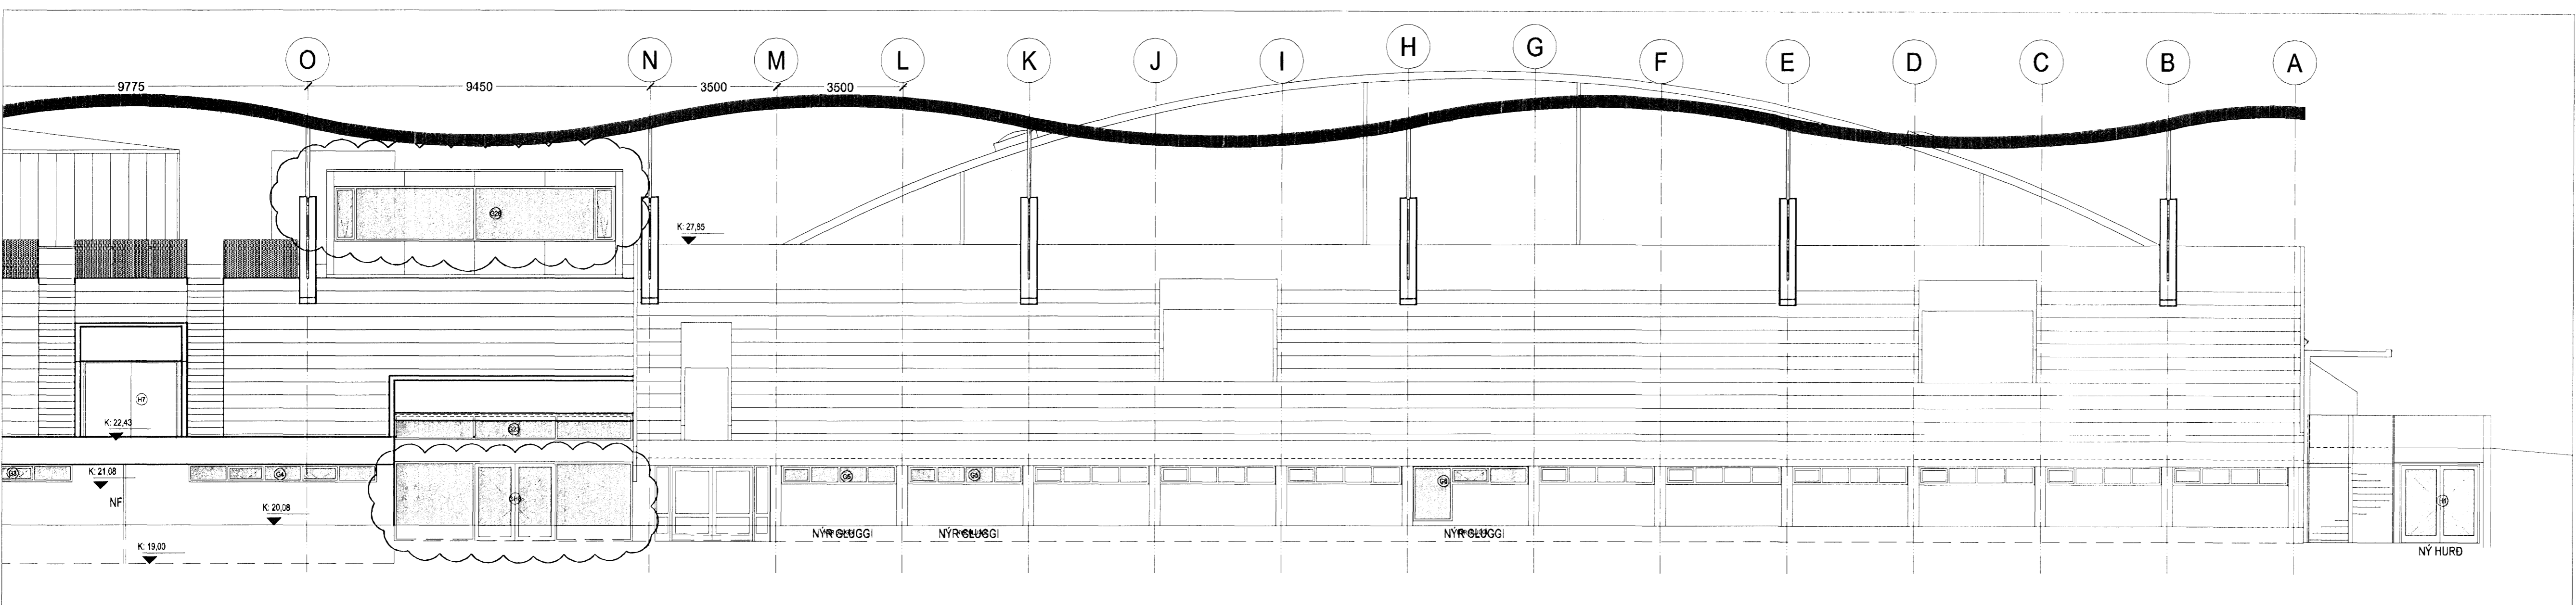


NORÐURHLIÐ A OG B HLUTA í mkv. 1:100

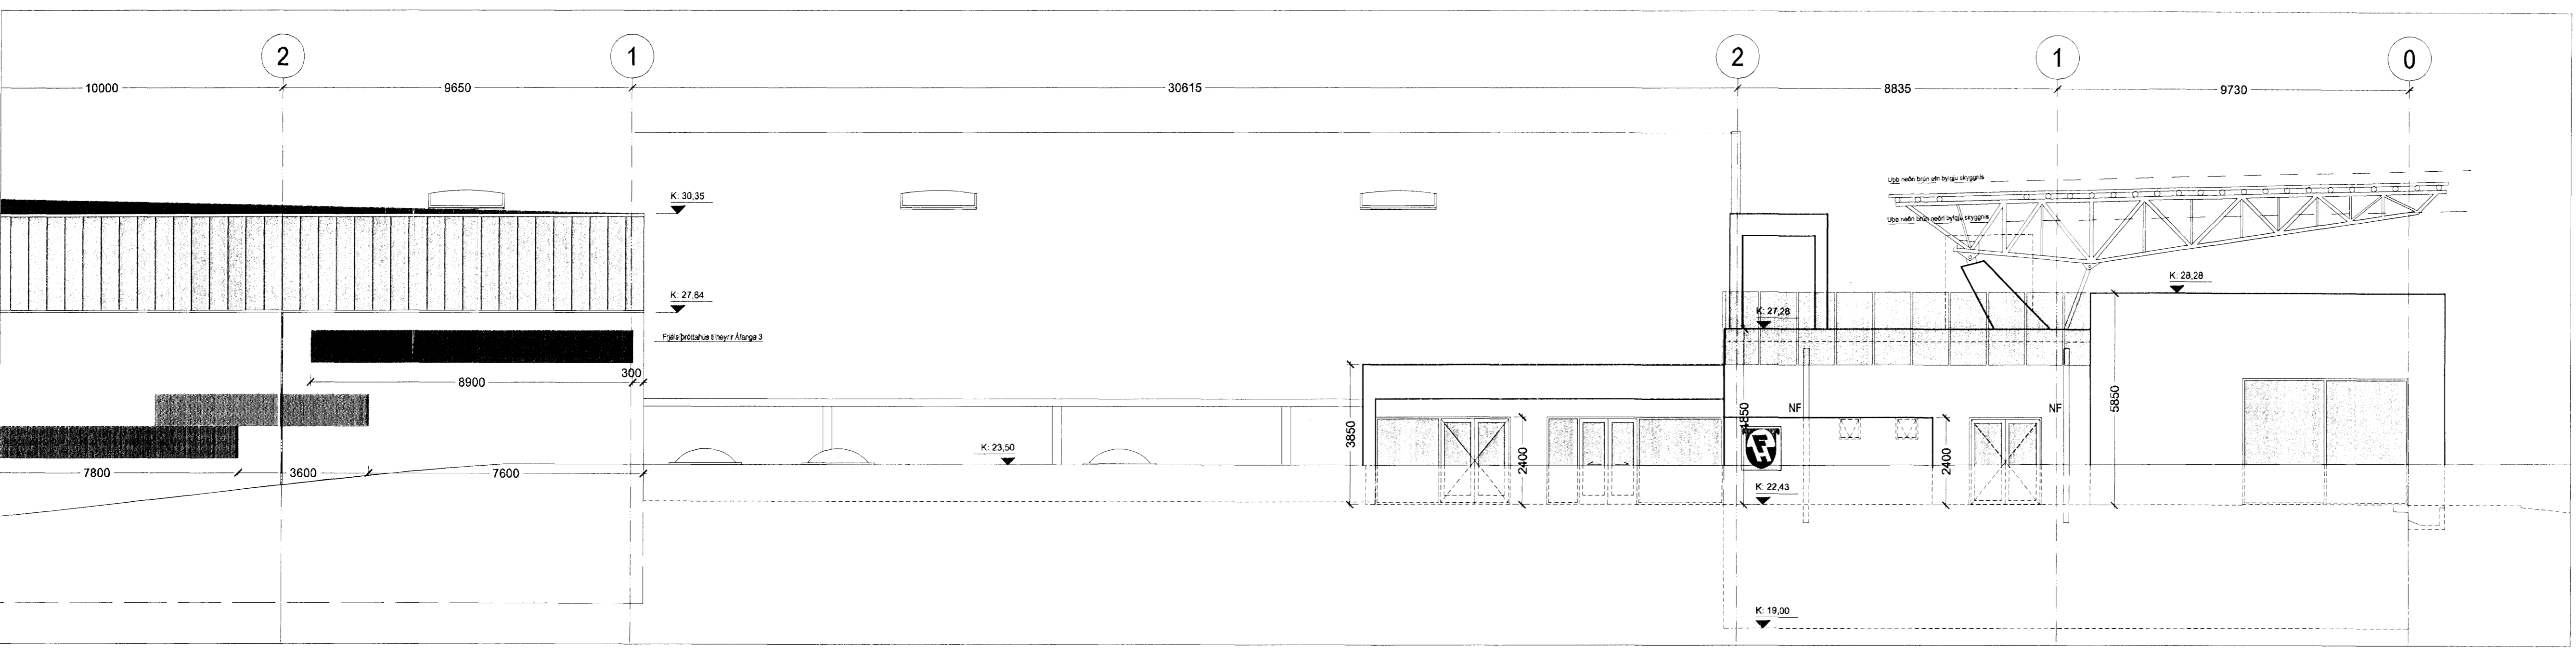

AUSTURHLIÐ E OG D HLUTA í mkv. 1:100

Upprunalegur höfundur: ASK

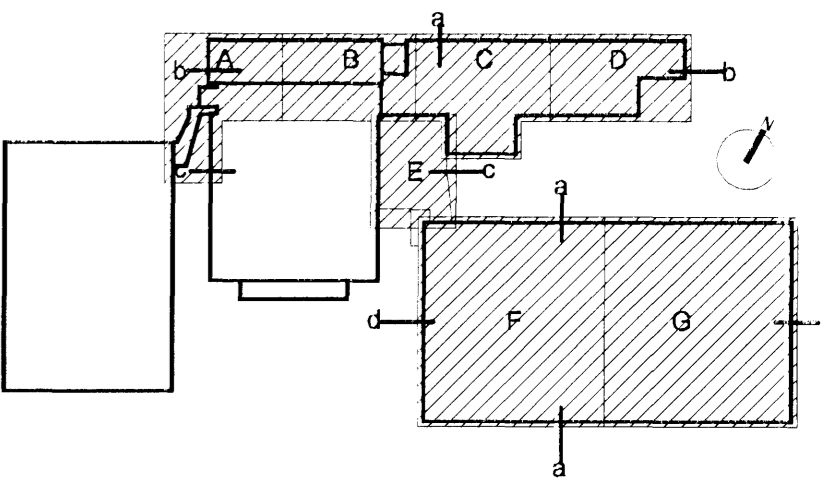

Lykilmýnd mkv. 1:2000

Samþykkt þann
16 APR. 2008
Byggingarfulltrúinn í Hafnarfirði
F.h. Hröifur S. Gunnlaugsson

[Signature]
Kr. 110457-2789

01.15.02.2008 JBE Fjar. mod 2 frá mod 0 verður 18565 / lúð 18180
Útg. Dags. Teikn. Bræying Samþ. af Dags. Verkið

Fasteignafélag Hafnarfjarðar
Íþróttamiðstöðin Kaplákrika
Landnúmer: 121342
Sigr. 48001000
VERKTEIKNINGAR
ÚTLIT NORÐUR OG AUSTURHLIÐAÐR
SV/EDI A, B, C, D OG E
MKV.: 1:100
TEIKNAD: SE/AMT/BSS/BE/PH
ÚTGÁFA DAGS: 15.02.2008
STOFN. DAGS: 13.09.2006
(39)-A05-023
ÚTGÁFA 01

Jón Ólafur Ólafsson FAI
kt: 090638 4099
Sigurður Einarsson FAI
kt: 110457-2789
Sigurður Harðarson FAI
kt: 030448-3999
BATTERÍÐ
ARKITEKTUR
kt: 521291-1259
Trónuháun 1
220 Hafnarfirði
Sí: 54 54 700 F: 54 54 701
Netfang: batteri@arkitekt.is
Heimasíða: www.arkitekt.is