



Samþykkt bann
 16 APR 2008
 Byggingarfulltrúinn í Hafnarfróð
 F.h. Hrólfur S. Gunnlaugsson


Upprunalegur höfundur: ASK

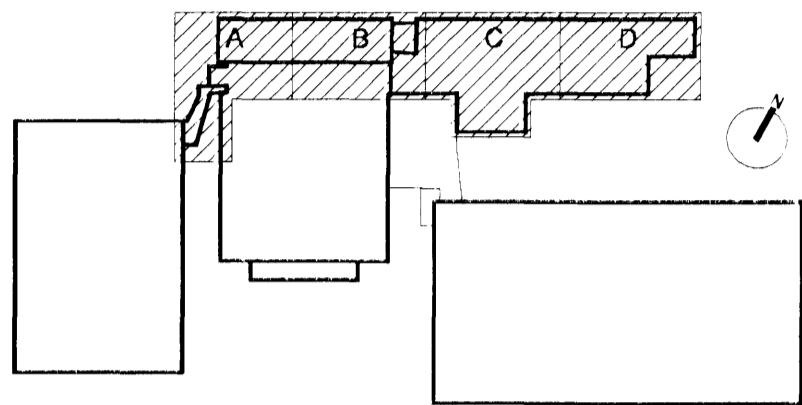


Lykilmynd mkv: 1:2000

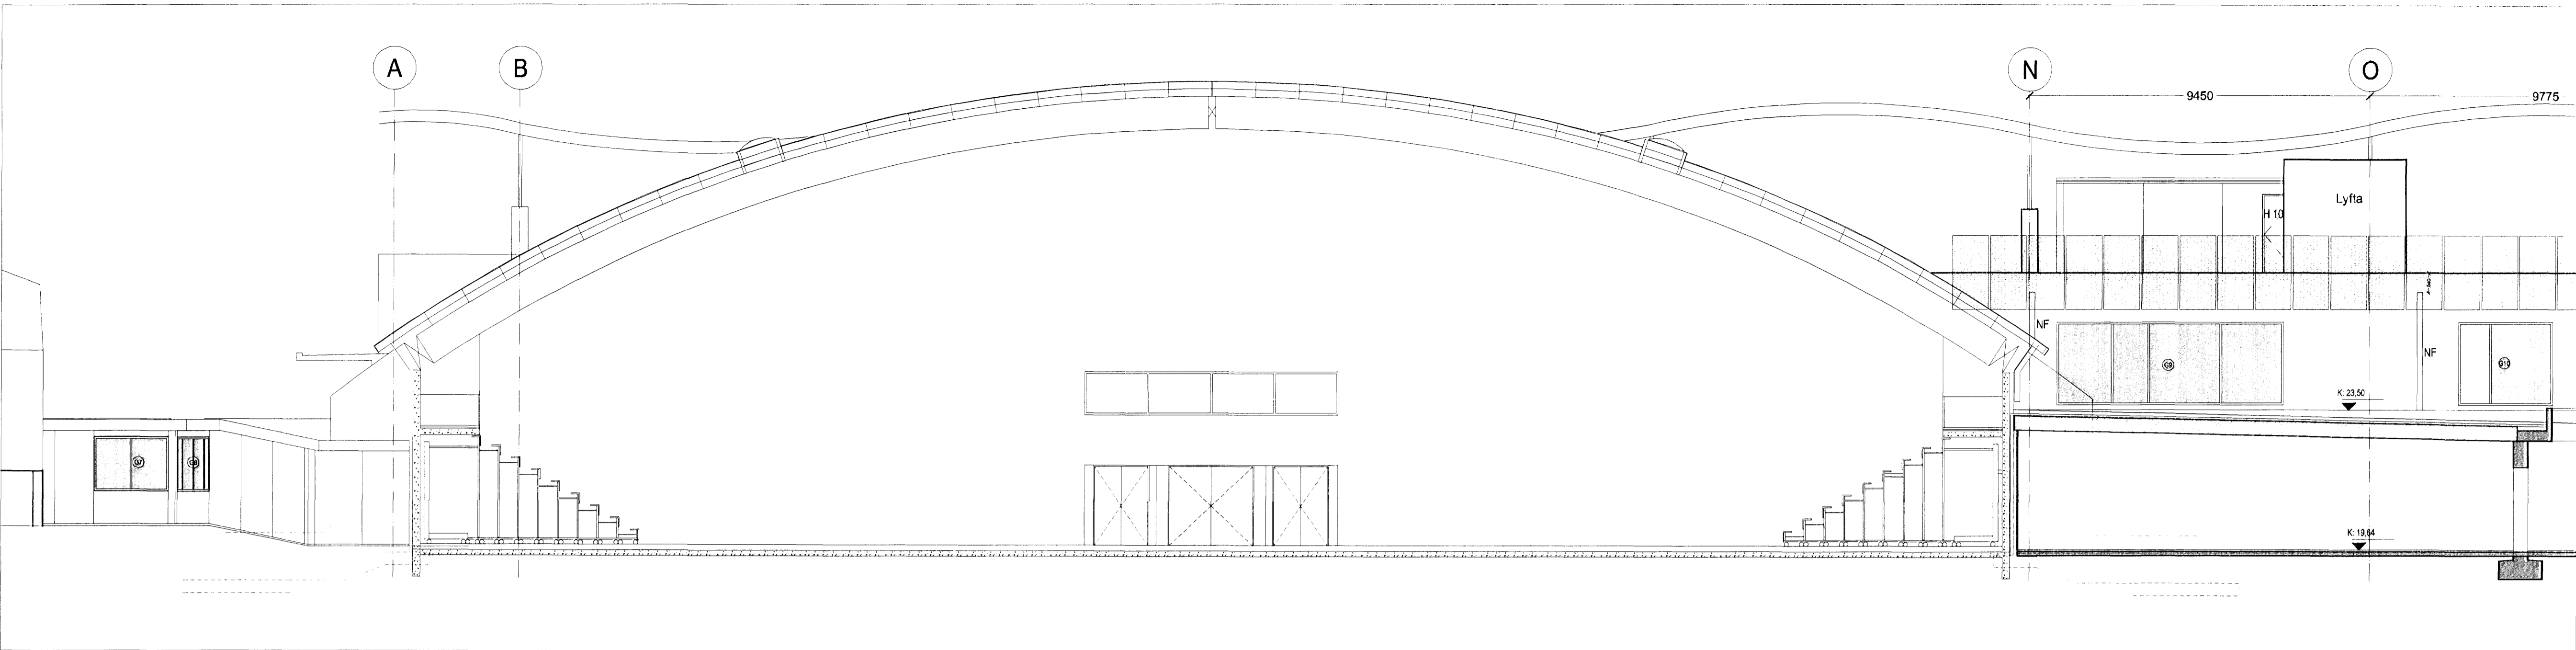

SUÐURHLIÐ A OG B HLUTA I mkv. 1:100

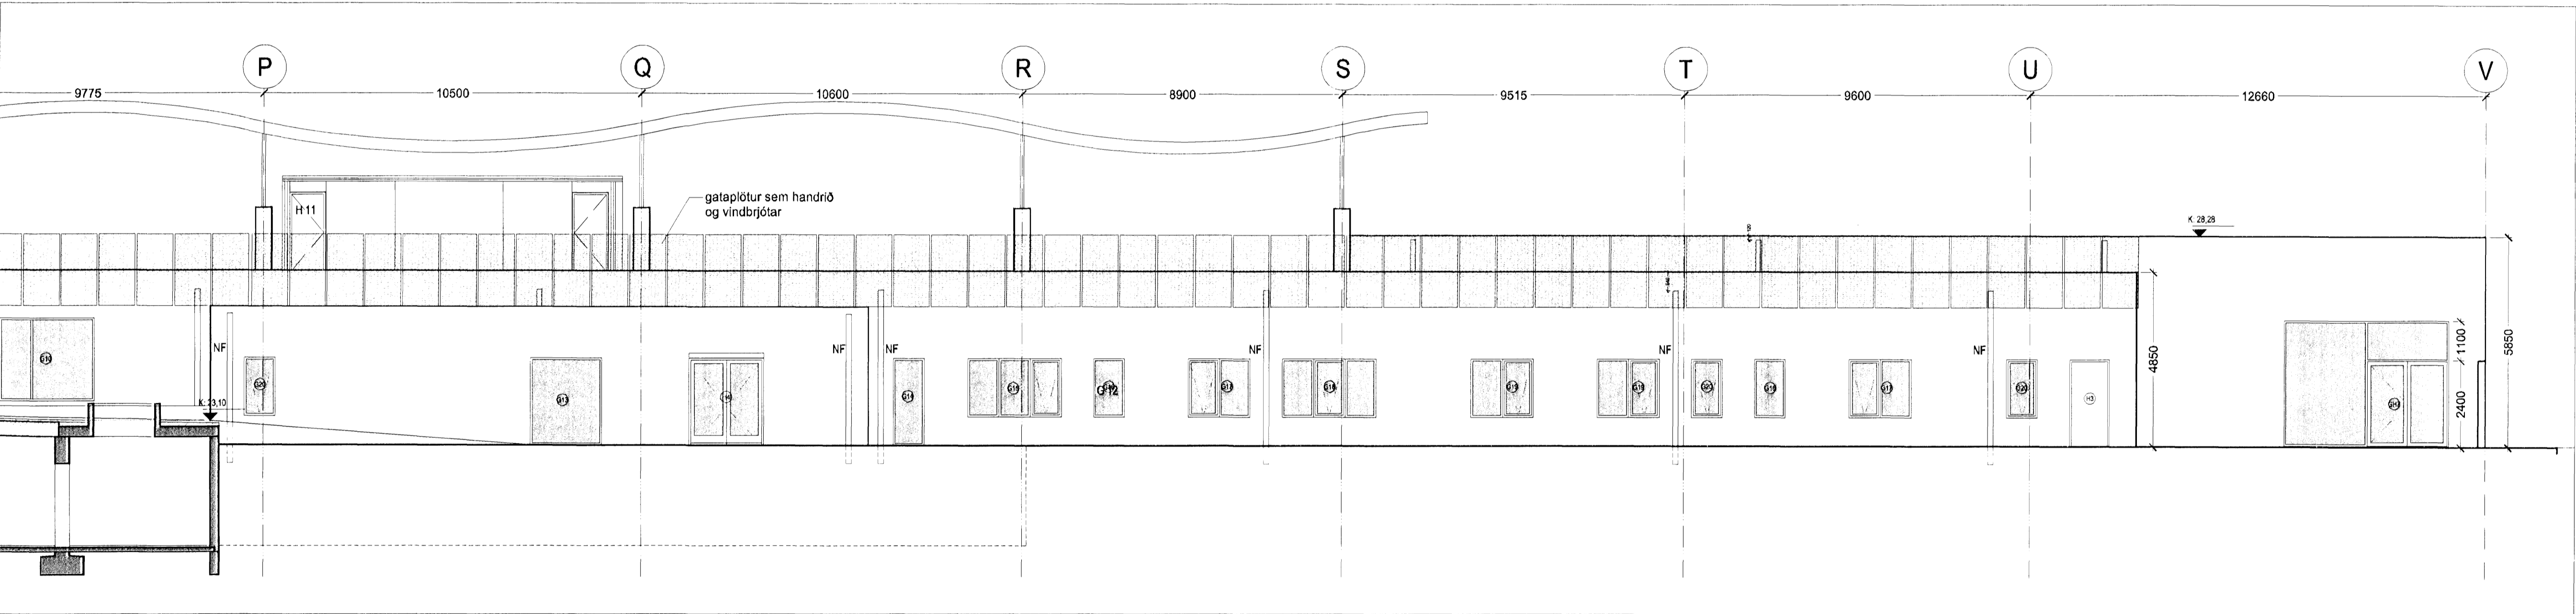


SUÐURHLIÐ C OG D HLUTA I mkv. 1:100

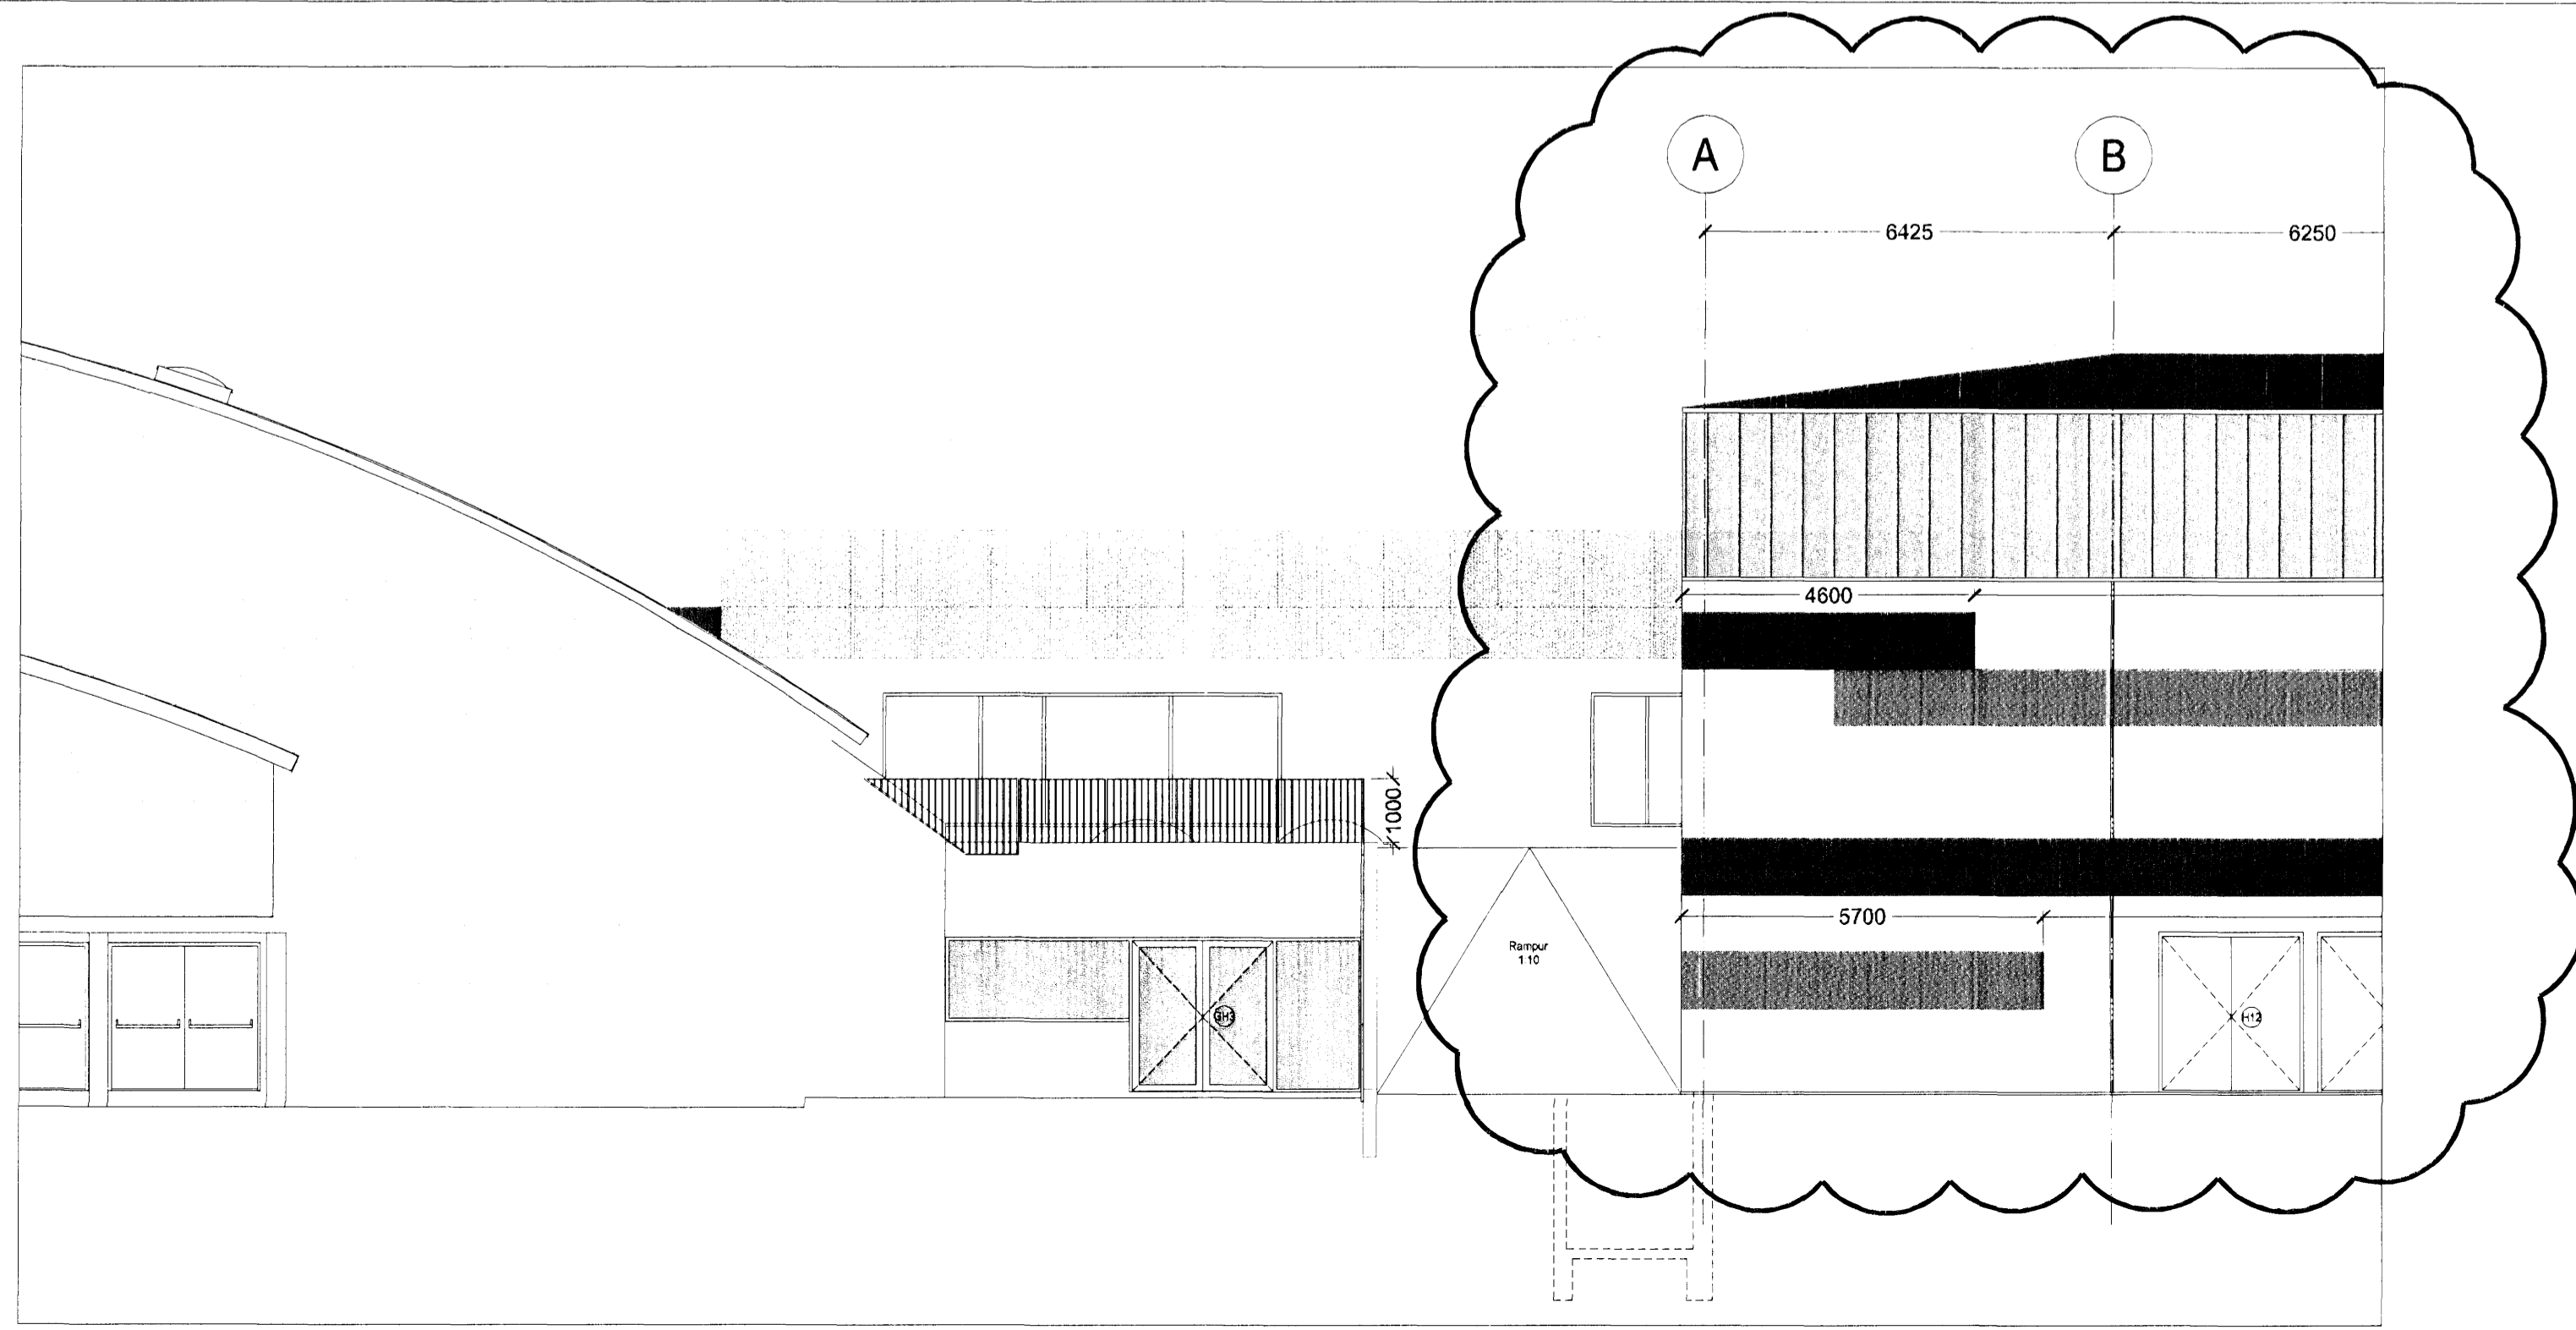

Jón Ólafur
 Kt. 110457-2789

01	15.02.2008	JBE	Íngá Kristjánsdóttir	Þeikn.	Bræðing	Samþ. af Dags. verkkaupa
----	------------	-----	----------------------	--------	---------	--------------------------

Fasteignafélag Hafnarfjarðar
 Íþróttamiðstöðin Kaplakrika

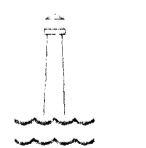

Landnúmer: 121342
 Sigr. 48001000

0604-A

VERKTEIKNINGAR

ÚTLIT SUÐURHLIÐAR
 SVÆÐI A, B, C, D, E og F

(39)-A05-024

MKV.: 1:100
 TEIKNAD: SE/AMT/ISS/JBE/PH
 ÚTGÁFA DAGS: 15.02.2008
 STOFN. DAGS: 13.09.2006

ÚTGÁFA 01

Jón Ólafur Ólafsson FAI
 kt: 090658-4099

Sigurður Einarsson FAI
 kt: 110457-2789

Sigurður Harðarson FAI
 kt: 030448-3999

BATTERÍÐ
 ARKITEKTARFÉLAG

kt: 521291-1259
 Trúnaðarhl. 1
 220 Hafnarfróð

S: 54 54 700 F: 54 54 701
 Netfang: batteri@arkitekt.is
 Heimasíða: www.arkitekt.is