


Samþykkt þann
10 APR. 2008
Byggingarfulltrúinn í Hafnarfirði
F.h. Hröflur S. Gunnlaugsson

SKÝRINGAR

PUNKTALÍNA TÁKNAR VEGGI / BITA FYRIR OFAN PLÖTU.
[Symbol]

BENDING:

ALLIR STEYPTIR ÚTVEGGIR MED TVÓFALDRI BENDINGU K10c/c200 Í BÁÐAR ÁTTIR. #
ALLIR STEYPTIR INNVEGGIR MED TVÓFALDRI BENDINGU K10c/c200 Í BÁÐAR ÁTTIR. #
ALLIR STEYPTIR INNVEGGIR MED TVÓFALDRI BENDINGU K12c/c200 Í BÁÐAR ÁTTIR. #
ALMENNT SKULU TENGIJARN UPP Í VEGGI STANDA MINNST 500mm UPP FYRIR EFRÍ BRÚN PLÖTU.
Í ALLA VEGGENDA OG KRINGUM ÖLL OP KOMI 2 K12 BUNDINN Í LYKKIUR K10c/c250 L= Yx500.

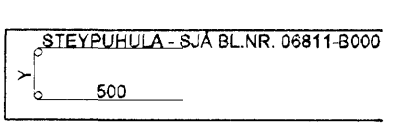

NEÐANGREIND LÍNA SÝNIR MÖRK EFRIBENDINGU. JARN SKAL ALLTAF SKEYTILENGT ÚT FYRIR MÖRK EFRIBENDINGAR.

FORSTEYPTAR EININGAR

ALLAR FORSTEYPTAR EININGAR ERU MÁLSETTAR ÚT FRÁ TEIKNINGUM. VEGNA ABLÖGUNAR MANNVIRKIS AD ELDRI HLUTA GETA ÞESSI MÁL BREYST. ÞAD ER ÞVI MIKILVEGT AD ÖLL EININGAMÁL SÉU SANNREYND Á BYGGINGASTAD ADUR EN FRAMLEIÐSLA Á EININGUM FER FRAM.



TILVÍSANIR:

ALMENNAR SKÝRINGAR: SJÁ BL.NR.06811-B000.
MÁLSETNINGAR A VEGGJUM: TEIKNING ARKITEKTS.
KÓTAR: TEIKNING ARKITEKTS.
GÓT Í PLÖTUM OG VEGGJUM: TEIKNING LAGNAHÖNNUÐA.

BROTPOLSFLOKKUR STEYPU:

SJÁ BL.NR.06811-B000.

KAPLAKRIKI

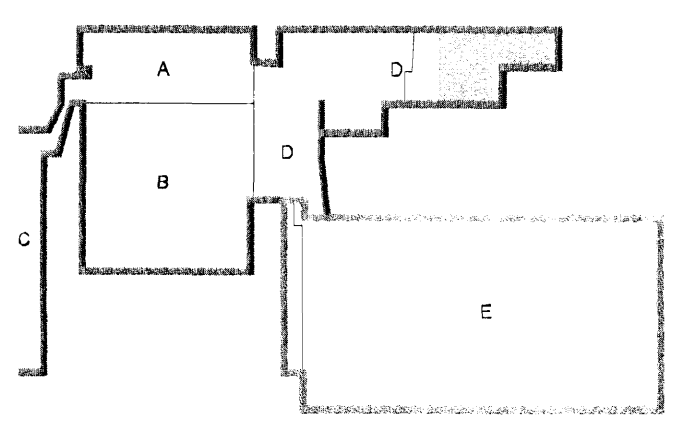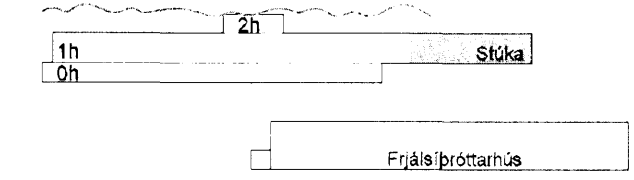

B	12.02.08	Uppfylltu rými breytt í notrymi.	HJ/BIB
A	23.11.07	Verkeining	B/B/BO
Útg.	Dags.	Skýring	Hannað/Yfirfarð




VERKFRÆÐISTOFA

BÆJARHRAUN 20 • 220 HAFNARFJÖRÐUR • KENNIT. 710706-2899
vsb@vsb.is • Sími 585 8600 • Fax 585 8610 • www.vsb.is
Aritun sérhórnúðar
Björn Guðafsson Kf: 180650-4889

KAPLAKRIKI HAFNARFIRÐI


Verkiheiti
Burðarvirki
Veggir og plata yfir kjallara
Grunnmynd

Hannað	Teiknað	Yfirfarð	Kvarði	Síða
BIB	BIB	BG	1:50	/ A1
Dags.	Verkefni	Teikning	Útgáfa	

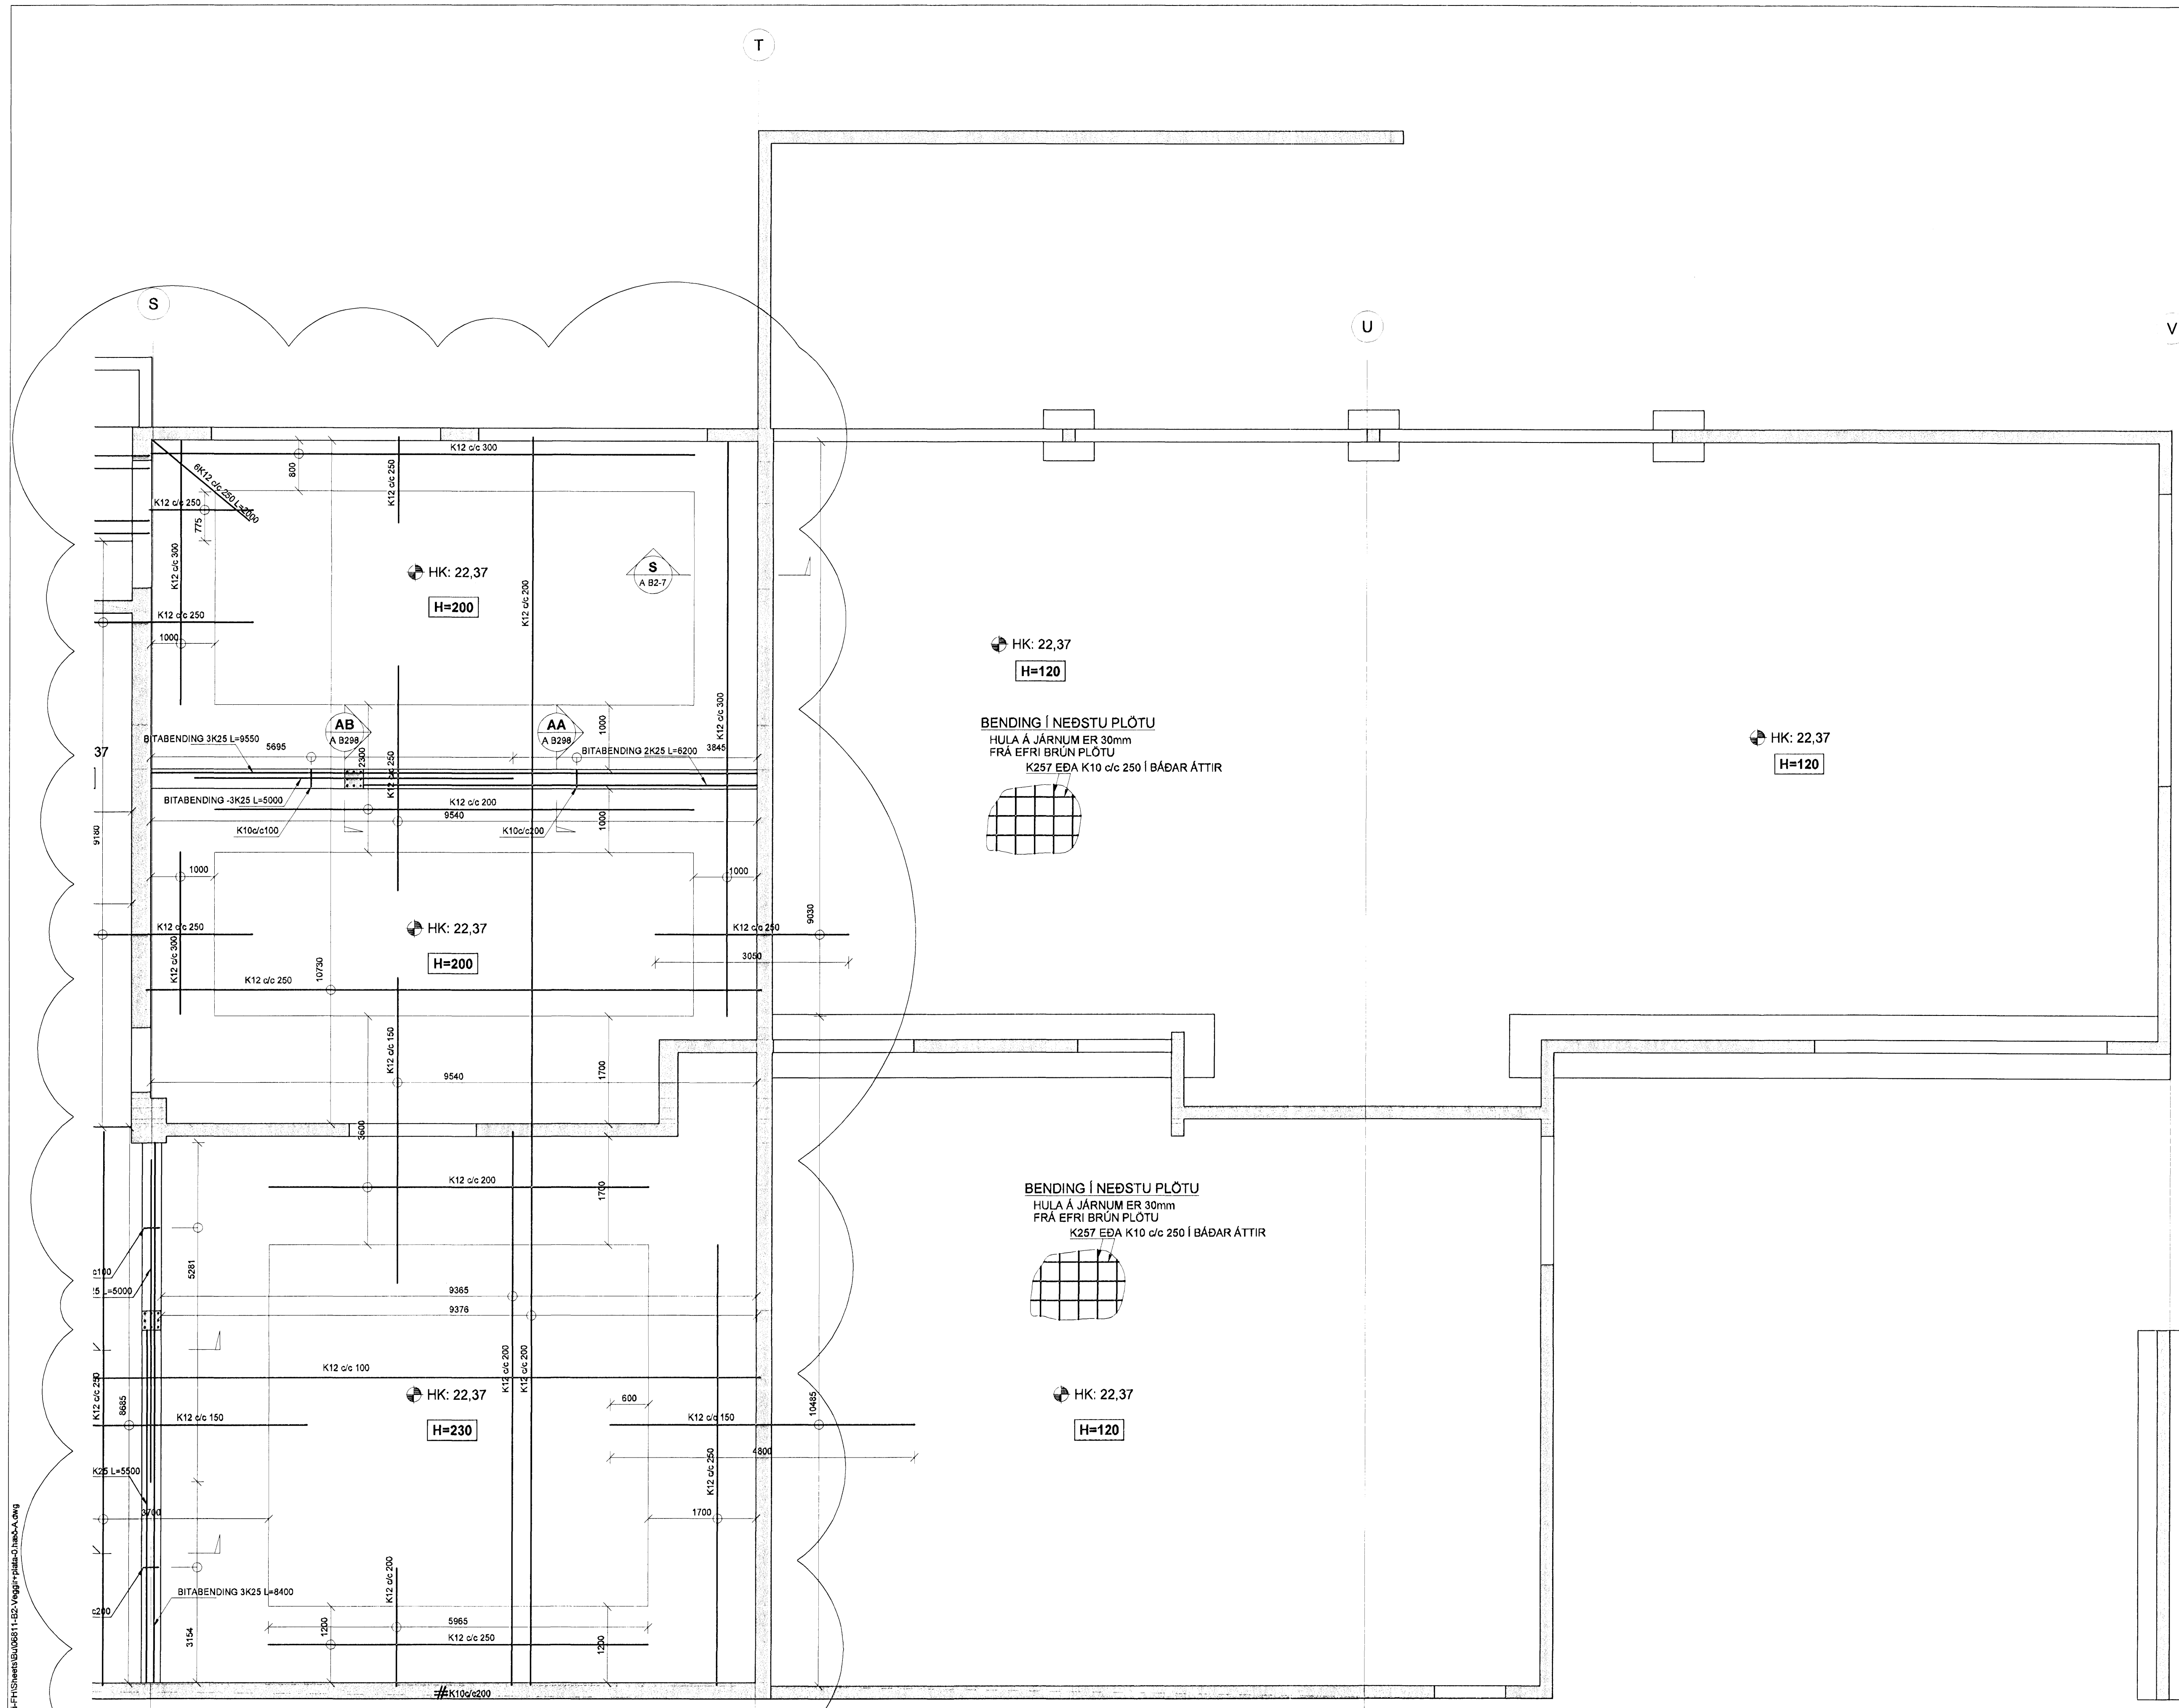


HK: 22,37
H=120

BENDING Í NEÐSTU PLÖTU
HULA Á JARNUM ER 30mm
FRÁ EFRÍ BRÚN PLÖTU
K257 EÐA K10 c/c 250 Í BÁÐAR ÁTTIR

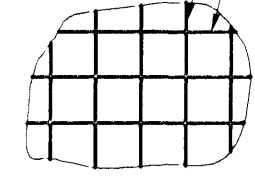

HK: 22,37
H=120

BENDING Í NEÐSTU PLÖTU
HULA Á JARNUM ER 30mm
FRÁ EFRÍ BRÚN PLÖTU
K257 EÐA K10 c/c 250 Í BÁÐAR ÁTTIR

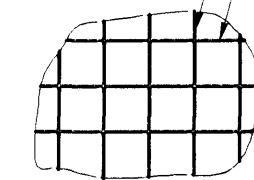

HK: 22,37
H=120

02080681106811-Kaplaáriki-Finisher-Bj06811-02-Veggir-plata-01-haf-A.dwg

[Signature]
Kt. 110457-2789
BATTERIÐ