





Samykkt þann  
10 APR 2008  
Byggingarfulltrúinn í Hafnarfirði  
F.H. Hröflur S. Gunnlaugsson

Upprunalegur höfundur: ASK

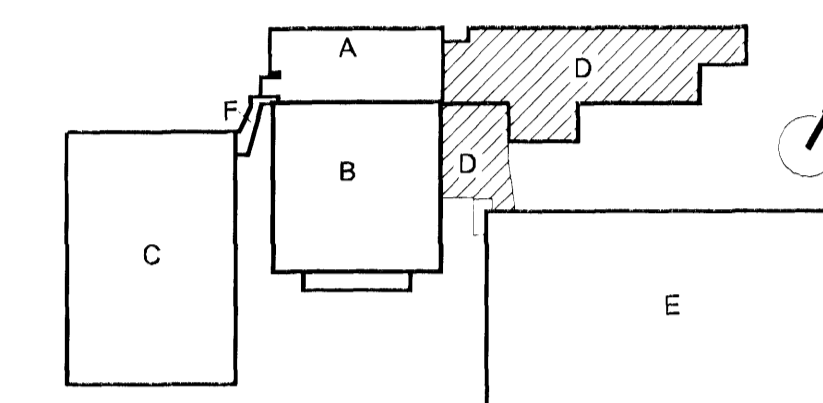

Lykilmýnd mkv: 1:2000

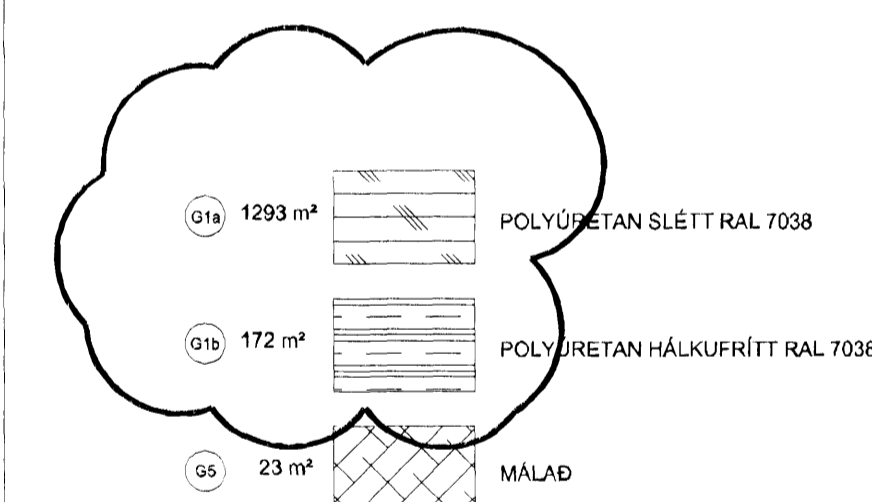

*Dr. Einar*  
Kt. 110457-2789

01 15.02.2008 JBE Félagsaðstoðun skrávar á 1. hæð  
Útg. Dags. Teikn. Breyting

Samb. af Dags.  
verkkaupa

Fasteignafélag Hafnarfjarðar  
Íþróttamiðstöðin Kaplákrika

0604-A

Landnúmer: 121342  
Stgr. 49001000

VERKTEIKNINGAR

GÖLFEFNÁYFIRLT  
GRUNNMÝND 1. HÆÐAR - SVÆÐI D  
MKV.: 1:100  
TEIKNAD: BSS  
ÚTGÁFA DAGS: 15.02.2008  
STOFN. DAGS: 25.08.2006

(43)-A05-002

ÚTGÁFA 01

Jón Ólafur Ólafsson FAI  
kt: 090658 4099

**BATTERÍÐ**  
ARKITEKTAR

Sigurður Einarsson FAI  
kt: 110457-2789

kt: 521291-1259  
Tönnuárúni 1  
220 Hafnarfirði

Sigurður Harðarson FAI  
kt: 030446-3999

S: 54 54 700 F: 54 54 701  
Netfang: batter@arkitekt.is  
Heimasíða: www.arkitekt.is