
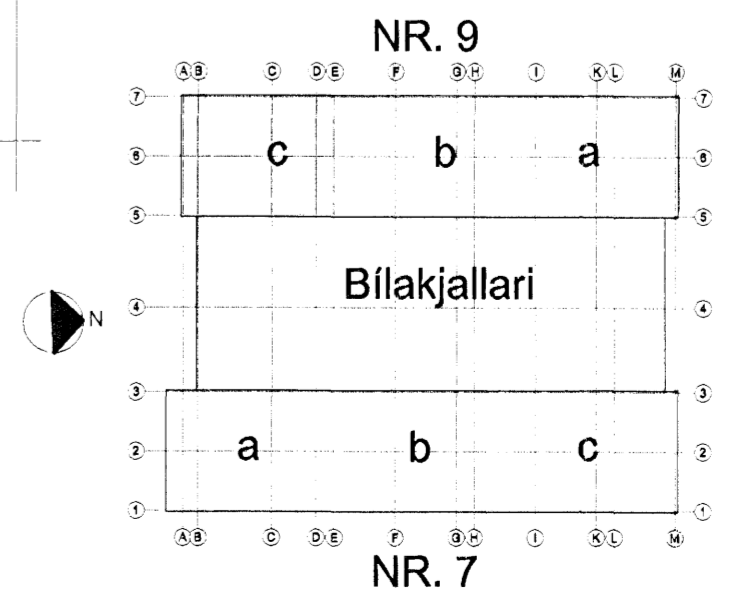


HÚS 9c - LAGNIR Í GRUNNI GRUNNMYND 1:50

14 FEB 2008
 VÍS.

ARITUV SAMRÆMINGARHÖNDUNAR

palms

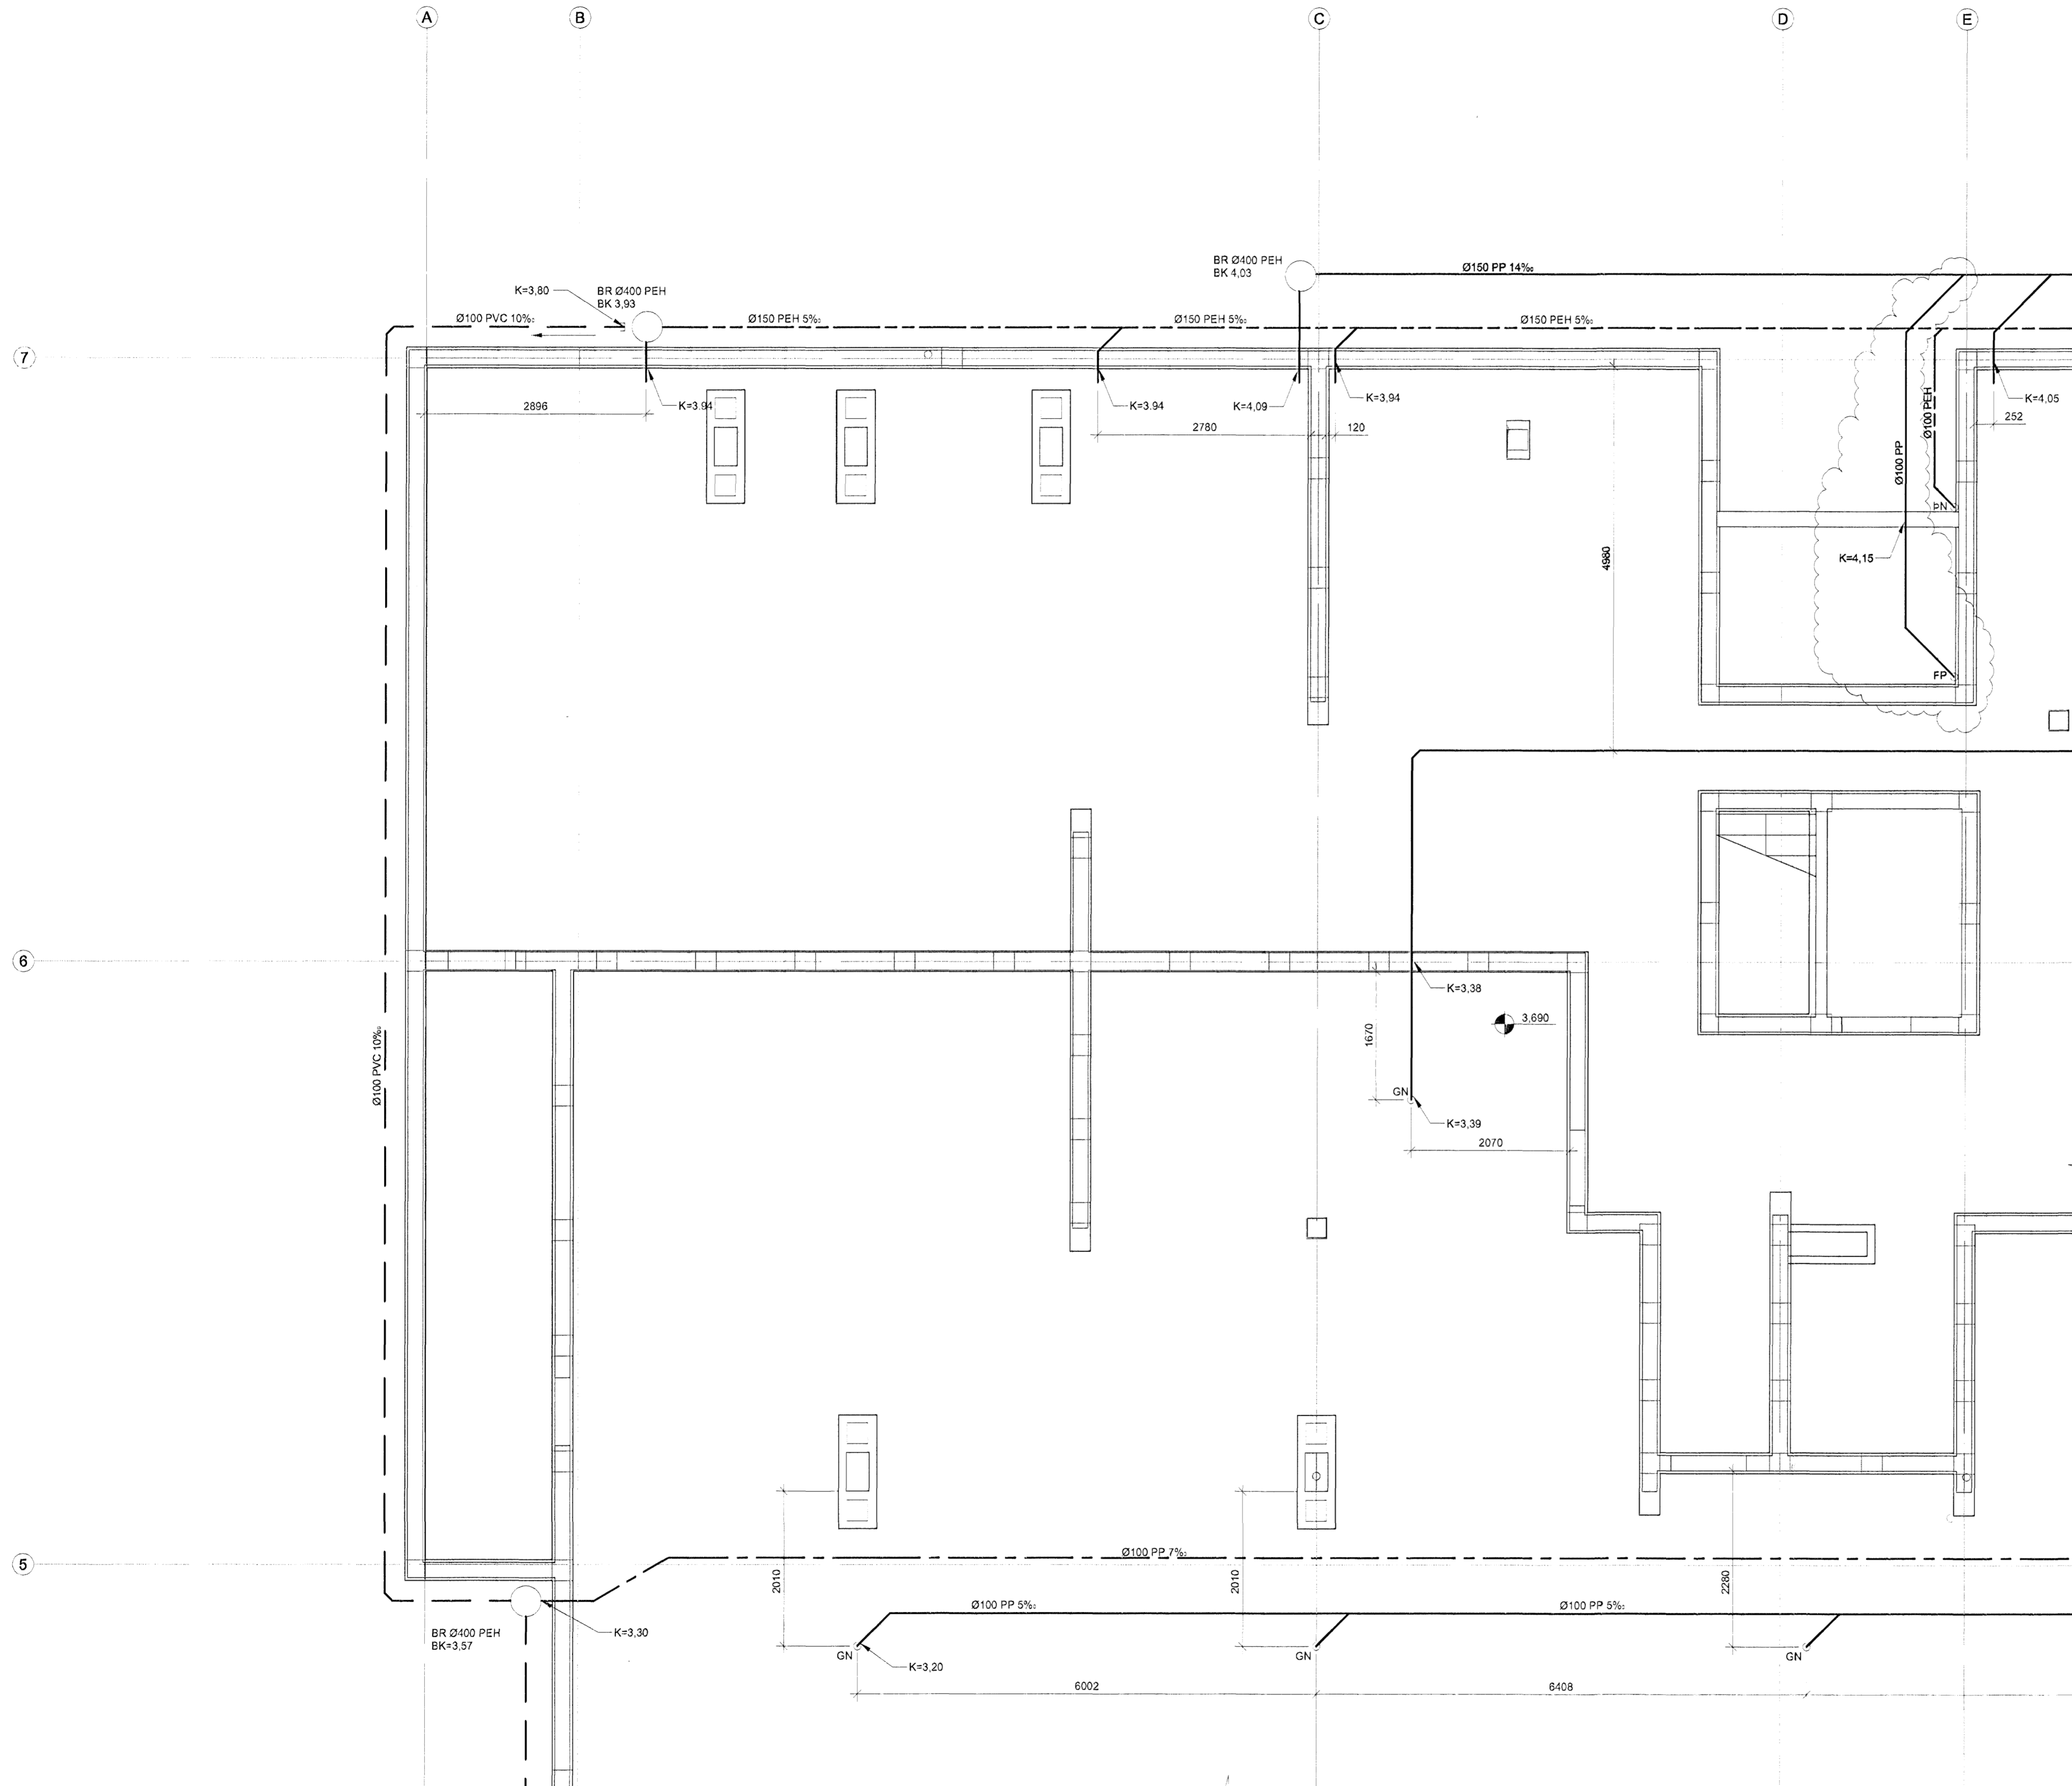

TILVÍSANIR:
 ALMENNAR SKÝRINGAR SJÁ BL. NR. L(7-9)_001

A	22.01.08	VÍSÓTFYRIR	SKOPLAÐ	GI	OG
BR	DAGI	BREYTING		REKNI	TEKNI

NORDURBAKKI 9c
 BRIFA- OG HITAKERFI
 LAGNIR Í GRUNNI
 GRUNNMYND
 MKV: 1.90
 DAGS: 14.01.2008
 HANNAÐ/TEKNI: GILGG
 VERKNR: 05112

EYKT.	Conís VERKFRÉÐIÐ RÁÐGJÓF
YFIRFARÐ: JB	Kenntal: 600105-1402
SAMÞYKKT: <i>palms</i>	Hilgánda 11, 201 Kópavogur
KENNTALA: 130587-4439	Sími: 5170320
TEKNI.NR: L(9c)_303	Vefsiða: www.conis.is