
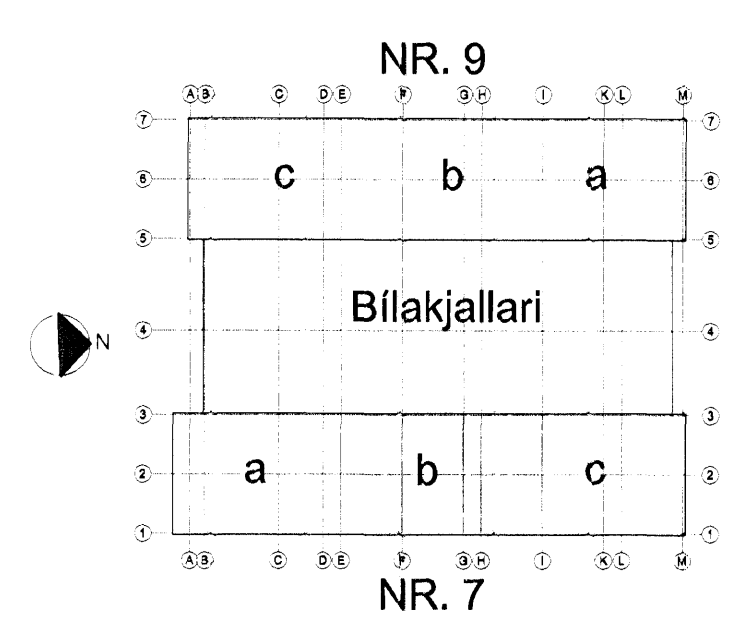


HÚS 7b - LAGNIR Í GRUNNI GRUNNMYND 1:50

Byggingarritun  
14 FEB 2008  
URS

ÁRITUN SAMRÆMINGARHÖNDLUNAR *Palmei*

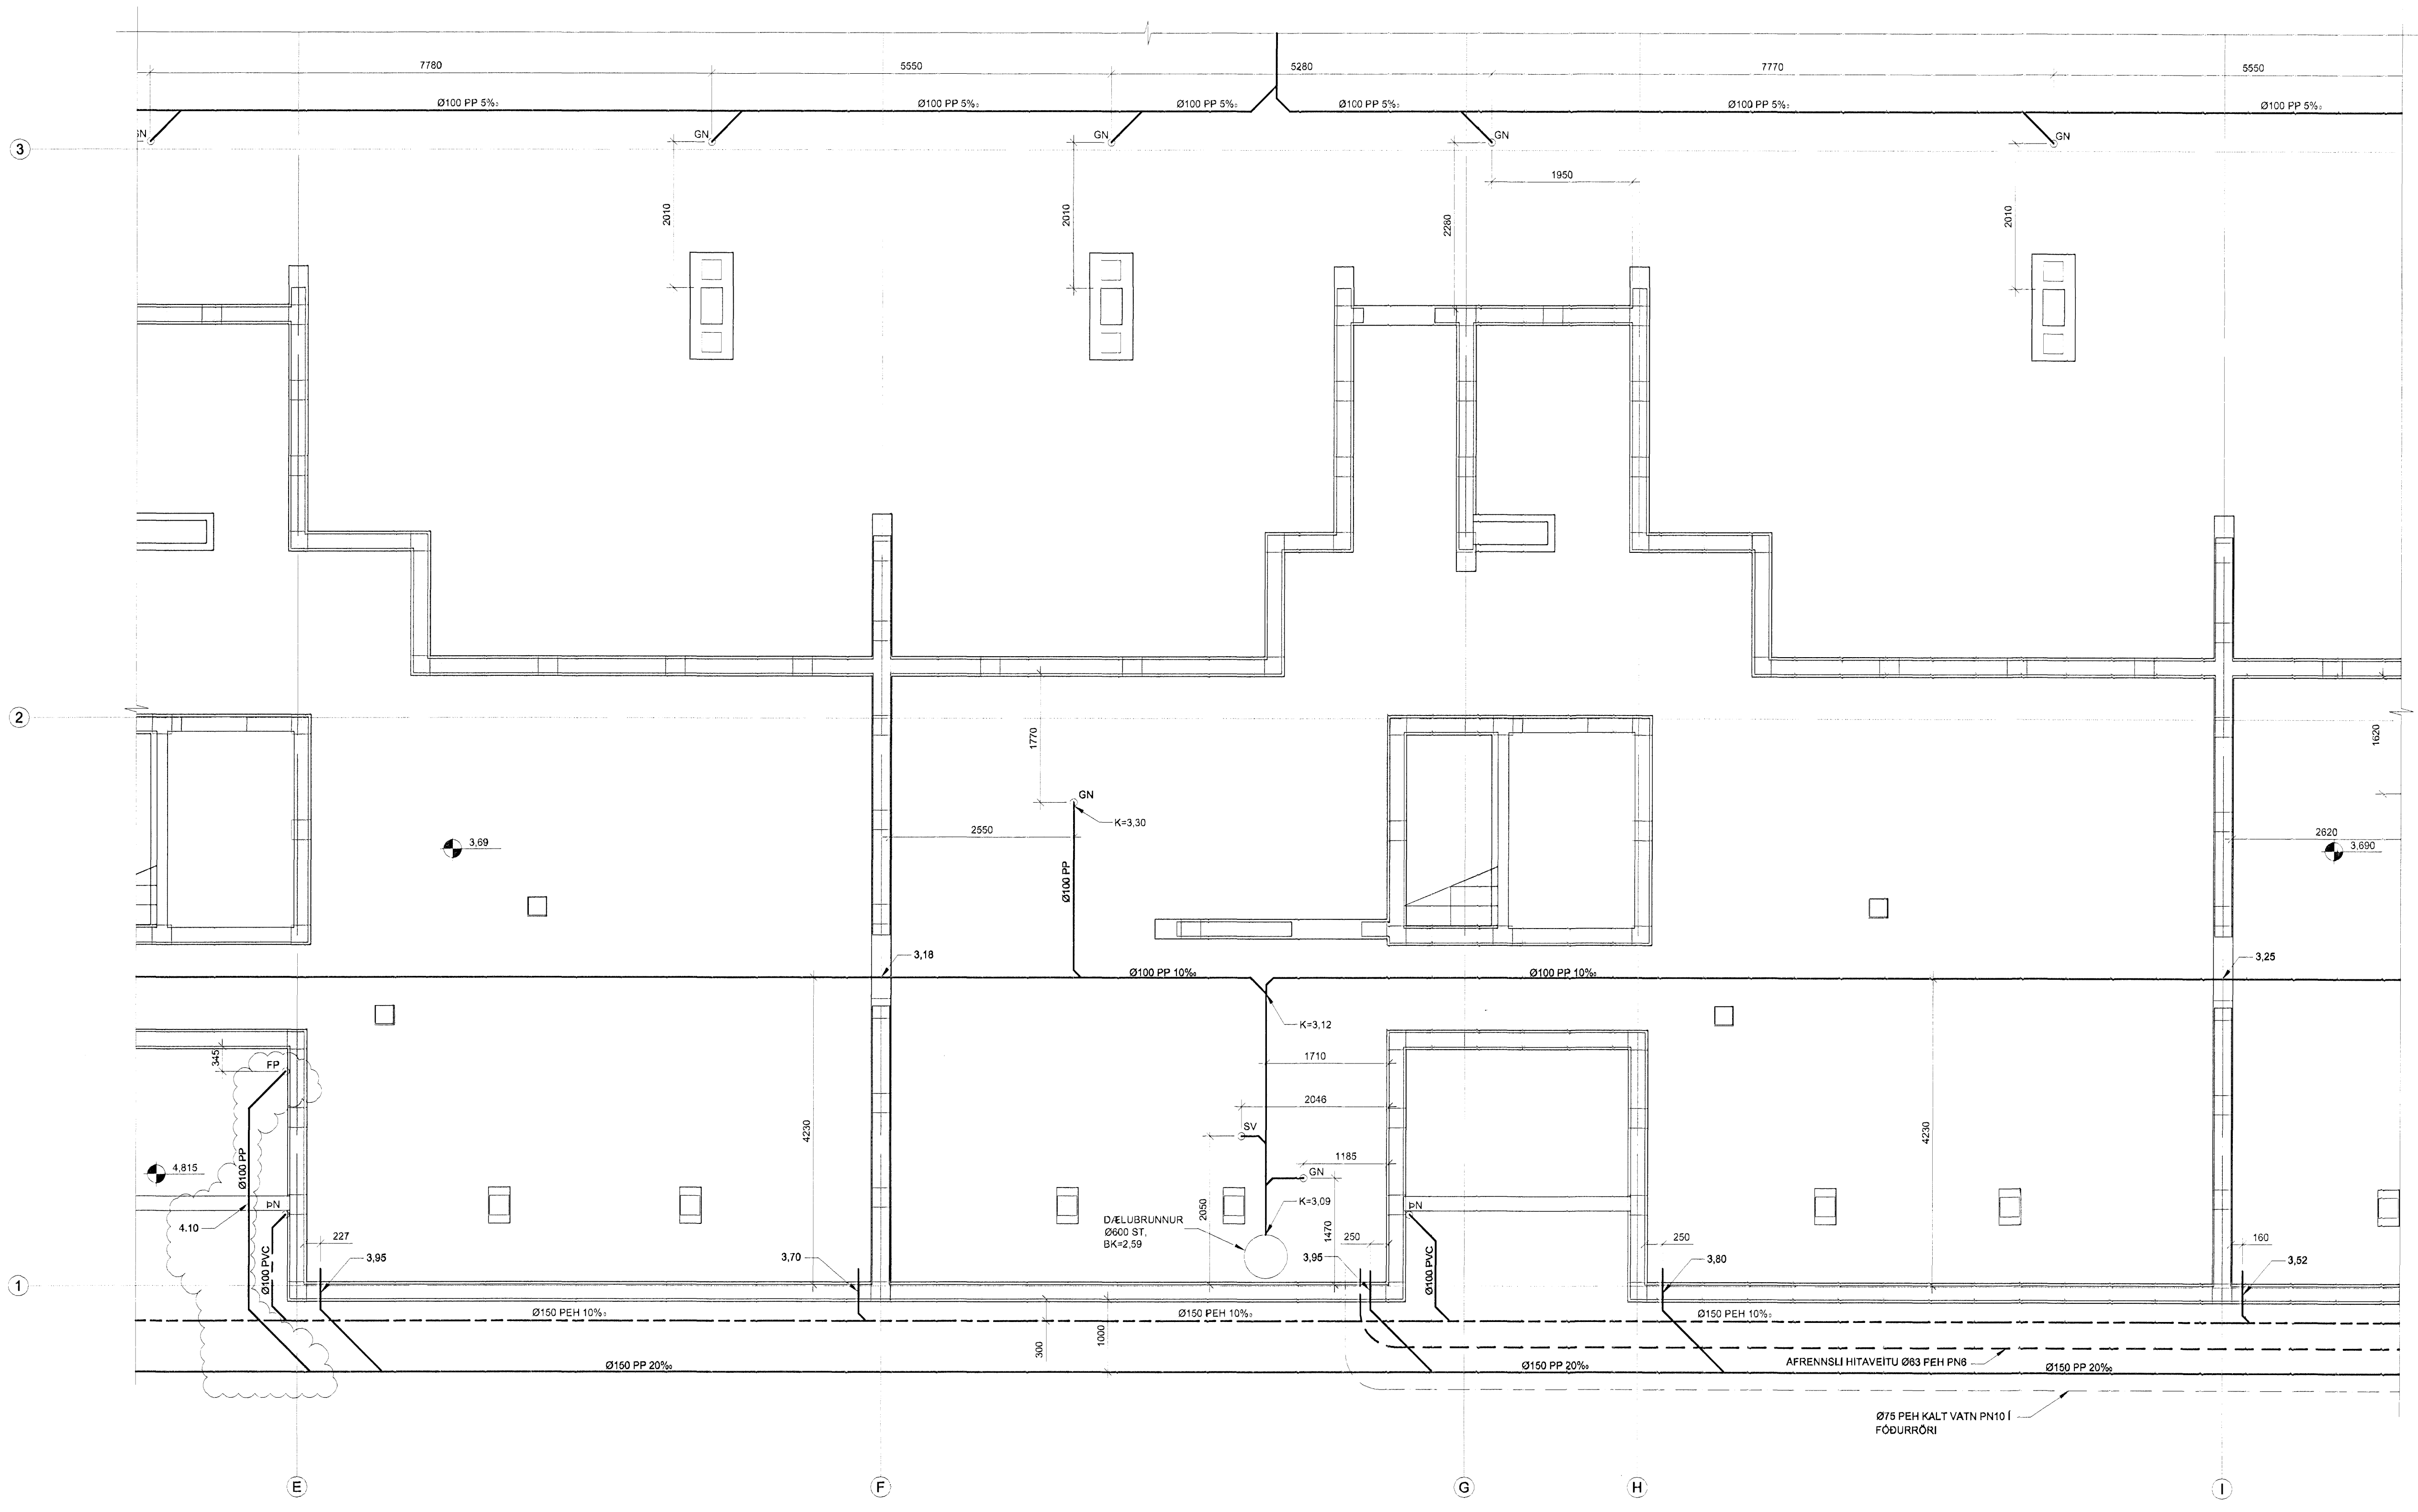

**TILVÍSANIR:**  
ALMENNAR SKÝRINGAR . . . . . SJA BL. NR. L(7-9)\_001

Á 22.01.08	VIBÓF VÍÐ SKOÐLÖGVA	GI	GG
BR. DAGS.	BREYTING	REKNI	TEKNI

**NORÐURBAKKI 7b**  
DRIFA- OG HITAKERFI  
LAGNIR Í GRUNNI  
GRUNNMYND

MKV: 1:50  
DAGS: 14.01.2008  
HANVAÐ/TEKNI: GI/OG  
VERKNI: 05112

YRFARFI:	IB		
SAMBYKKT:	<i>Palmei</i>		
KENNITALA:	130557-4439		
TEKNI NR:	L(7b)_202		

KPM: 600108-100  
 HÍSMANNA ST. 201 KÓSAVÖGUR  
 Sími: 517.3300  
 Vefsiðing: www.conis.is