
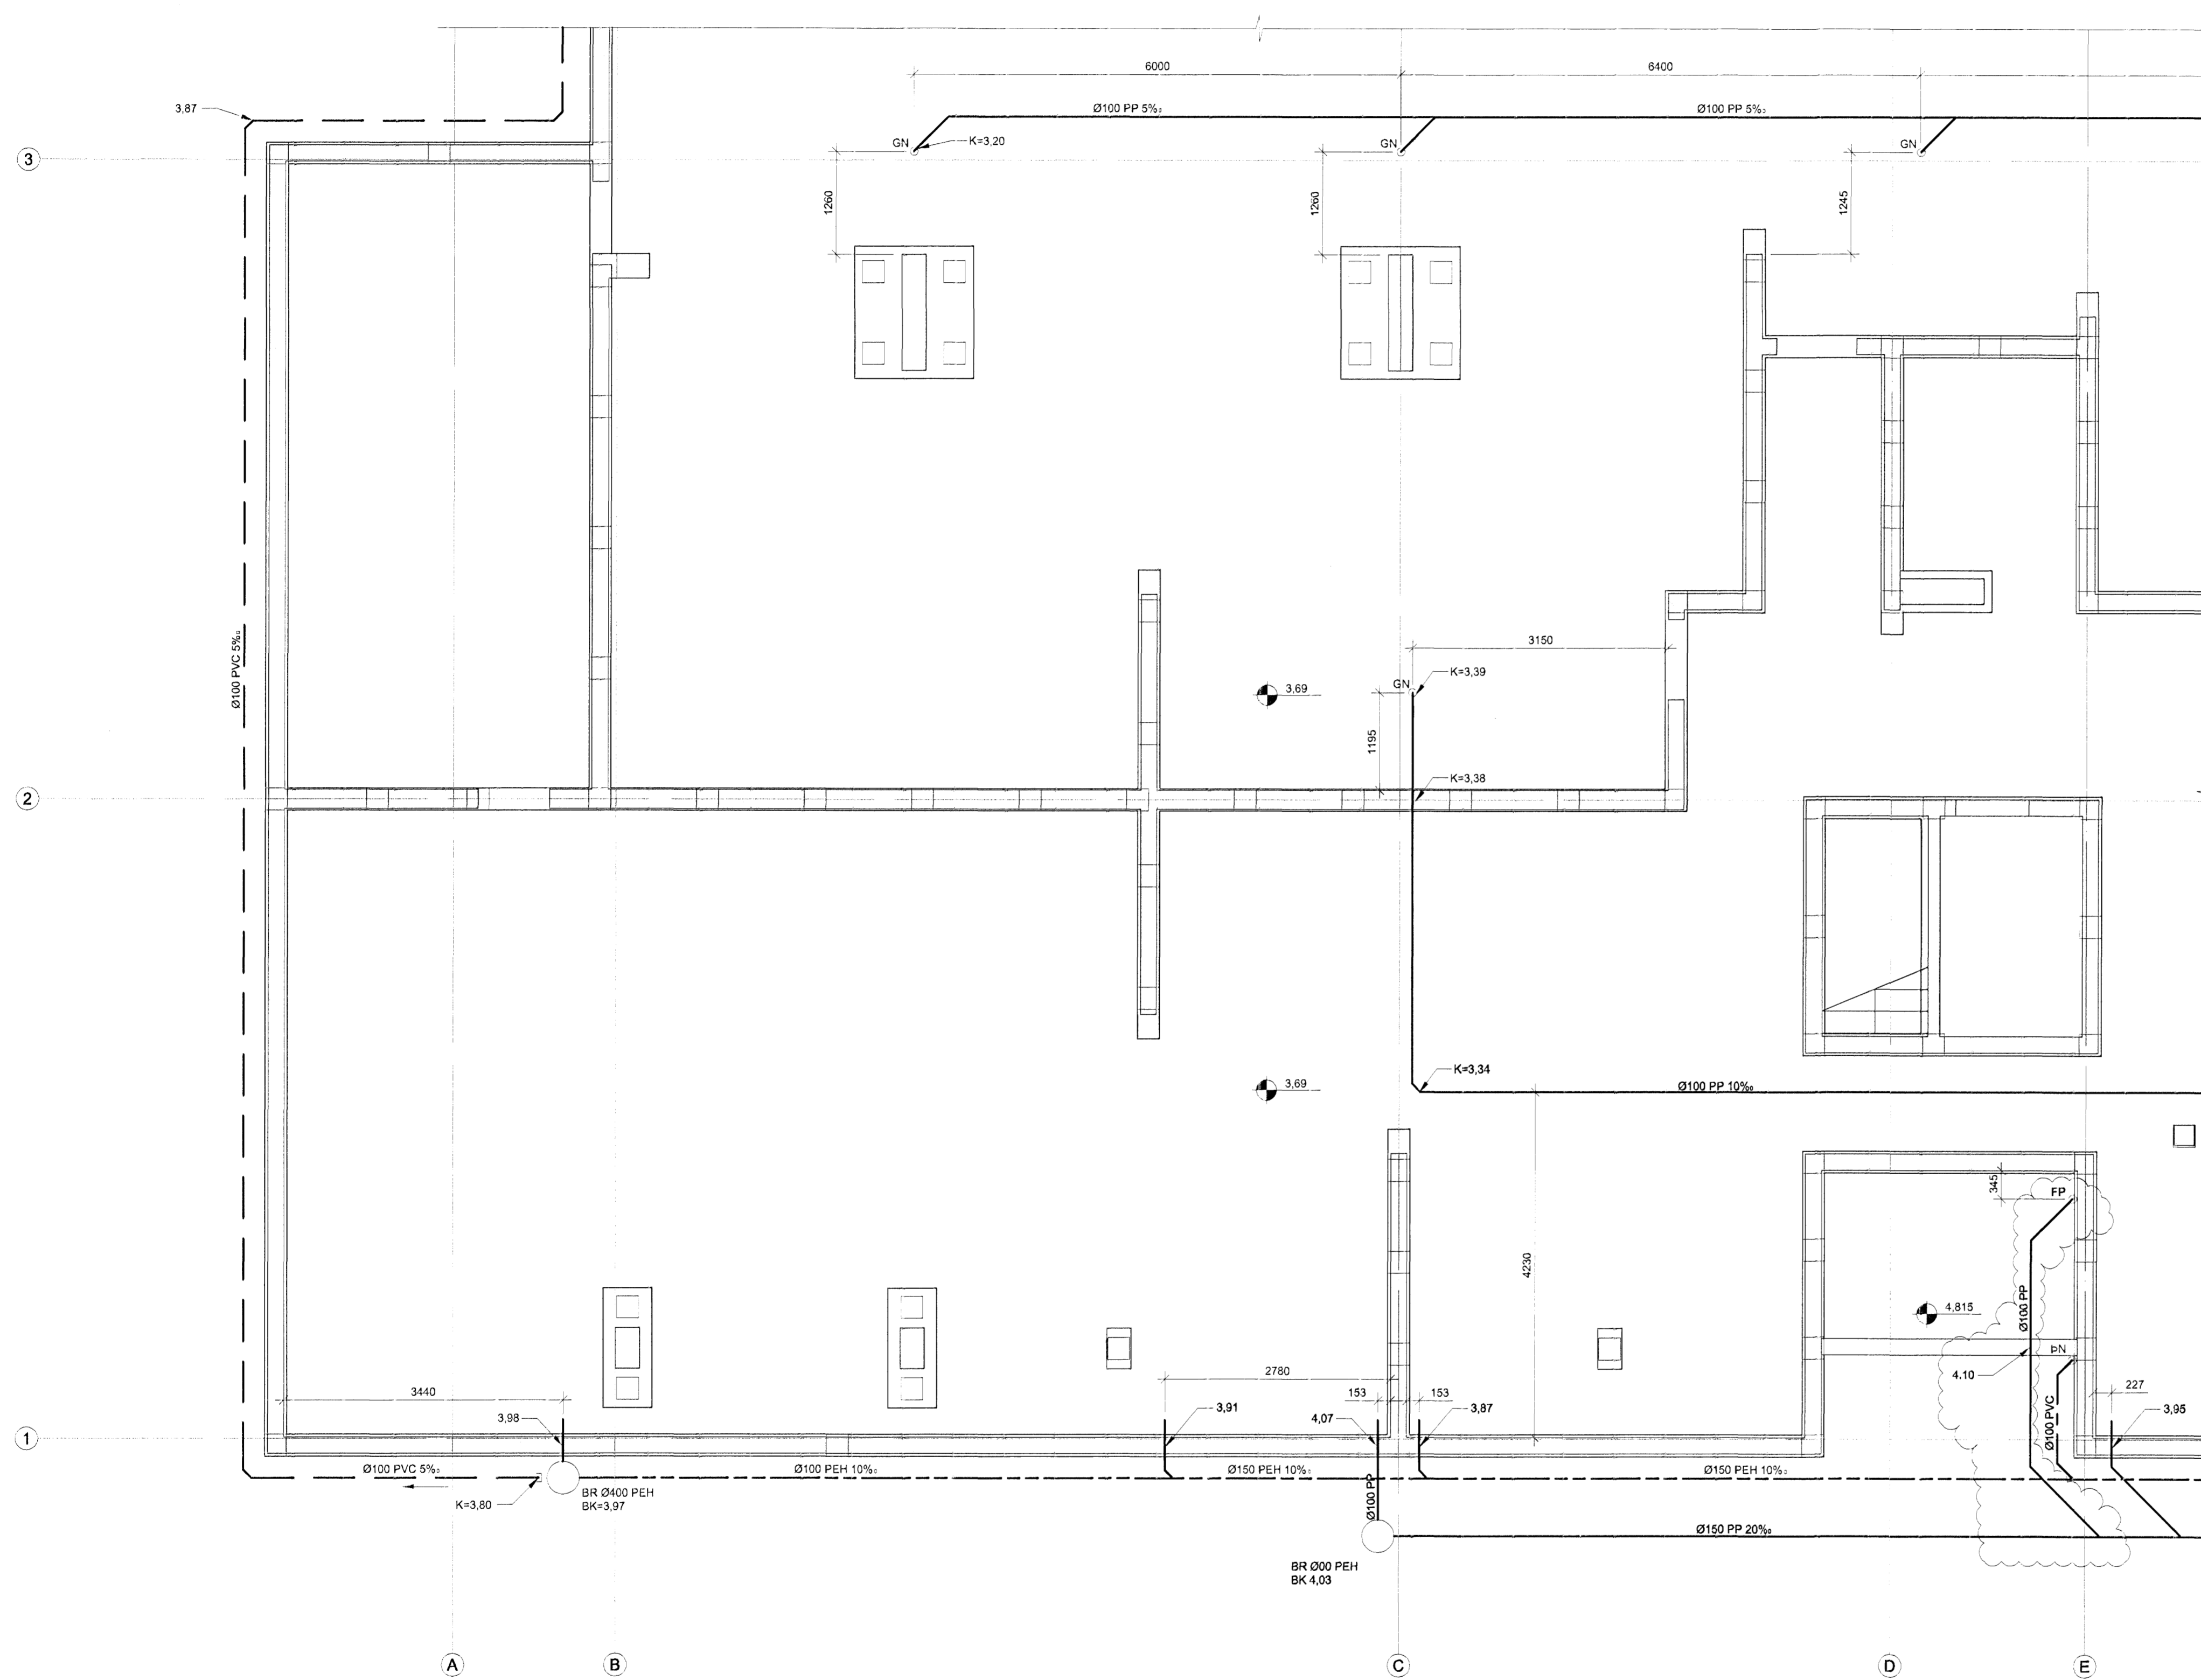



HÚS 7a - LAGNIR Í GRUNNI GRUNNMYND 1:50

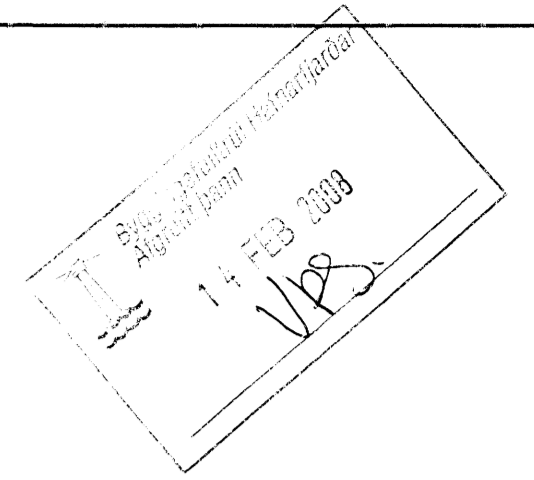

ARTJUN SAMRÆMINGARVÖNDUGAR *pálmi fátur*

TILVÍSANIR:
ALMENNAR SKÝRINGAR SJÁ BL. NR. L(7-9)_001

A	22.01.08	VIBÓTTVIÐ SKULPÖGN	GI	GG
BR	DAGS	BREYTING	REIKN	TEKN
NORÐURBAKKI 7a				
DRIFA- OG HITAKERFI				
LAGNIR Í GRUNNI				
GRUNNMYND				
MSV:	1:50			
DAGS:	14.01.2008			
HANNAÐ/TEKN:	GI/OG			
VERKNR:	05112			

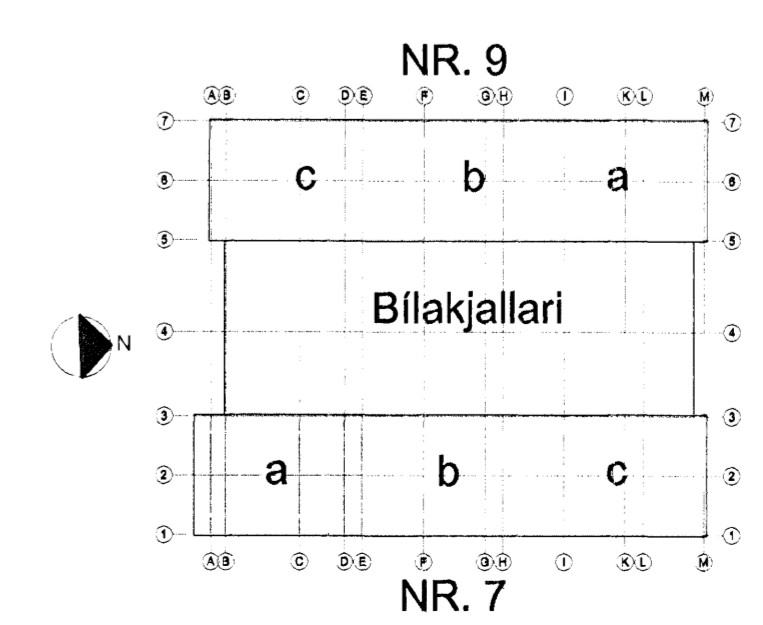

EYKT.	Conís VERKFRÆÐI RÁÐGJÖF
YIRFRÆÐI: J.B	Kennitala: 600105-1400
SAMÞYKKT: <i>pálmi</i>	Húsnúmer: 11, 201 Kópavogur
KENNTALA: 130697-4439	Sími: 01-733000
TEKN. NR: L(7a)_201	Veffang: www.conis.is
BR: A	