


SKÝRINGAR



ALLT EFNI OG FRÁGANGUR LAGNA SKAL VERA Í SAMRÆMI VÍÐ GILDANDI REGLUGERDIR

SLAUFUR Í SNJÓBRÆÐSLU SKULU VERA ø25PP MED 250mm MILLIBILI (MED MÁTKLEMMUM) NEMA ANNAD SÉ TILGREINT Á TEIKNINGU. FARIÐ SKAL EFTIR FYRIRMÆLUM FRAMLEIÐANDA VÁRDANDI UMGENGI OG MEDFERÐ Á SNJÓBRÆÐSLUÖGN Á BYGGINGARSTAD. FRÁGANGUR Á PÍPUM SKAL VERA SAMKVÆMT LEIÐBEINGINGUM FRÁ Rb (j6).001 EINNIG KENNISNÍÐI Á ÞESSARI TEIKNINGU.

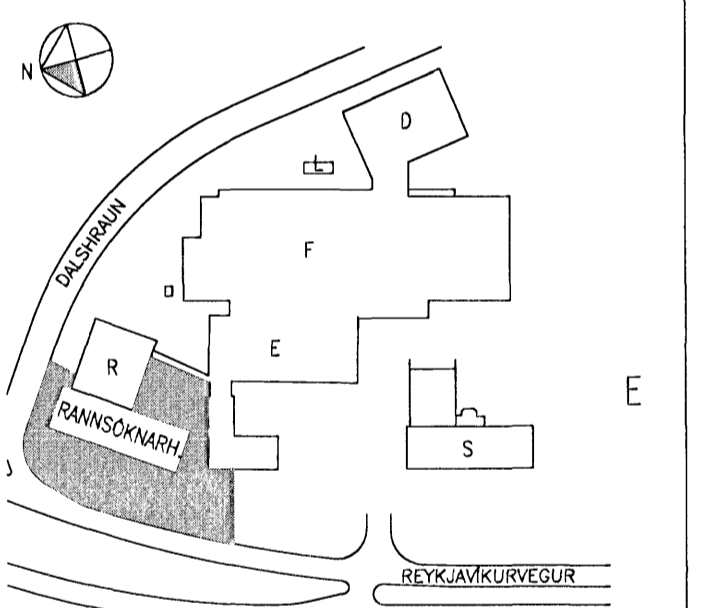

LYKILMYND

- Allar snjóbræðslulaufur eru PP 25mm (Innra þvermát: 20,4mm)
 - 13 slaufur í þessum áfanga, 18 slaufur með viðbót í seinni áfanga
 - ATH. ber að mældar lengdir á slaufum taka ekki með í reikning viðbót í lengd sem bætist við með beygjum

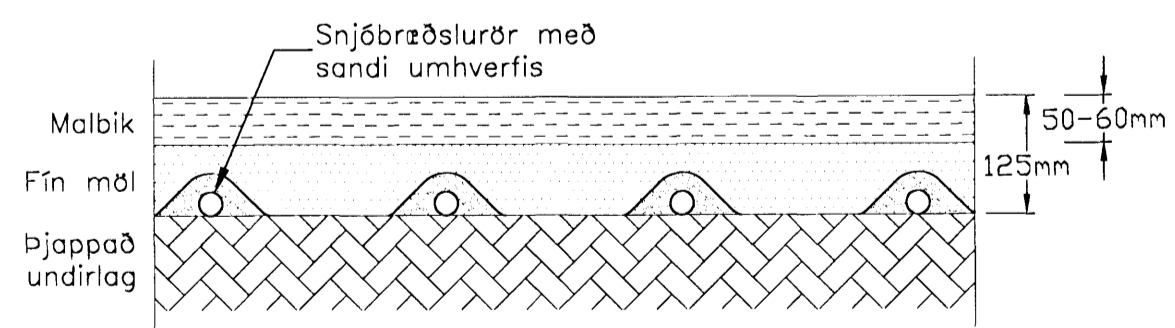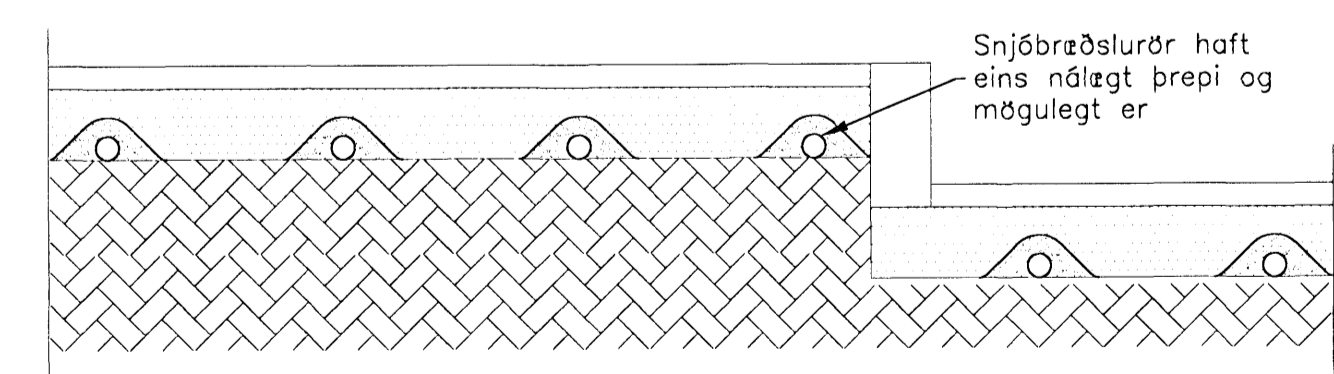

KENNISNÍÐ Í SNJÓBRÆÐSLU - Mkv. 1:20

Sníð
 Mkv. 1:20

RAUNTEIKNING

18.09.2007
 Dags.

Samb.
 ÖTI
 ARKITEKTAR
 Jón Þór Þorvaldsson AJ, FSSA
 Kt.021256 7579

B	Aukastaðil fyrir sörgám bett við	15.02.07
A	Hett við aukastaðil út frá sprinklerstöð	20.12.06
Nr.	Lýsing á breytingu	Daga

actavis

Reykjavíkurvegur 78, Hafnarfirði
 Frágangur lóðar
 Snjóbræðslulagnir - 2. áfangi
 Yfirliitsmynd - Grunnlagin

Tekning nr. IS1P-M51-00-204B

Daga: 03.11.2006	Kvali: 1:200	A1	Verk nr.:
Skjalnúmer: 401-Actavis lóð 2. áfangi.dwg			401
			Hannað: SK/KOS
			Teiknað: KOS
			Yfirteiknað:

LAGNATÆKNI

Hánnunars- og ráðgjafarstofa / FRV
 Hánnunargötu 12, 200 Kópavogur, Ísland
 Sími: 354-564 5252 Fax: 354-564 5251
 it@lagnotak.is http://www.lagnotak.is

Samb.

Kennitala: 196147-2749