


15 FEB 2008
 UBS

Undirritun samræmingarhönnuðar:

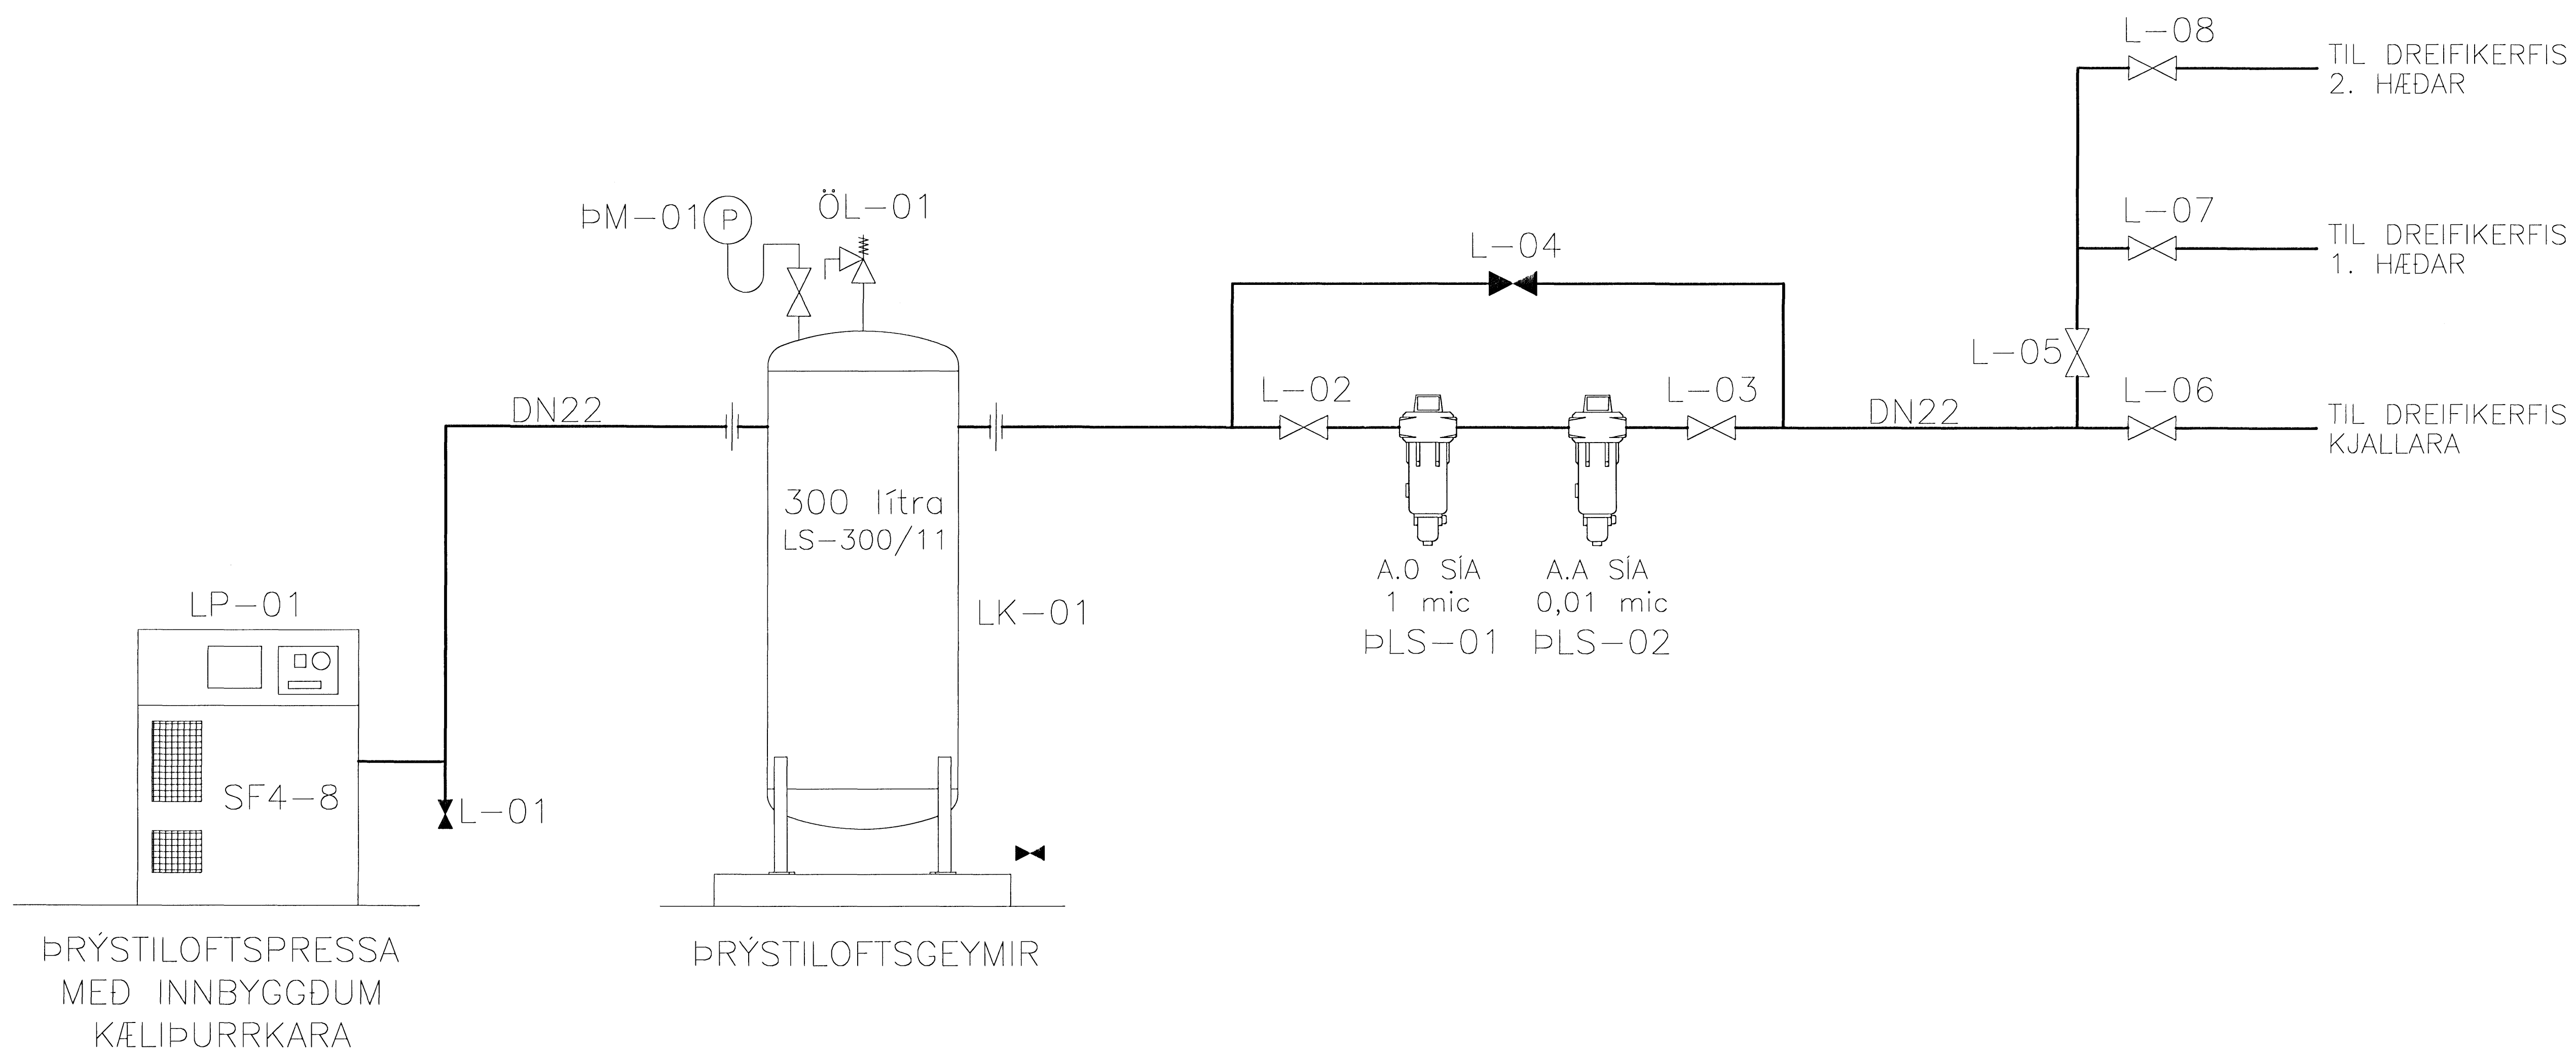

UTI
 ARKITEKTAR
 Jón Þór Þorvaldsson AL, PSSA
 Kt.021256 7579

RAUNTEIKNING
 18.09.2007
 Dags.

Samp.

X	xxx	xxx. xxx
Nr.	Lýsing & breytingu	Daga
actavis		
Reykjavíkurvegur 80, Hafnarfirði		
R-Rannsóknarhús - Nýbygging		
Þrýstiloftskerfi		
EiniTnumynd		
Teikning nr. IS1R-M61-/-001		
Daga: 04.05.2008	kvæði:None	Verk nr.: 375
Skjalnúmer: 375-Þrýstiloft - heild.dwg		Hannað: SK
LAGNATÆKNI Hönnunar- og ráðgjafarstofa /FRV Hamraborg 12, 200 Kópavogur, Ísland Sími: 354-564 5232, fax: 354-564 5231 IS@lagnotaki.is http://www.lagnotaki.is		Teiknað: KOS
		Yfirfarð: x/x
Samþ. Kennitala: 190947-2749		