



Undirritun samræmingarhönnuðar:

UPS

**SKÝRINGAR**  
 ALLT EFINN OG FRÁANGUR SKAL VERA Í SAMRÆMI VÍÐ GILDANDI REGLUGERÐIR  
 ÞRÝSTILOFTSLAGNIR  
 ÞRÝSTILOFTSLAGNIR ERU ÚR 316 RYDFRIU STÁLI, MAPRESS.

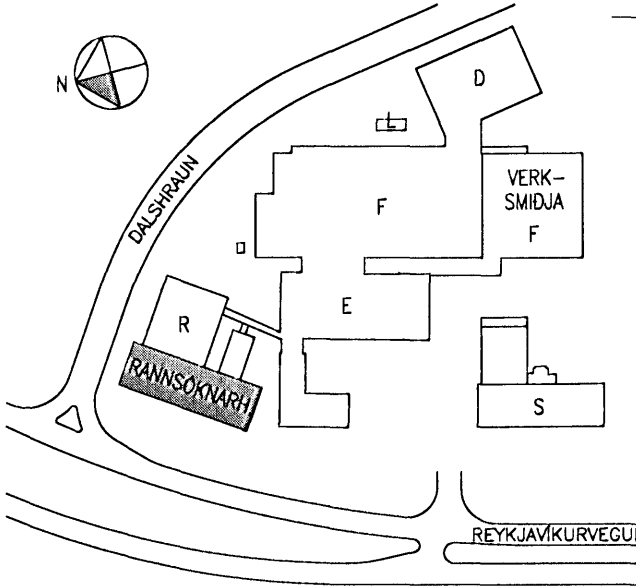

AFSTÖÐUMYND

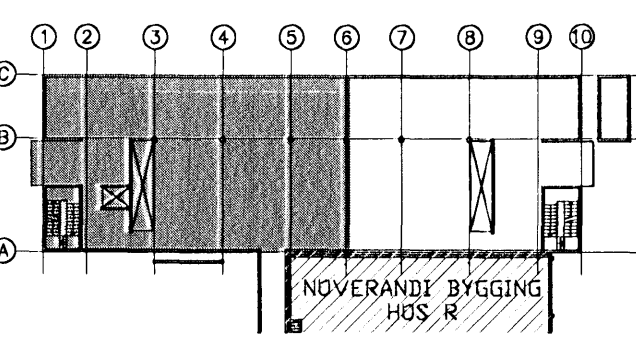


LYKILMYND

**ÖTTI**  
 ARKITEKTAR  
 Jón Þór Þorvaldsson A.F. FSSA  
 Kt. 021256 7579

**RAUNTEIKNING**

18.09.2007  
 Dags. Samp.

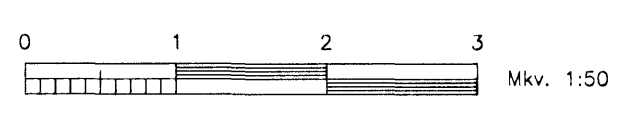

A Breyting á þrýstiloftslagnum í Þróunarránnáðskornstofu 05.10.2008					
Nr. Lýsing & breytingu	Daga				
<b>actavis</b>					
Reykjavíkurvegur 80, Hafnarfirði					
R-Rannsóknarhús - Nýbygging					
Þrýstiloftskerfi					
Grunnmynd - Kjallari - Hluti 1					
Teikning nr. IS1R-M61-00-201					
Dags: 04.05.2006	Kvarði: 1:50 A1				
Skiptahætti: 375-Þrýstiloft - heild.dwg	Verk nr.: 375				
<table border="1"> <tr> <td>Hannað: SK</td> <td>Teiknað: KOS</td> </tr> <tr> <td>Yfirfarað: x/x</td> <td></td> </tr> </table>		Hannað: SK	Teiknað: KOS	Yfirfarað: x/x	
Hannað: SK	Teiknað: KOS				
Yfirfarað: x/x					
Samb.					
Kennitala: 190417-2749					