



15 FEB 2008
 UPA

Undirritun samræmingarhönnuðar:

SKÝRINGAR
 ALLT EFSNI OG FRÁGANGUR SKAL VERA Í SAMRÆMI VÍÐ GILDANDI REGLUGERÐIR
 ÞRÝSTILOFTSLAGNIR
 ÞRÝSTILOFTSLAGNIR ERU UR 316 RYDFRÍU STÁLI, MAPRESS.

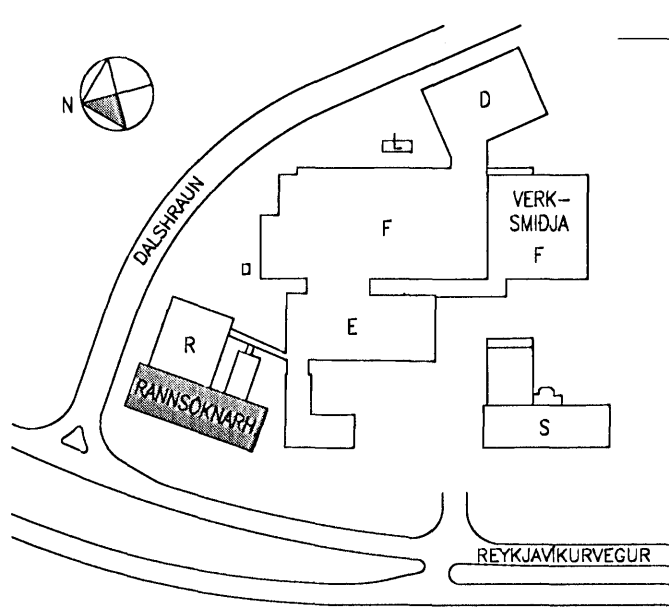


AFSTÖÐUMYND

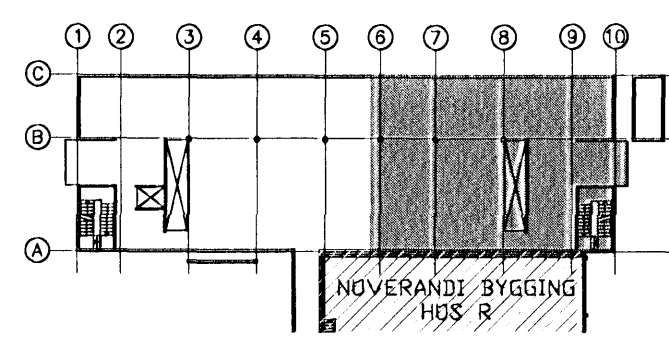

LYKILMYND

ÚTI
 ARKITEKTAR
 Jón Þór Þorvaldsson Af, FSSA
 Kt. 021256 7579

RAUNTEIKNING
 18.09.2007
 Dags.

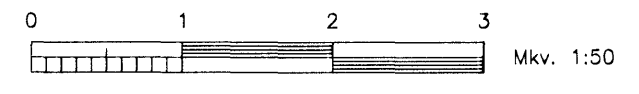

X	Xxx	xx.xx.xxxx
Nr.	Lýsing & breytingu	Dags
actavis		
Reykjavíkuregur 80, Hafnarfjörð		
R-Rannsóknarhúsið - Nýbygging		
Þrýstiloftskerfi		
Grunnmynd - 1.Hæð - Hluti II		
Tekning nr.	ISIR-M61-01-203	
Dags:	04.05.2008	Kvart: 1:50 A1
Skjalheiti:	375-Þrýstiloft	heild.dwg
Hönnuð:	SK	Verk nr.: 375
Teknað:	KOS	Hönnuð: SK
Yfirfarð:	x/x	Teknað: KOS
Samb.		
Kennitala:	190147-2749	