
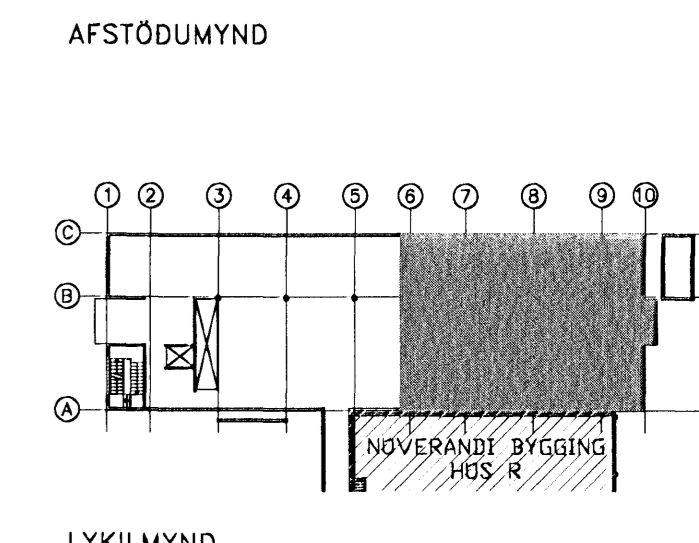



15 FEB 2007
 Undirritun samræmingarhönnuðar:
WPS

SKÝRINGAR
 ALLT EFSNI OG FRÁGANÐUR SKAL VERA Í SAMRÆMI VÍÐ GILDANDI REGLUGERÐIR
 ÞRÝSTILOFTSLAGNIR ERU ÚR 316 RYÐFRÍU STÁLI, MAPRESS.

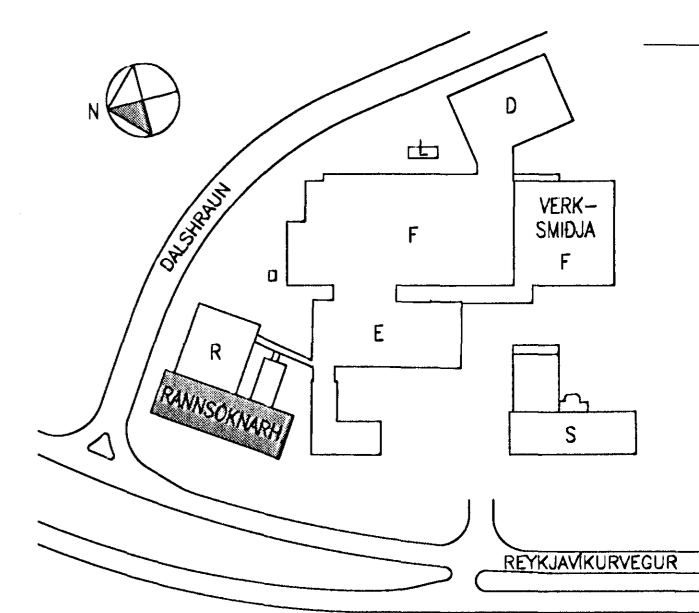

UTI
 ARKITEKTAR
 Jón Þór Þorvaldsson Aí. FSSA
 Kt. 021256 7579

RAUNTEIKNING
 Dags. 18.09.2007
 Samp. *[Signature]*

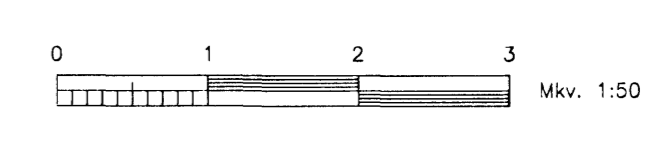

Nr.	Lýsing á breytingu	xx.xx.xxxx
		Dags.
Reykjavíkureggar 80, Hafnarfirði R-Rannsóknarhús - Nýbygging Þrýstiloftskerfi Grunnmynd - 2.Hæð - Hluti II		
Talning nr.	ISIR-M61-02-205	Verk nr.:
Dags.	04.05.2006	Kverfi:
Skjalshétt:	375-Þrýstiloft - heild.dwg	375
		Hannað:
Hönnun- og ráðgjafarstofa /FRV Hornborgarvegur 12, 200 Kópavogur, Ísland Sími: 354-564 5252 Fax: 354-564 5251 I@lagnatækni.is http://www.lagnatækni.is		Teiknað:
Samþ. <i>[Signature]</i> Kennitala: 190447-2749		KOS
		Yfirfarð:
		X/X