


Undirritun samræmingarhönnuðar:

SKÝRINGAR
 ALLT EFNI OG FRÁGANGUR SKAL VERA Í SAMRÆMI VÍÐ GILDANDI REGLUGERÐIR
 ÞRÝSTILOFTSLAGNIR
 ÞRÝSTILOFTSLAGNIR ERU ÚR 316 RYDFRÍU STÁLI, MAPRESS.

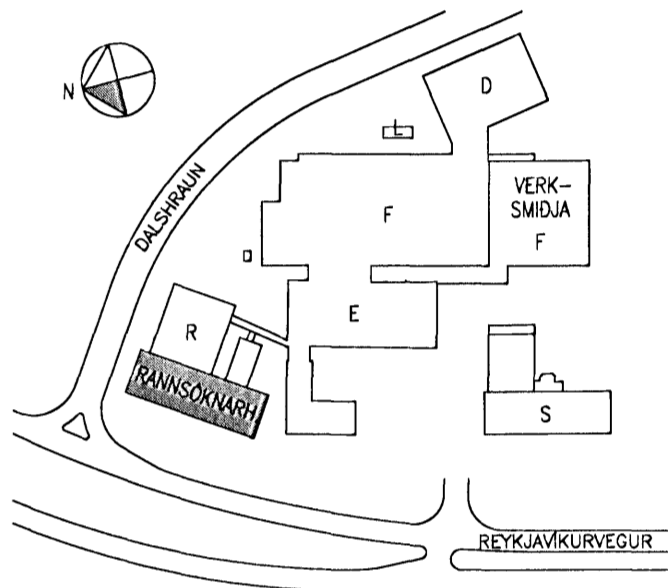


AFSTÖÐUMYND

ÚTI
 ARKITEKTAR
 Jón Þór Þorvaldsson Af. FSSA
 Kl. 021256 7379

RAUNTEIKNING

18.09.2007
 Dags. Samp.

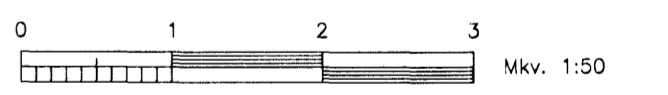

A Breyting á þrýstiloftslágnum í Þróunarránnáskennarstofu, 05.10.2006
 Nr. Lýsing & Breytingu Dags



 Þrýstiloftskerfi
 Rámmýnd - Kjallari

Tekning nr. IS1R-M61-00-211

Dags: 04.05.2006 Kvæði: 1:50 A1 Vork nr.: 375
 Skjalnúmer: 375-Þrýstiloft - heild.dwg Hannab: SK

LAGNATÆKNI
 Hönnunar- og ráðgjafarstofa /FRV
 Hornborg 12, 200 Kópavogur, Ísland
 Sími: +354-504-5252 Fax: +354-504-5251
 E-mail: lagnotekni@lagnotekni.is http://www.lagnotekni.is

Samp.:
 Kennitala: 1401417-27419