
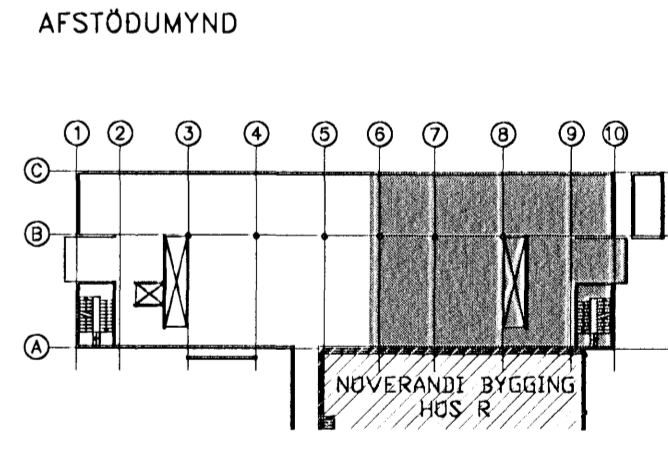


Undirritun samræmingarhönnuðar:


SKÝRINGAR
 ALLT EFSNI OG FRÁGANGUR SKAL VERA Í SAMRÆMI VÍÐ GILDANDI REGLUGERÐIR
 ÞRÝSTILOFTSLAGNIR
 ÞRÝSTILOFTSLAGNIR ERU ÚR 316 RYDFRÍU STÁLI, MAPRESS.

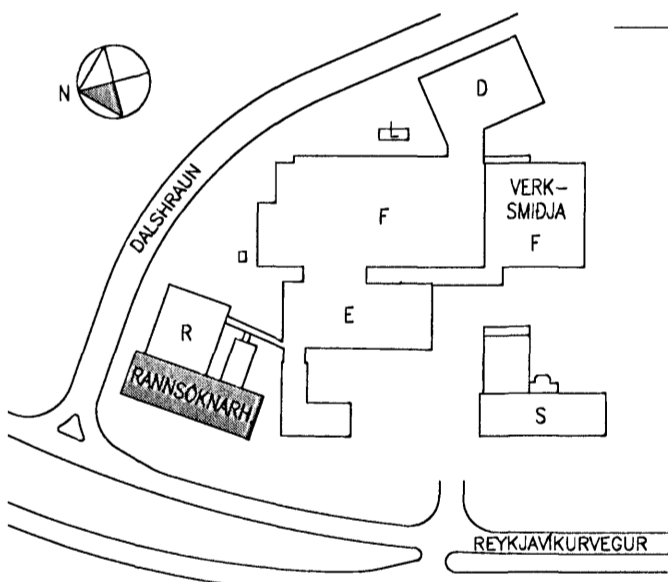

LYKILMYND

ÚTI
 ARKITEKTAR
 Jón Þór Þorvaldsson Aí, FSSA
 Kt. 0212567579

RAUNTEIKNING
 18.09.2007
 Dags. Samp.

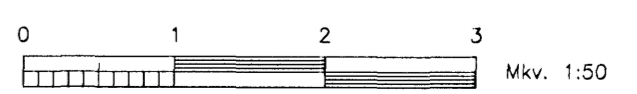

X	xxx	xx.xx.xxxx
Nr.	Lýsing á breytingu	Daga
actavis		
Reykjavíkurvegur 80, Hafnarfirði		
R-Rannsóknarhús - Nýbygging		
Þrýstiloftskerfi		
Rúmmynd - 1.Hæð		
Teikning nr. ISIR-M61-01-212		
Dags: 23.03.2006	Kvarði: 1:50	Verk nr.: 375
Skjalnúmer: 375-Þrýstiloft - heild.dwg	Hannað: SK	Teiknað: KOS
LAGNATÆKNI		Yfirfarð: x/x
Hönnunar- og ráðgjafarstofa /FRV Hamraborg 12, 200 Kópavogur, Ísland Sími: +354-564-9262 fax: +354-564-9261 Ítlagnatækni.is http://www.lagnatoki.is		
Samp.		
Kennitala: 190147-2749		