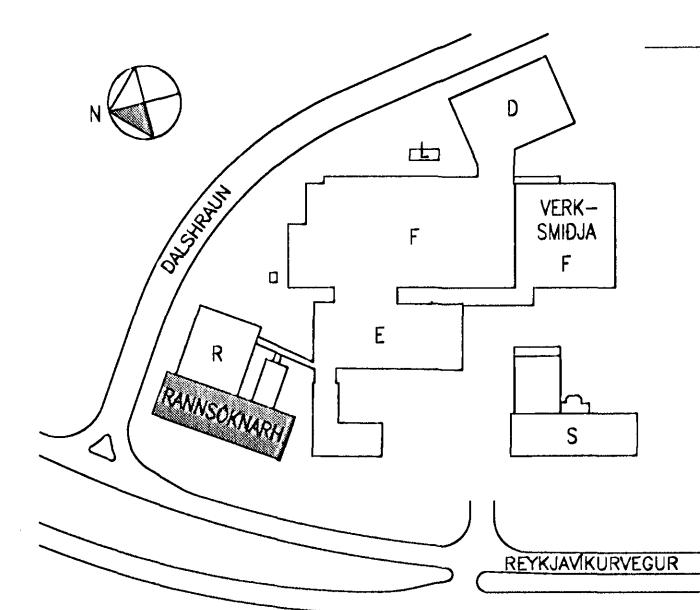

 Undirritun samræmingarhönnuðar:

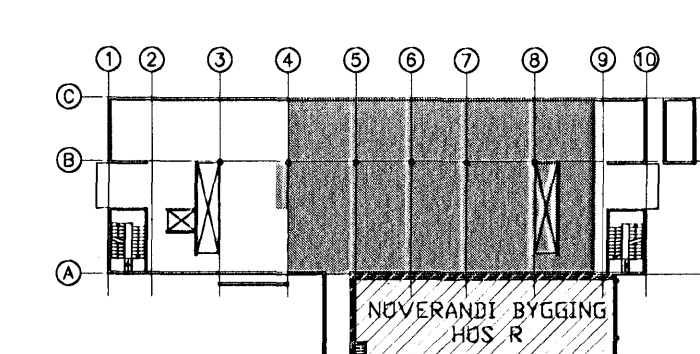
SKÝRINGAR
 ALLT EFINI OG FRÁGANGUR SKAL VERA Í SAMRÆMI VÍÐ GILDANDI REGLUGERÐIR
 ÞRÝSTILOFTSLAGNIR
 ÞRÝSTILOFTSLAGNIR ERU ÚR 316 RYDFRIU STÁLI, MAPRESS.

RAUNTEIKNING

18.09.2007
 Dags. Samb.



AFSTÖÐUMYND



LYKILMYND

X	Xxx	xx.xx.xxxx
Nr.	Lýsing á breytingu	Dags.
 Reykjavíkurvegur 80, Hafnarfirði R-Rannsóknarhús - Nýbygging Þrýstiloftskerfi Ráðmynd - 2.Hæð		
Teikning nr. IS1R-M61-02-213		
Dags: 04.05.2008	Ávörð: 1:50 @ A1	Verk nr.: 375
Skjalheiti: 375-Þrýstiloft - heild.dwg		Hönnuð: SK
 Hönnunar- og ráðgjafarstofa /FRV Hönnuborg 12, 200 Kópavogur, Ísland sími+354-564 5252 fax+354-564 5251 h@lagnatækni.is http://www.lagnatækni.is		
Samb. 		Yfirforð: s/x
Kennitala: 190147-2749		

