

15 FEB 2009
 UAS


Undirritun samræmingarhönnuðar:

SKÝRINGAR


ALLT EFTIR OG FRÁGANGUR SKAL VERA Í SAMRÆMI VÍÐ GILDANDI REGLUGERÐIR

GASLAGNIR ERU ÚR 1mm SAUMLAUSU RYDFRIU STÁLI, 316L MEÐ SLÍPUN AÐ INNAN, Ra=0,4µm. PÍPUR OG FITTINGS SKULU GERÐAR FYRIR KLEMMUTENGI.

- GASLÖGN NITROGEN
- GASLÖGN PRÓPAN
- GASLÖGN HELIUM
- GASLÖGN

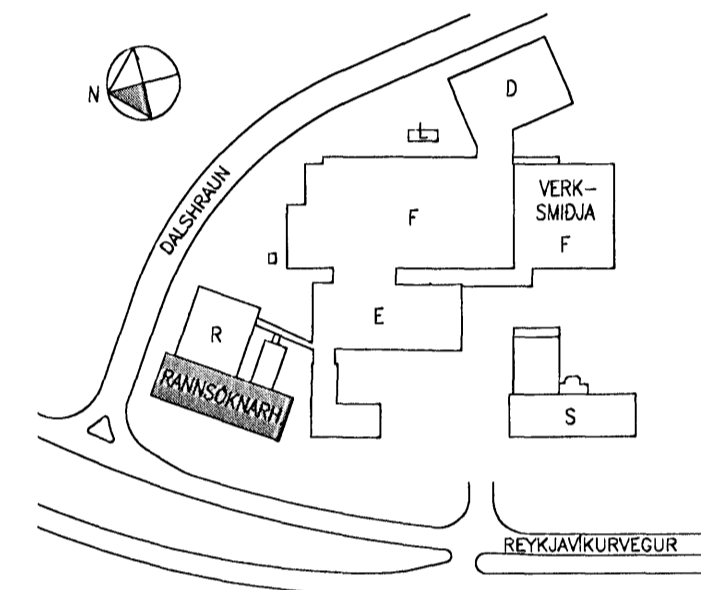

AFSTÖÐUMYND

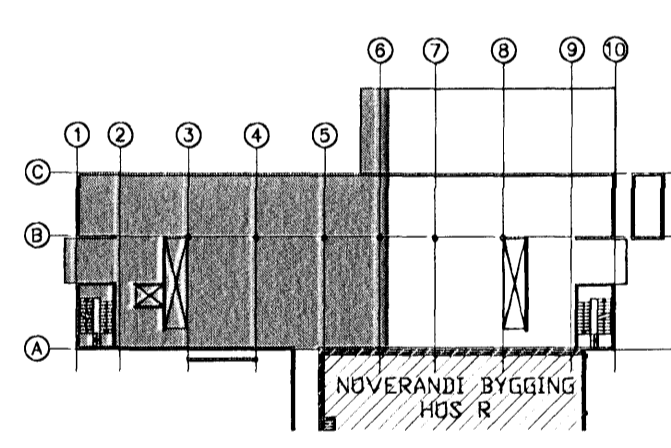


LYKILMYND

ÚTI
 ARKITEKTAR
 Jón Þórðarvaldsson AÍ FSSA
 Kl.021256 7379

RAUNTEIKNING

18.09.2007

Dags. *[Signature]* Samp.

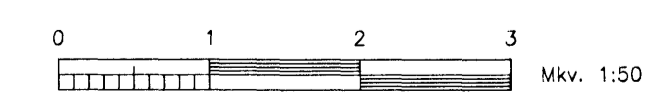

A Ymsar lífeyringar & lögnum		24.09.2008
Nr. Lýsing & breytingu	Daga	
actavis		
R-Rannsóknarhús - Nýbygging		
Gaskerfi		
Grunnmynd - Kjallari - Hluti I		
Tekning nr.	ISIR-M62-00-201A	
Dags: 23.03.2006	Kvarði: 1:50	A1
Skjalshetti: 375-Gaslagdir	- heild.dwg	
Verk nr.:	375	
Hannað:	SK	
Teknað:	KOS	
Yfirfarið:	x/x	
Samb. <i>[Signature]</i>		
Kennitala: 190147-2749		