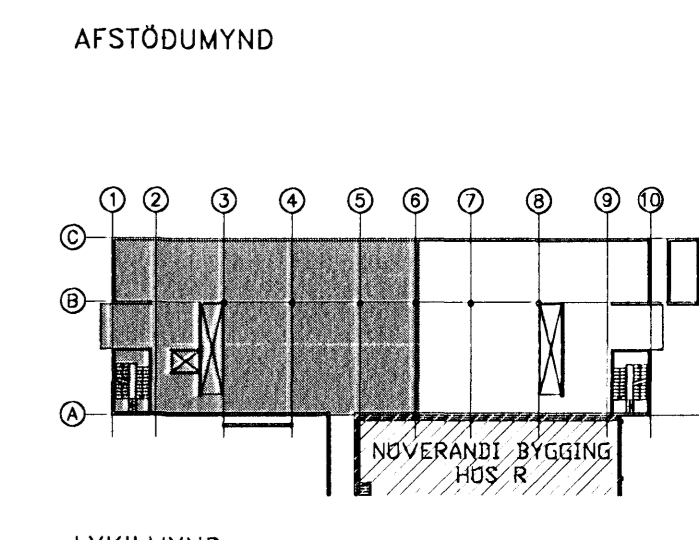
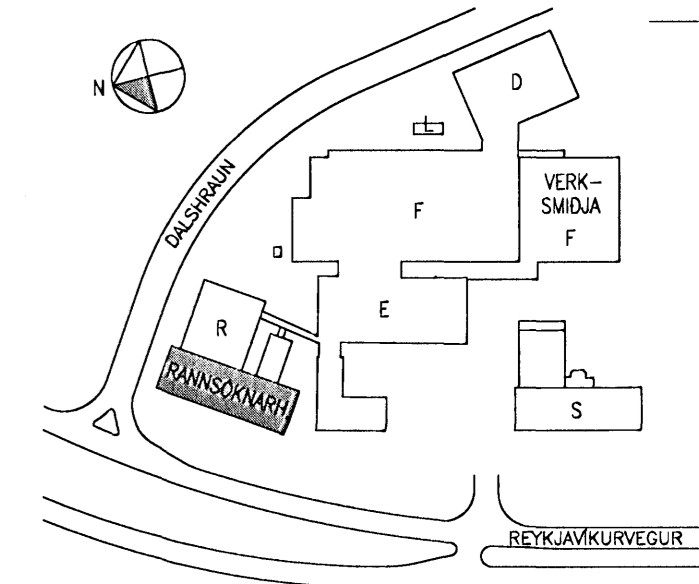

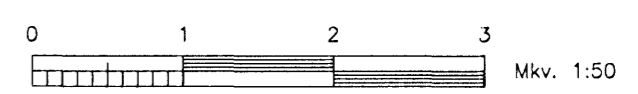
  
 Undirritun samræmingarhönnuðar:

**SKÝRINGAR**  
 ALLT EFSNI OG FRÁGANGUR SKAL VERA Í SAMRÆMI VÍÐ GILDANDI REGLUGERÐIR  
 GASLAGNIR ERU ÚR 1mm SAUMLAUSU RYDFRIU STÁLI, 316L MED SLÍPUN AD INNAN, Ra=0,4µm. PÍPUR OG FITTINGS SKULU GERÐAR FYRIR KLEMMUTENGI.  
 --- GASLÖGN NITRÖGEN  
 --- GASLÖGN PRÓPAN  
 --- GASLÖGN HELÍUM  
 --- GASLÖGN



  
 Jón Þór Þorvaldsson Aí, FSSA  
 Kt. 0212567579

**RAUNTEIKNING**  
 18.09.2007  
 Dags. Samp.



A Ymsar tölur og lögnum		24.05.2008
Nr.	Lýsing & breytingu	Daga
 Reykjavíkurborg 80, Hafnarfjörð R-Rannsóknarhúsið - Nýbygging Gaskerfi Grunnmynd - 2.Hæð - Hluti I		
Teikning nr.: IS1R-M62-02-203A		
Daga: 23.03.2008	Xvarði: 1:50	At: A1
Skjalnúmer: 375-Gaslagningar - heild.dwg	Verk nr.:	375
SK	Hönnuð:	SK
 Hönnunar- og ráðgjafarstofa /FRV Hamraberg 12, 200 Kópavogur, Ísland sími+354-564 5252 fax+354-564 5251 e@lagnatækni.is http://www.lagnatækni.is		
Sambær:		Tel.nr.:
Kennitala: 106247-2749		KOS
		Yfirfor:
		x/x