


UNDIRIRITUN
 18.09.2008
 UPS

Undirritun samræmingarhönnuðar:


SKÝRINGAR
 ALLT EFNI OG FRÁGANGUR SKAL VERA Í SAMRÆMI VÍÐ GILDANDI REGLUGERÐIR

GASLAGNIR ERU ÚR 1mm SAUMLAUSU RYDFRÍU STÁLI, 316L MED SLÍPIN AD INNAN, Ra=0,4µm. PÍPUR OG FITTINGS SKULU GERÐAR FYRIR KLEMMUTENGI.

- GASLÖGN NITROGEN
- GASLÖGN PRÓPAN
- GASLÖGN HELIUM
- GASLÖGN

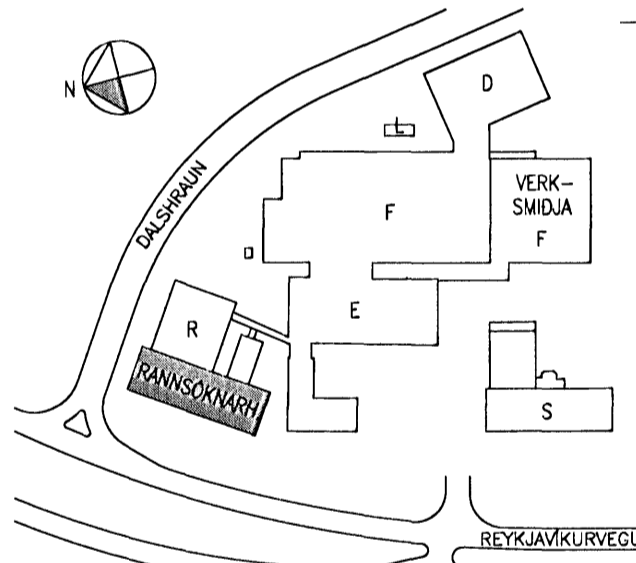

AFSTÖÐUMYND

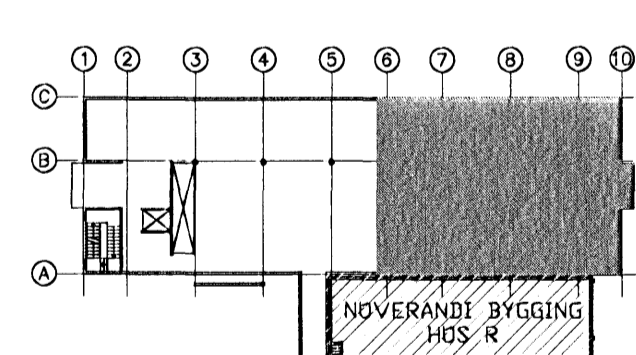


LYKILMYND

RAUNTEIKNING

18.09.2007
 Dags.

Samp.

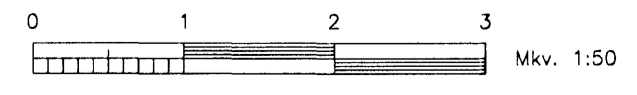

A	Ymsar tölur og lögnum	24.05.2008
Nr.	Lýsing & breytingu	Dags
actavis		
Reykjavíkurlögvegur 80, Hafnarfjörð		
R-Rannsóknarhúsið - Nýbygging		
Gaskerfi		
Grunnmynd - 2.Hæð - Hluti II		
Teikning nr. IS1R-M62-02-204A		
Dags:	23.03.2008	Kvarði: 1:50
Skjalsheli:	375-Gaslagningar	— helid.dwg
Verk nr.:	375	
Hönnuð:	SK	
Teknað:	KOS	
Yfirforð:	x/x	
Samp.		
Kennitala: 190047-2149		

ÚTI
 ARKITEKTAR
 Jón Þór Þorvaldsson AI, FSSA
 Rt. 021256 7579