


Undirritun samræmingarhönnuðar:


**SKÝRINGAR**  
 ALLT EFNÍ OG FRÁGANUR SKAL VERA Í SAMRÆMI VÍÐ GILDANDI REGLUGERÐIR

GASLAGNIR ERU ÚR 1mm SAUMLAUSU RYDFRIU STÁLI, 316L MED SLIPUN AD INNAN, Ra=0,4µm. PÍPUR OG FITTINGS SKULU GERÐAR FYRIR KLEMMUTENGI.

- GASLÖGN NITROGEN
- GASLÖGN PRÓPAN
- GASLÖGN HELIUM
- GASLÖGN

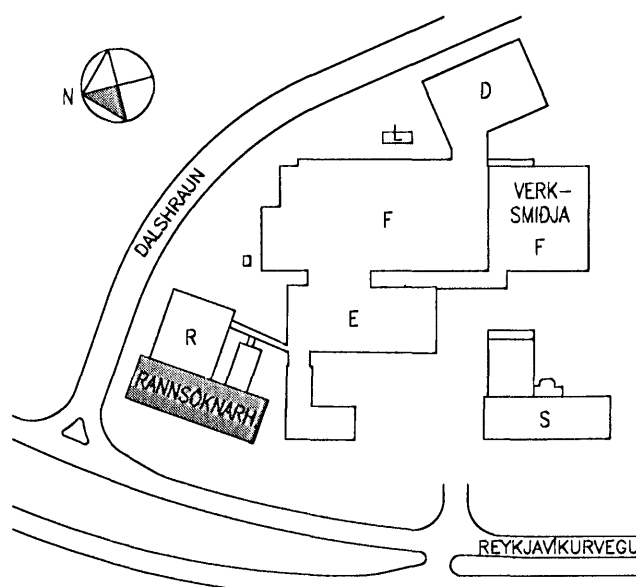


AFSTÖÐUMYND

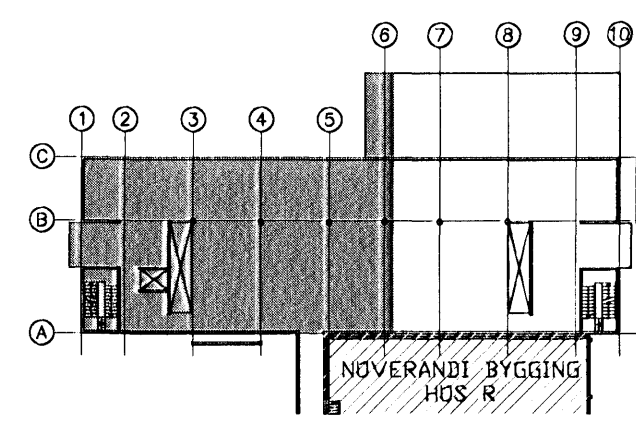

LYKILMYND

**ÚTI**  
 ARKITEKTAR  
 Jón Þór Þorvaldsson AJ, FSSA  
 Kt: 0212587579

**RAUNTEIKNING**  
 18.09.2007  
 Dags. Samp.

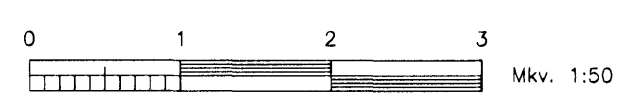

A Ymsar tilfæringar & lögnum		24.05.2008
Nr. Lýsing & breytingu		Dags
<b>actavis</b>		
Reykjavíkurvegur 80, Hafnarfirdi		
R-Rannsóknarhús - Nýbygging		
Gaskerfi		
Rúmmynd - Kjallari - Hluti I		
Teikning nr. IS1R-M62-00-211A		
Dags: 23.03.2008	Kverð: 1:50	Verk nr.: 375
Skjalheiti: 375-Gaslagtir - theilid.dwg		Hannab: SK
<b>LAGNATÆKNI</b>		Teknað: KOS
		Yfirfarið: x/x
Samb.:		
Kennitala: 190047-2749		