



Undirritun samræmingarhönnuðar:

SKÝRINGAR
 ALLT EFTIR OG FRÁANGUR SKAL VERA Í SAMRÆMI VÍÐ GILDANDI REGLUGERÐIR
 GASLAGNIR ERU ÚR 1mm SAUMLAUSU RYDFRÍU STÁLI, 316L MEÐ SLÍPUN AÐ INNAN, Ra=0,4µm. PÍPUR OG FITTINGS SKULU GERÐAR FYRIR KLEMMUTENGI.

- GASLÖGN NITROGEN
- GASLÖGN PRÓPAN
- GASLÖGN HELIUM
- GASLÖGN

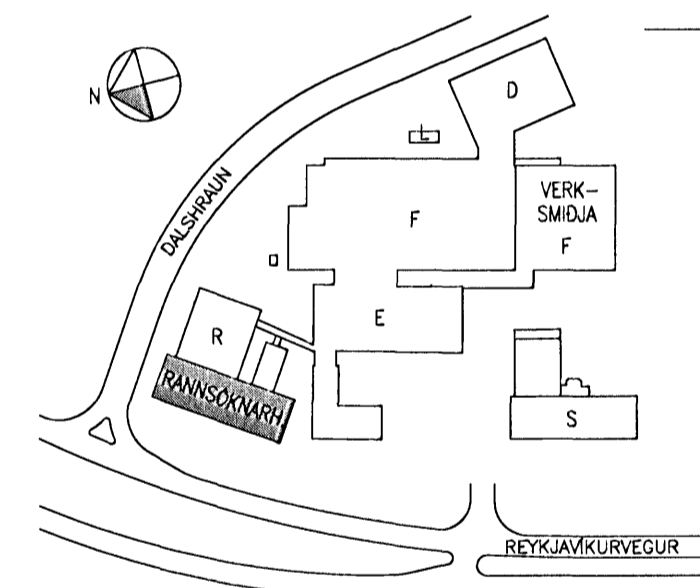


AFSTÖÐUMYND

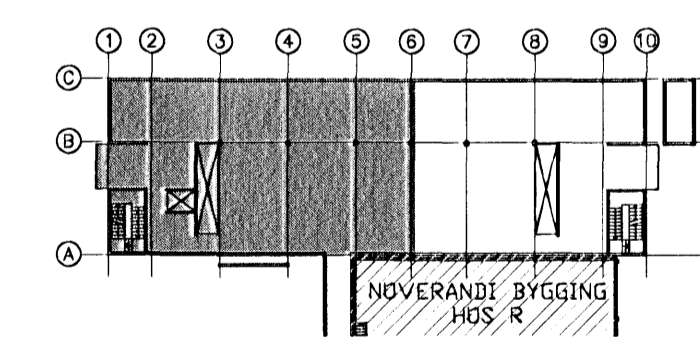

LYKILMYND

ÚTI
 ARKITEKTAR
 Jón Þór Þorvaldsson AÍ, FSSA
 Kt.021256 7379

RAUNTEIKNING
 18.09.2007
 Dags. Samp.

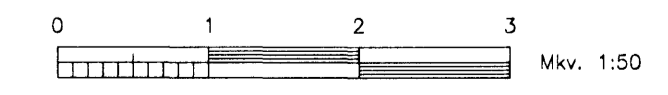

A Ymsar tilfarir og lögnum		24.05.2008
Nr. Lýsing & breytingu		Dags
actavis		
Reykjavíkuregur 80, Hafnarfirði		
R-Rannsóknarhúsið - Nýbygging		
Gaskerfi		
Rúmmynd - 1.Hæð - Hluti I		
Teikning nr. ISIR-M62-01-212A		
Dags. 23.03.2006	Kvarði: 1:50	A1
Skjalnúmer: 375-Gaslagningar - heild.dwg	Verk nr.:	375
	Höfundur:	SK
	Teknað:	KOS
	Virðing:	x/x
Sagðir:		
Kennitala: 100147-2749		