

ATH.
 1) LAGNIR I JÖRÐU OG GRUNNI ERU UTAN ÚTBODS.
 2) UPPSETNING GÖLFNIDURFALLA OG AFRETTING TENGISTÚTA I BÖTNPLÖTU TILHEYRA ÞESSU ÚTBODI.



Undirritun samræmingarhönnuðar:

SKÝRINGAR

ALLT EFNI OG FRÁGANGUR LAGNA I GRUNNI SKAL VERA I SAMRÆMI VID GILDANDI REGLUGERÐIR


MERKING A FRÁRENNISLISSTOFNI

- FRÁRENNISLAGNIR
- SKOLPLAGNIR
 - IDNADARFRÁRENNISLI
 - - - REGNVATNSLAGNIR
 - - - ELÐRI LAGNIR


ÞAR SEM EKKI ER GETID UM HALLA Á FRÁRENNISLÖGNUM I GRUNNI SKAL REYNT AD HALDA A.M.K. 20 0/00 VATNSHALLA (20 MM/METER)

- LAGNAEFNI
- PP = POLYPROPYLEN
 - PVC = POLYVINYLKLORID
 - PJ = STEYPUJÁRN (POTTJÁRNSPÍPUR)
 - ST = STEYPA
 - PE = POLYETHYLEN

- HL = HANDLAUG
- VS = VATNSSALERNI
- RV = RÆSTIVASKUR
- EV = ELDHÚSVASKUR
- PN = ÞAKNIDURFALL
- PS = ÞVAGSKÁL
- SV = STÁLVAASKUR
- SB = STEYPIBAD
- VA = VASKUR I SOGSKAP
- HRL = HREINSILOK
- GN = GÖLFNIDURFALL

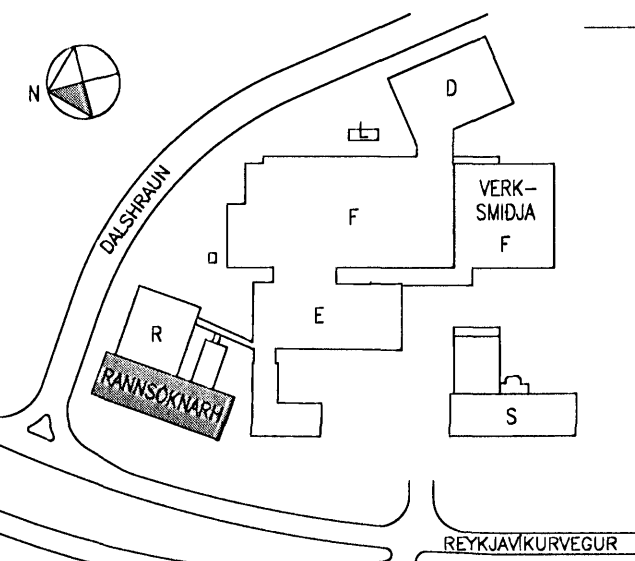


AFSTÖÐUMYND

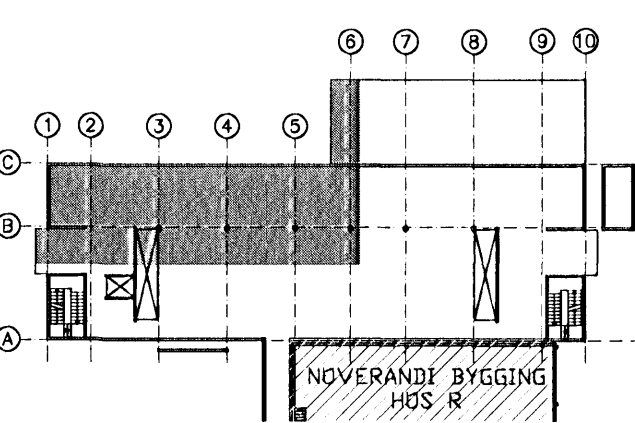

LYKILMYND

A		Dags	
Nr.	Lýsing & breytingu		
actavis			
Reykjavíkuregur 80, Hafnarfirði			
R-Rannsóknarhúsi - Nýbygging			
Frænnislikerfi			
Grunnmynd - Grunnlagir - Hlufi I			
Teikning nr. ISIR-M30-/-202			
Daga:	29.04.2005	Kvartali:	1:50
Skjalnúmer:	375-Frænnislikerfi.dwg	Verk nr.:	375
LAGNATÆKNI Hönnunar- og ráðgjafarstofa /FRV Hornborg 12, 200 Kópavogur, Ísland sími+354-584 5252 fax+354-584 5251 it@lagnotak.is http://www.lagnotak.is		Hannab: FSK/HBG Teiknab: HBG Yfirfar: x/x	
Samþ.: Júdic S. Jónsson Kennitala: 300346-3409			

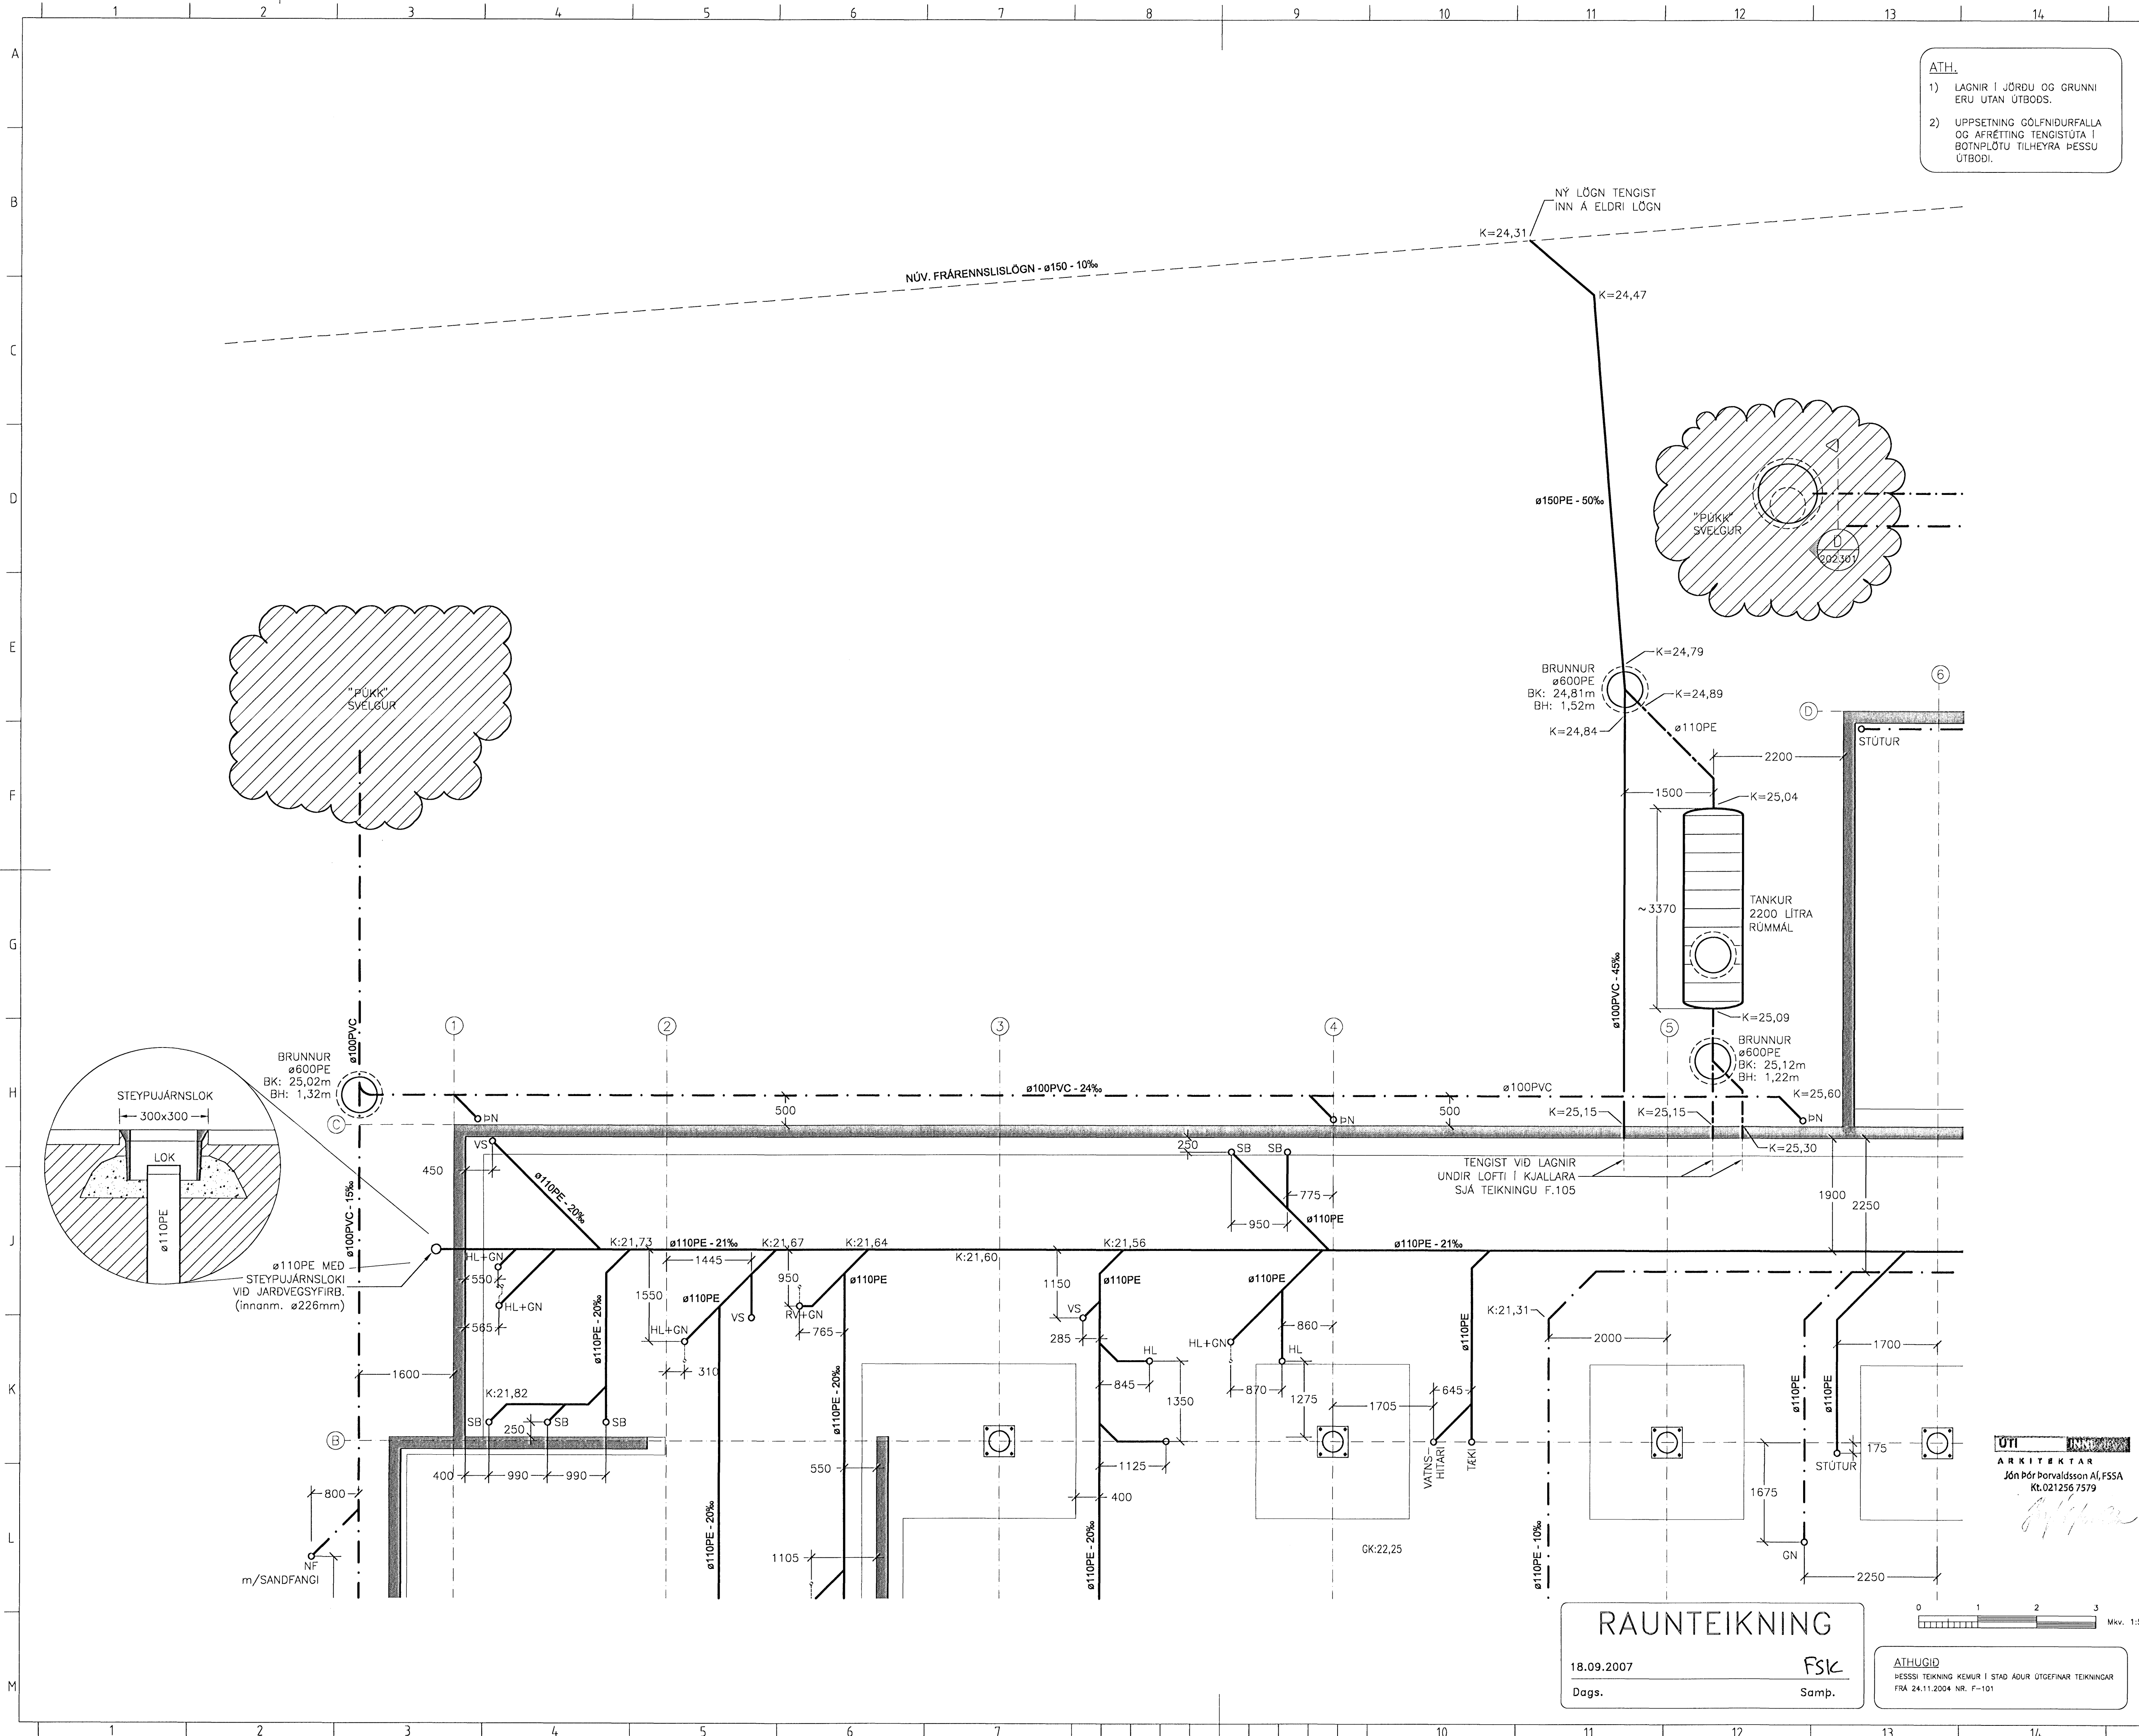

RAUNTEIKNING
 18.09.2007
 Dags. FSK
 Samp.

ATHUGIÐ
 ÞESSU TEIKNING KEMUR I STAÐ AÐUR ÚTGEFAR TEIKNINGAR
 FRA 24.11.2004 NR. F-101