


ATH.
 1) LAGNIR I JÖRÐU OG GRUNNI ERU UTAN ÚTBODS.
 2) UPPSETNING GÖLFNIDURFALLA OG AFREIÐING TENGISTÚTA I BOTNPLÖTU TILHEYRA ÞESSU ÚTBODI.

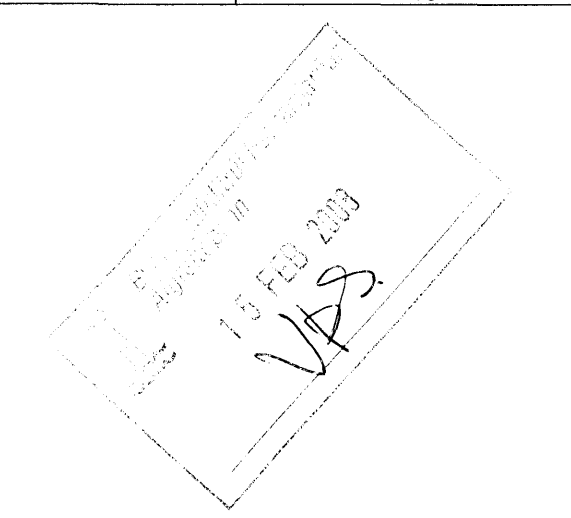

Undirritun samræmingarhönnuðar:

SKÝRINGAR

ALLT EFNI OG FRÁGANGUR LAGNA I GRUNNI SKAL VERA I SAMRÆMI VIÐ GILDANDI REGlugerðir


F-X MERKING A FRÆRENNISSTOFNI

- FRÆRENNISLAGNIR**
- SKOLPLAGNIR
 - IDNADARFRÆRENNISLI
 - - - REGNVATNSLAGNIR
 - - - - - ELÐRI LAGNIR


ÞAR SEM EKKI ER GETIÐ UM HALLA A FRÆRENNISLÖGNUM I GRUNNI SKAL REYNT AD HALDA A.M.K. 20 O/00 VATNSHALLA (20 MM/METER)

- LAGNAEFNI**
- PP = POLYPROPYLEN
 - PVC = POLYVINYLLÖRÍÐ
 - PJ = STEYPUJÄRN (POTTJÄRNSPIPUR)
 - ST = STEYPA
 - PE = POLYETHYLEN

- HL = HANDLAUG
- VS = VATNSALERNI
- RV = RÆSTIVASKUR
- UP = UPPVOTTAVÉL
- EV = ELÐHÚSVASKUR
- DN = ÞAKNIDURFALL
- DS = ÞVAGSKÁL
- SV = STÁLVAASKUR
- SB = STEYPIBÁÐ
- VA = VASKUR I SOGGSKÁP
- HR = HREINSILOK
- GN = GÖLFNIDURFALL

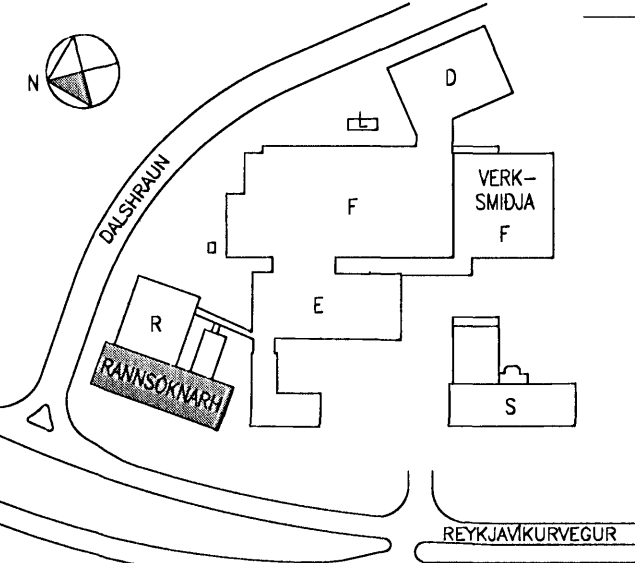

AFSTÖÐUMYND

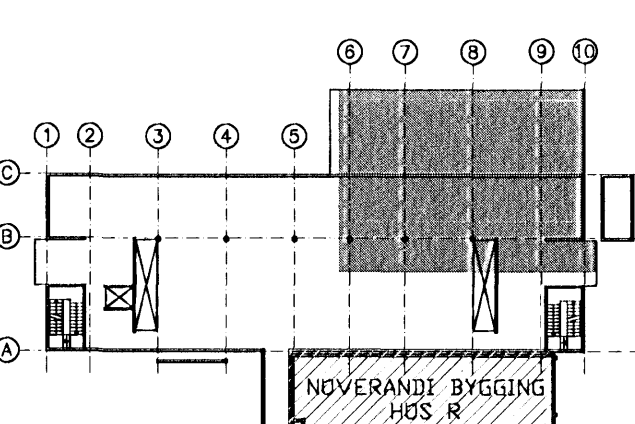

LYKILMYND

B	Ymsar breytingar á grunnlagnum	28.09.2005
A	Ymsar breytingar á grunnlagnum	21.06.2005
Nr.	Lýsing & breytingu	Daga



Reykjavíkuregugur 80, Hafnarfjörð
 R-Rannsóknarhúsið - Nýbygging
 Frærenniskerfi
 Grunnmynd - Grunnlagir - Hluti II


Tekning nr. ISIR-M30-/-203-B
 Daga: 29.04.2005 Kvartil: 1:50 A1 Verk nr.: 375
 Skjalnúmer: 375-Frærenniskerfi.dwg

LAGNATÆKNI
 Hönnunar- og ráðgjafarstofa /FRV
 Hárnaberg 12, 200 Kópavogur, Ísland
 Sími: 354-554 5252 Fax: 354-554 5251
 Netfang: l@lagnotak.is http://www.lagnotak.is

Samp.: *Jón Þór Þorvaldsson*
 Kennitala: 300346-3409

RAUNTEIKNING

18.09.2007 Dags.
 FSK Samp.

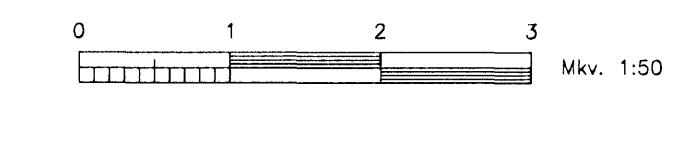

ATHUGIÐ
 ÞESSU TEIKNING KEMUR I STAÐ AÐUR ÚTGEFAR TEIKNINGAR
 FRA 25.11.2004 NR. F-102