


**ATH.**  
 1) LAGNIR I JÖRÐU OG GRUNNI ERU UTAN ÚTBODS.  
 2) UPPSETNING GÖLFNDURFALLA OG AFRÉTTING TENGISTUTA I BOTNPLÖTU TILHEYRA ÞESSU ÚTBODI.

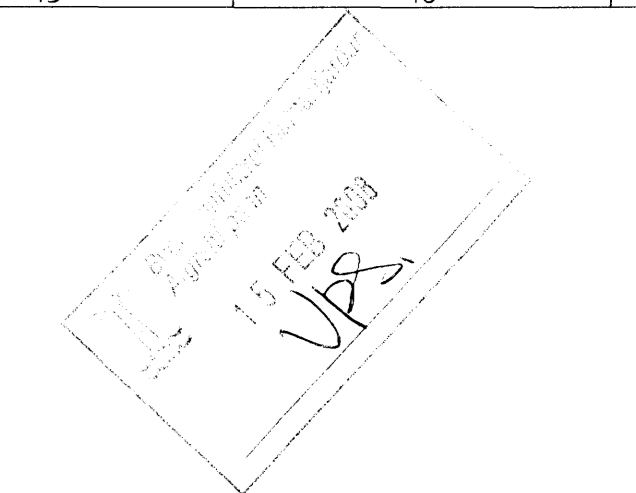

Undirritun samræmingarhönnuðar:

**SKÝRINGAR**


ALLT EFNI OG FRÁGANGUR LAGNA Í GRUNNI SKAL VERA Í SAMRÆMI VÍÐ GILDANDI REGLUGERÐIR

- F-X** MERKING A FRÆRENNISLISSTOFNI
- FRÆRENNISLAGNIR**
- SKOLPLAGNIR
  - IDNADARFRÆRENNISLI
  - REGNVATNSLAGNIR
  - ELDRI LAGNIR


ÞAR SEM EKKI ER GETIÐ UM HALLA Á FRÆRENNISLÖGNUM Í GRUNNI SKAL REYNT AD HALDA A.M.K. 20 0/00 VATNSHALLA (20 MM/METER)

- LAGNAEFNI**
- PP = POLYPROPYLEN
  - PVC = POLYVINYLKLOÐIR
  - PJ = STEYPUJARN (POTTJARNSPIPUR)
  - ST = STEYPA
  - PE = POLYETHYLEN

- HL = HANDLAUG
- VS = VATNSSALERNI
- RV = RÆSTIVASKUR
- UD = UPPÞVOTTAVÉL
- EV = ELDHÚSVASKUR
- BN = ÞAKNIDURFALL
- BS = ÞVAGSKÁL
- SV = STÁLVAÐSKUR
- SB = STEYPIBÁÐ
- VA = VASKUR Í SOGSKAP
- HLR = HREINSILOK
- GN = GÖLFNDURFALL

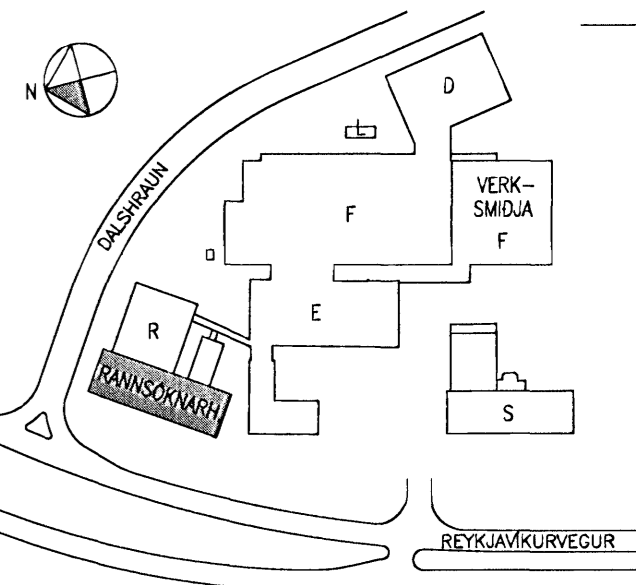

**AFSTÖÐUMYND**

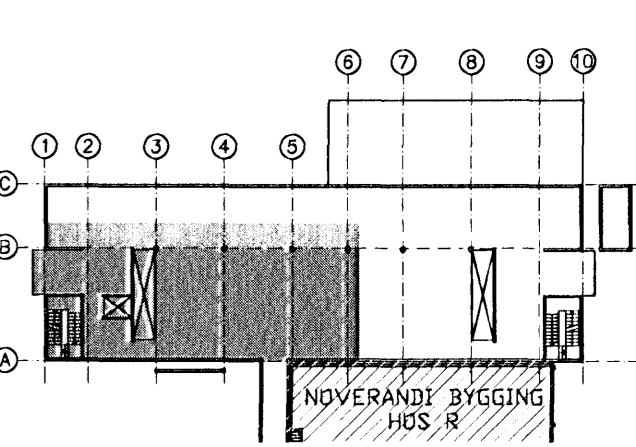

**LYKILMYND**


Nr.	Lýsing & breytingu	Dags
1	Lýsing & breytingu	Dags

**actavis**  
 Reykjavíkurgötu 80, Hafnarfirði  
 R-Rannsóknarhús - Nýbygging  
 Frærennisliskerfi  
 Grunnmynd - Grunnlagirnir - Hluti III  
 Töknungr. nr. ISIR-M30-/204  
 Daga: 29.04.2005 Kverð: 1:50 A1 Verk nr.: 375  
 Skjalheiti: 375-Frærennisliskerfi.dwg  
 Hönnuð: FSK/HBG  
 Töknungr.: HBG  
 Yfirforð: x/x

**LAGNATÆKNI**  
 Hönnun- og ráðgjafarstofa /FRV  
 Hornborg 12, 200 Kópavogur, Ísland  
 sími+354-584 5252 fax+354-584 5251  
 l@lagnatak.is http://www.lagnatak.is

Samb.: *Fritik S. Þorvaldsson*  
 Kennitala: 300346-3409

**RAUNTEIKNING**  
 18.09.2007  
 Dags. FSK Samp.

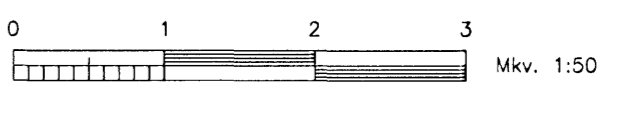

**ATHUGIÐ**  
 ÞESSA TEIKNING KEMUR Í STAD AÐUR ÚTGEFNAK TEIKNINGAR  
 FRA 25.11.2004 NR. F-103