

Undirritun samræmingarhöfundar:

SKÝRINGAR

ALLT EFNI OG FRÁGANGUR LAGNA Í GRUNNI SKAL VERA Í SAMRÆMI VÍD GILDANDI REGlugerðir

F-X MERKING A FRÁRENNISLISSTOFNI


- FRÁRENNISLISLAGNIR**
- SKOLPLAGNIR
 - SKOLPLÖGN NÆRRI LOFTI
 - IDNADARFRÁRENNISLI

ÞAR SEM EKKI ER GETIÐ UM HALLA A FRÁRENNISLISLÖGNUM OFAN BÖTNPLÖTU SKAL REYNT AD HALDA EFTIRFARANDI:


- ø50: HALLI 20 0/00 (20 MM/ METER)
- ø70: HALLI 15 0/00 (15 MM/ METER)
- ø100: HALLI 12 0/00 (12 MM/ METER)

- LAGNAEFTI**
- PP = POLYPROPYLEN
 - PVC = POLYVINYLKLORID
 - PJ = STEYPUJARN (POTTJARNSPIPUR)
 - ST = STEYPA
 - PE = POLYETHYLEN

- HL = HANDLAUG
- VS = VATNSALERNI
- RV = RESTIVASKUR
- UP = UPPVOTTAVEL
- EV = ELDHUSVASKUR
- PN = ÞAKNIDURFALL
- BS = ÞVAGSKAL
- SV = STALVASKUR
- SB = STEYPIBAD
- VA = VASKUR I SOGSKAP
- HRL = HREINSILOK
- GN = GOLFNIÐURFALL

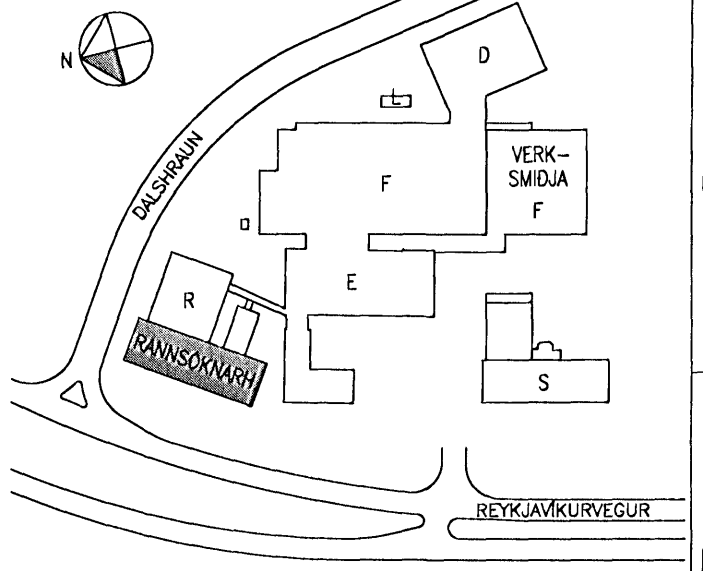

AFSTODUMYND

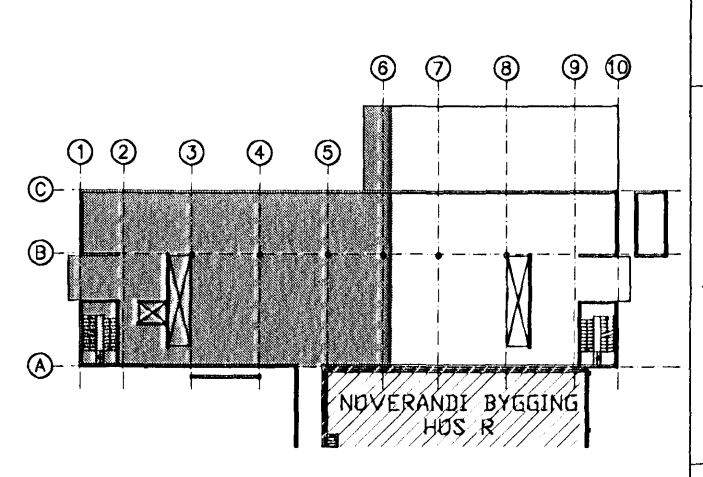

LYKILMYND

A	FRÁRENNISLISSTENGINGAR VÍD TEKI OG INNRETTINGAR	28.02.2006
Nr.	Lýsing & breytingu	Daga



Reykjavíkurvegur 80, Hafnarfirði
R-Rannsóknarhús - Nýbygging
Frárennisliskerfi
Grunnmynd - Kjallari - Hluti I

Teikning nr. IS1R-M30-00-206A
Daga: 28.09.2005 Kvæði: 1:50 A1 Verk nr.: 375
Skjalshetti: 375-Frarennisliskerfi.dwg

LAGNATÆKNI
Hönnunar- og ráðgjafarstofa /FRV
Hamraborg 12, 200 Kópavogur, Island
Sími+354-564 5252 fax+354-564 5251
l@lagnotak.is http://www.lagnotak.is

Samb.: *Fjofel S. Jónsson*
Kennitala: 300346-3409

RAUNTEIKNING
18.09.2007
Dags. Fsk
Samp.

