

Undirritun samráðingarráðgjafar:

SKÝRINGAR

ALLT EFTIR OG FRÁGANGUR LAGNA Í GRUNNI SKAL VERA Í SAMRÆMI VÍÐ GILDANDI REGLUGERÐIR

F-X MERKING Á FRÆRENSSLISSTOFNI

- FRÆRENSSLISLAGNIR**
- SKOLPLAGNIR
 - SKOLPLÖGN NÆRRI LOFTI
 - IDNADARFRÆRENSSLI


ÞAR SEM EKKI ER GETIÐ UM HALLA Á FRÆRENSSLISLÖGNUM OFAN BOTNPLOTU SKAL REYNT AD HALDA EFTIRFARANDI:

- ø50: HALLI 20 0/00 (20 MM/ METER)
- ø70: HALLI 15 0/00 (15 MM/ METER)
- ø100: HALLI 12 0/00 (12 MM/ METER)


LAGNAEFTIR

- PP = POLYPROPYLEN
- PVC = POLYVINYLKLÖRID
- PJ = STEYPUJÁRN (POTTJÁRNSPÍPUR)
- ST = STEYPA
- PE = POLYETHYLEN

- HL = HANDLAUG
- VS = VATNSSALERNI
- RV = RÆSTIVASKUR
- UP = UPPÞVÖTTAVÉL
- EV = ELDHÚSVASKUR
- BN = ÞAKNIDURFALL
- BS = ÞVAGSKÁL
- SV = STÁL VASKUR
- VA = VASKUR Í SOGSKÁP
- BK = BADKAR
- HRL = HREINSILOK
- GN = GÖLFNIDURFALL

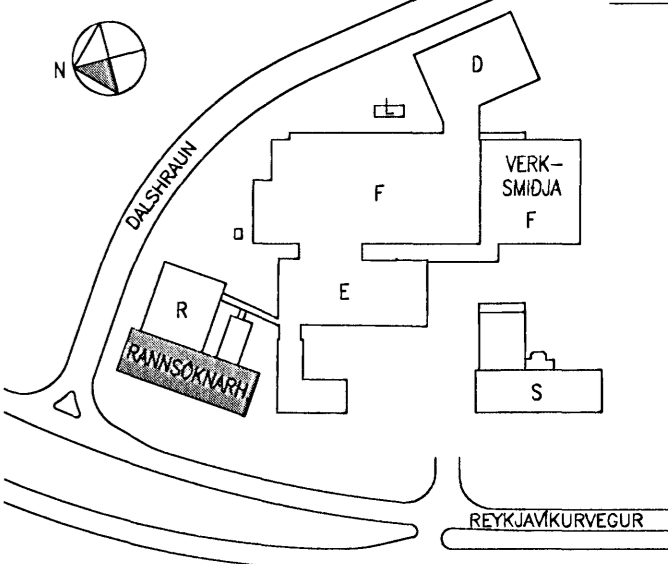

AFSTÖÐUMYND

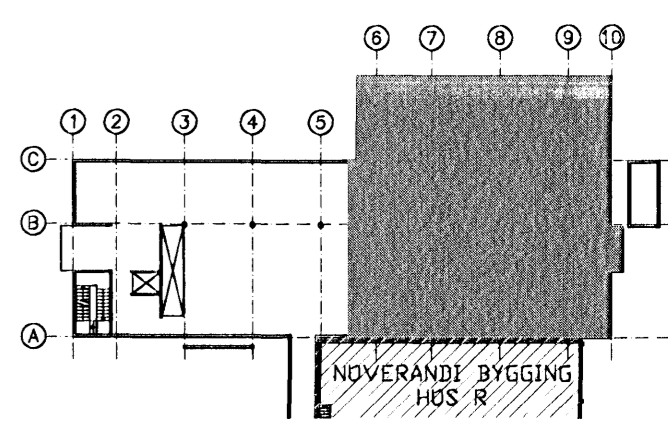

LYKILMYND

A FRÆRENSSLISTENDINGAR VÍÐ TAKI OG INNRETTINGAR		28.02.2008
Nr.	Lýsing á breytingu	Dagur
Reykjavíkurvegur 80, Hafnarfirði R-Rannsóknarhúsið - Nýbygging Frærensliskerfi Grunnmynd - Kjallari - Hluti II		
Teikning nr. IS1R-M30-00-207A		
Dagur: 28.09.2005	Kvarði: 1:50	Blátt: A1
Skjalnúmer: 375-Frærensliskerfi.dwg	Höfundur: FSK/HBG	Verk nr.: 375
Hönnunar- og ráðgjafarstofa / FRV Hornborg 12, 200 Kópavogur, Ísland Sími: +354-564 5252 fax: +354-564 5251 Í-@lagnatækni.is http://www.lagnatækni.is		
Samþ.: <i>Fúfik S. Jónsson</i>		
Kennitala:		

RAUNTEIKNING

18.09.2007 FSK

Dags. Samþ.

