

Undirritun samræmingarhönnuðar:

SKÝRINGAR

ALLT EFNI OG FRÁGANÐUR LAGNA Í GRUNNI SKAL VERA Í SAMRÆMI VIÐ GILDANDI REGLUGERÐIR

F-X MERKING A FRÆRENNISLISTOFNI


- FRÆRENNISLAGNIR**
- SKOLPLAGNIR
 - SKOLPLÖGN NÆRRI LOFTI
 - IDNADARFRÆRENNISLI

ÞAR SEM EKKI ER GETIÐ UM HALLA A FRÆRENNISLÖGNUM OFAN BOTNPLÖTU SKAL REYNT AD HALDA EFTIRFARANDI:


- ø50: HALLI 20 0/00 (20 MM/ METER)
- ø70: HALLI 15 0/00 (15 MM/ METER)
- ø100: HALLI 12 0/00 (12 MM/ METER)

- LAGNAEFTNI**
- PP = POLYPROPYLEN
 - PVC = POLYVINYLKLORID
 - PJ = STEYPUJARN (POTTJARNSPIPUR)
 - ST = STEYPA
 - PE = POLYETHYLEN

- HL = HANDLAUG
- VS = VATNSALERNI
- RV = RESTIVASKUR
- UP = UPPÞVOTTAVÉL
- EV = ELDHÚSVASKUR
- PN = ÞAKNIDURFALL
- DS = ÞVAGSKÁL
- SV = STÁLVAASKUR
- SB = STEYPIBAD
- VA = VASKUR Í SOCSKÁP
- HRL = HREINSILOK
- GN = GOLFNDURFALL

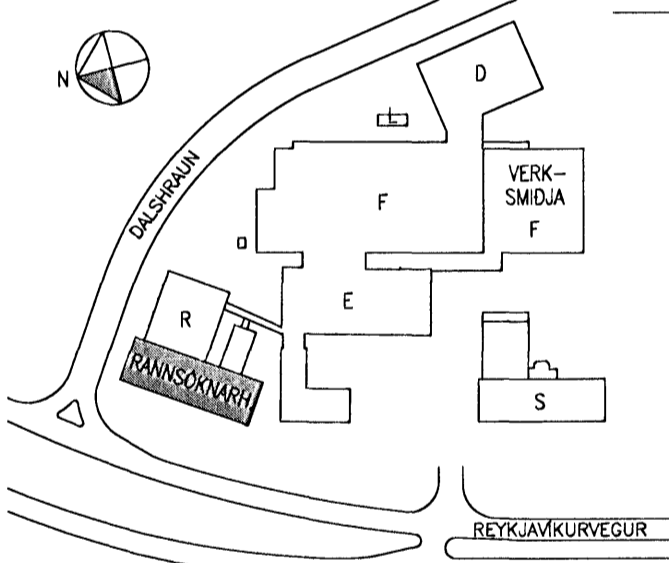

AFSTÖÐUMYND

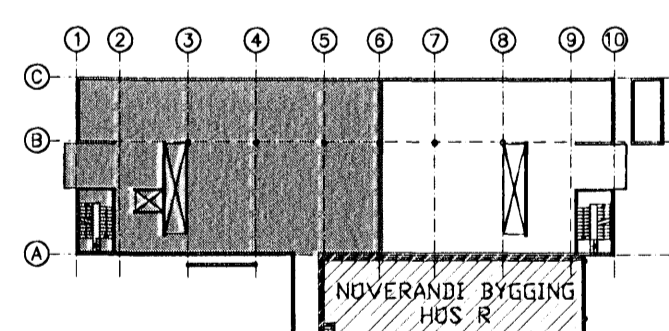

LYKILMYND

A	FRÆRENNISLISTENINGAR VIÐ TEKI OG INNRETTINGAR	28.02.2008
Nr.	Lýsing & breytingu	Daga



Reykjavíkurvegur 80, Hafnarfirði
 R-Rannsóknarhúsið - Nýbygging
 Frærennisliskerfi
 Grunnmynd - 2.Hæð - Hluti I

Tekning nr.	IS1R-M30-02-210A
Daga:	28.09.2007
Skjalshetti:	375-Frærennisliskerfi.dwg
Kvarði:	1:50
Blátt:	A1
Verk nr.:	375
Hannað:	FSK/HBG
Teknað:	HGB
Yfirfarir:	x/x

LAGNATÆKNI
 Hönnunar- og ráðgjafarstofa /FRV
 Hornborgarvegur 12, 200 Kópavogur, Ísland
 Sími: 354-554 5252 Fax: 354-554 5251
 E-mail: l@lagnatakni.is http://www.lagnatakni.is

Samp.: *Fjóla S. Þrándóttir*
 Kennitala: 300346-3409

RAUNTEIKNING

18.09.2007

Dags.

FSK

Samp.

