

UNDIRIRITUN  
 15. FEBRUAR 2007  
 UFS

Undirritun samræmingarhönnuðar:

**SKÝRINGAR**

ALLT EFNI OG FRÁGANGUR LAGNA Í GRUNNI SKAL VERA Í SAMRÆMI VÍÐ GILDANDI REGLUGERÐIR

**F-X** MERKING Á FRÆRENNSLISSTOFNI


**FRÆRENNSLISLAGNIR**  
 — SKOLPLAGNIR  
 - - - SKOLPLÖGN NERRI LOFTI  
 - - - IDNADARFRÆRENNSLI

ÞAR SEM EKKI ER GETIÐ UM HALLA Á FRÆRENNSLISLÖGNUM OFAN BOTNPLÖTU SKAL REYNT AD HALDA EFTIRFARANDI:


ø50: HALLI 20 0/00 (20 MM/ METER)  
 ø70: HALLI 15 0/00 (15 MM/ METER)  
 ø100: HALLI 12 0/00 (12 MM/ METER)

**LAGNAFENI**  
 PP = POLYPROPYLEN  
 PVC = POLYVINYLKLÓRÍÐ  
 PJ = STEYPUJÁRN (POTTJÁRNPIPUR)  
 ST = STEYPA  
 PE = POLYETHYLEN

HL = HANDLAUG      ÞS = ÞVAGSKÁL  
 VS = VATNSSALERNI      SV = STÁLVAÐSKUR  
 RV = RÆSTIVASKUR      SB = STEYPIBAD  
 UP = UPPÞVOTTAVÉL      VA = VASKUR Í SOGSKÁP  
 EV = ELDHÚSVASKUR      HRL = HREINSILOK  
 ÞN = ÞAKNIDURFALL      GN = GOLFNDURFALL

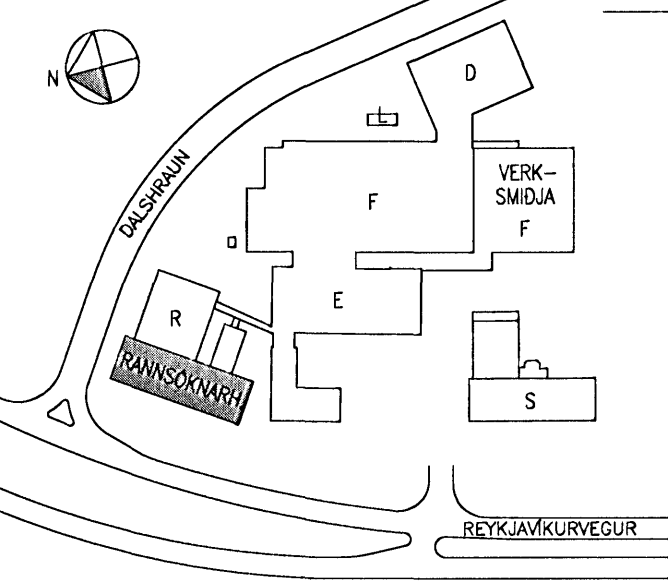

**AFSTÓÐUMYND**

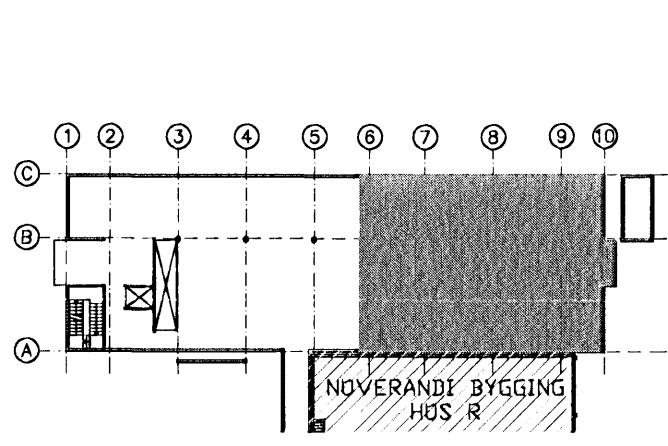

**LYKILMYND**

A	FRÆRENNSLISTENGINGAR VÍÐ TÆKI OG INNRETTINGAR	28.02.2008
Nr.	Lyking & breytingu	Daga


**actavis**  
 Reykjavíkurvegur 80, Hafnarfirdi  
 R-Rannsóknarhús - Nýbygging  
 Frærenniskerfi  
 Grunnmynd - 2.Hæð - Hluti II

Tekning nr.	IS1R-M30-02-211A
Daga:	28.09.2005
Skjalshetti:	375-Frærenniskerfi.dwg
Verk nr.:	375
Hönnuð:	FSK/HBG
Teknuð:	HBG
Yfirfarð:	x/x

Samp.: **Jóhann S. Jónsson**  
 Kennitala: 300346-3409

**RAUNTEIKNING**

18.09.2007 Dags. **FSK** Samp.

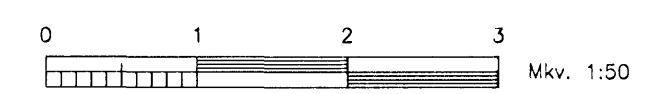

**ÚTI**  
 ARKITEKTAR  
 Jón Þór Þorvaldsson Aí, FSSA  
 Rt. 021256 7579