

15. FEB 2005
 VFS

Undirritun samræmingarhönnuðar:

SKÝRINGAR

ALLT EFTIR OG FRÁGANGUR LAGNA Í GRUNNI SKAL VERA Í SAMRÆMI VÍÐ GILDANDI REGLUGERÐIR

F-X MERKING A FRÆRENNISSTOFNI

- FRÆRENNISLAGNIR**
- SKOLPLAGNIR
 - - - SKOLPLÖGN NÆRRI LOFTI
 - IDNADARFRÆRENNISLI



ÞAR SEM EKKI ER GETIÐ UM HALLA A FRÆRENNISLAGNUM OFAN BOTNPLÖTU SKAL REYNT AD HALDA EFTIRFARANDI:

- ø50: HALLI 20 0/00 (20 MM/ METER)
- ø70: HALLI 15 0/00 (15 MM/ METER)
- ø100: HALLI 12 0/00 (12 MM/ METER)

LAGNAEFNI

- PP = POLYPROPYLEN
- PVC = POLYVINYLLÖRÍÐ
- PJ = STEYPUJÄRN (POTTJÄRNPIPUR)
- ST = STEYPA
- PE = POLYETHYLEN

- HL = HANDLAUG
- VS = VATNSSALERNI
- RV = RÆSTIVASKUR
- UP = UPPVÖTTAVÉL
- EV = ELDHÚSVASKUR
- DN = ÞAKNIDURFALL
- DS = ÞVAGSKÁL
- SV = STÁLVAASKUR
- SB = STEYPIBAD
- VA = VASKUR Í SOGSKÁP
- HRL = HREINSILOK
- GN = GÖLFNIDURFALL

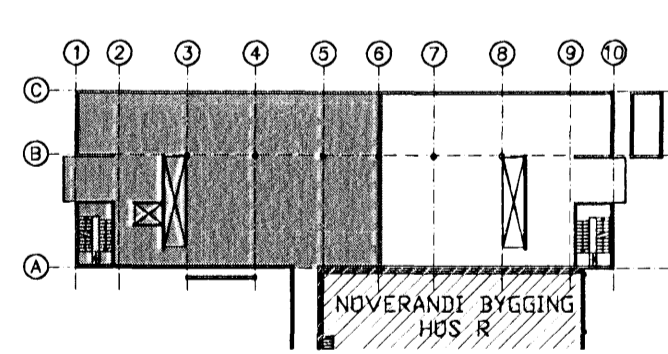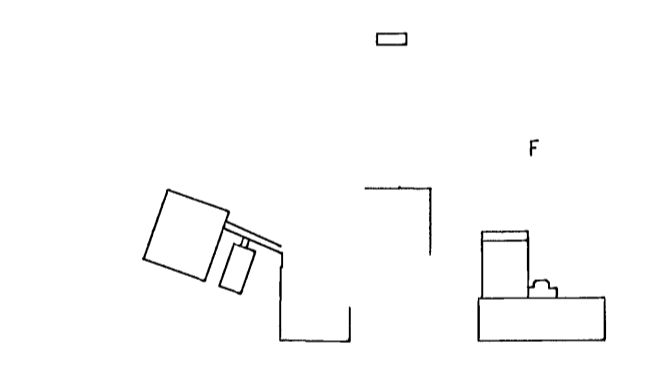

LYKILMYND

ÚTI
 ARKITEKTAR
 Jón Þór Þorvaldsson Aí, FSSA
 Nj.021256 7579

RAUNTEIKNING
 18.09.2007
 Dags. FSK
Samb.



actavis
 Reykjavíkurvegur 80, Hafnarfirði
 R-Rannsóknarhús - Nýbygging
 Frærennisliskerfi
 Grunnmynd - 3.Hæð - Hluti I

Tekning nr. **ISIR-M30-03-212**

Dags: 28.09.2005 | Kvart: 1:50 | A1 | Vork nr.: 375
 Skjalheiti: 375-Frærennisliskerfi.dwg

LAGNATÆKNI FSK/HBG
 Hönnunar- og ráðgjafarstofa /FRV HBG
 Hamraborg 12, 200 Kópavogur, Yfirferb: x/x

Samb.: *Judik S. Jónsson*
 Kennitala: **300346-3409**