

15 FEB 2007
 VPS

Undirritun samræmingarhönnuðar:

SKÝRINGAR

ALLT EFNI OG FRÁGANGUR LAGNA Í GRUNNI SKAL VERA Í SAMRÆMI VÍÐ GILDANDI REGLUGERÐIR

F-X MERKING Á FRÆRENSLISSTOFNI


FRÆRENSLISLAGNIR
 — SKOLPLAGNIR
 - - - SKOLPLÖGN NÆRRI LOFTI
 - - - IDNADARFRÆRENSLI

ÞAR SEM EKKI ER GETIÐ UM HALLA Á FRÆRENSLISLÖGNUM OFAN BÖTNPLÖTU SKAL REYNT AÐ HALDA EFTIRFARANDI:


ø50: HALLI 20 0/00 (20 MM/ METER)
 ø70: HALLI 15 0/00 (15 MM/ METER)
 ø100: HALLI 12 0/00 (12 MM/ METER)

LAGNAEFNI
 PP = POLYPROPYLEN
 PVC = POLYVINYLKLOÐIR
 PJ = STEYPUJÄRN (POTTJÄRNSPÍPUR)
 ST = STEYPA
 PE = POLYETHYLEN

HL = HANDLAUG ÞS = ÞVAGSKÁL
 VS = VATNSSALERNI SV = STÁLVAÐUR
 RV = RÆSTIVASKUR SB = STEYPIBÁÐ
 UP = UPPÞVÖTTAVEL VA = VASKUR Í SOGSKÁP
 EV = ELDHÚSVASKUR HRL = HREINSILOK
 ÞN = ÞAKNIDURFALL GN = GÖLFNIDURFALL

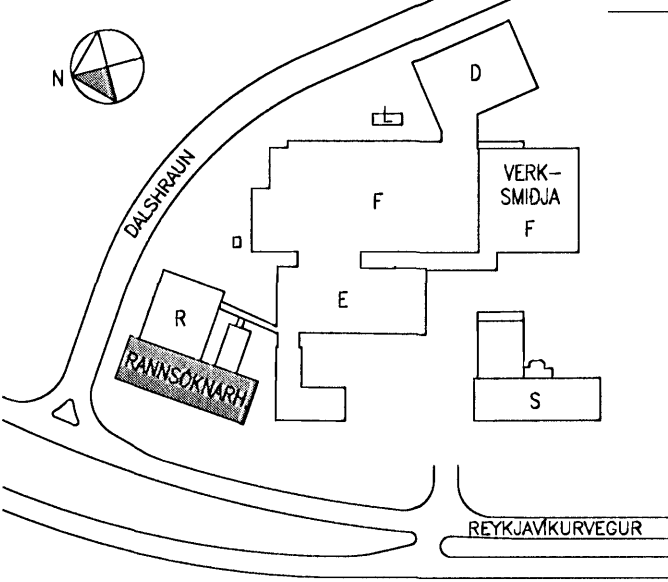

AFSTÖÐUMYND

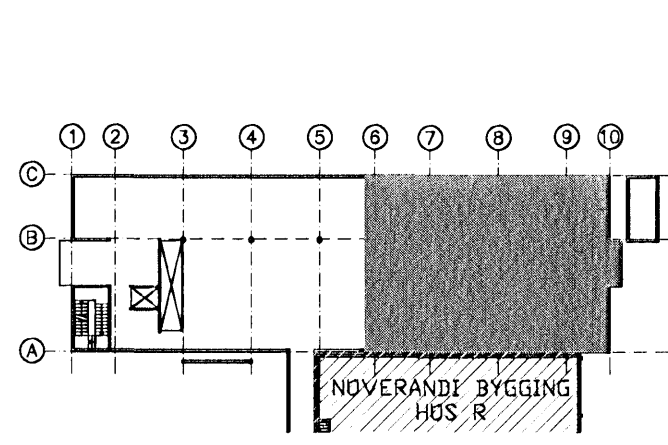

LYKILMYND

X	Xxx	xx.xxxxx
Nr.	Lýsing & breytingu	Daga

actavis
 Reykjavíkuregur 80, Hafnarfirði
 R-Ránnsóknarhús - Nýbygging
 Frærensliskerfi
 Grunnmynd - 3.Hæð - Hluti II

Tekning nr.: **IS1R-M30-03-213**
 Dags: 28.09.2005 Kvæði: 1:50 A1 Verk nr.: **375**
 Svjónamei: 375-Frærensliskerfi.dwg Hannab: **FSK/HBG**

LAGNATÆKNI
 Hönnunar- og ráðgjafarstofa / FRV
 Hárnaborg 12, 200 Kópavogur, Ísland
 Sími: 354-564 5252 fax: 354-564 5251
 I@lagnotak.is http://www.lagnotak.is

Samb.: **Jóhanna S. Jónsdóttir**
 Kennitala: **300346-3409**

RAUNTEIKNING
 18.09.2007 **FSK**
 Dags. Samp.

