

UPS

Undirritun samráðingarráðgjafara:

SKÝRINGAR

ALLT EFNI OG FRÁGANGUR LAGNA Í GRUNNI SKAL VERA Í SAMRÆMI VÍÐ GILDANDI REGLUGERDIR

F-X MERKING Á FRÆRENNISLISSTOFNI


FRÆRENNISLISLAGNIR
 — SKOLPLAGNIR
 - - - SKOLPLÖGN NÆRRI LOFTI
 - - - IDNADARFRÆRENNISLI

ÞAR SEM EKKI ER GETIÐ UM HALLA Á FRÆRENNISLISLÖGNUM OFAN BOTNPLÖTU SKAL REYNT AD HALDA EFTIRFARANDI:


ø50: HALLI 20 0/00 (20 MM/ METER)
 ø70: HALLI 15 0/00 (15 MM/ METER)
 ø100: HALLI 12 0/00 (12 MM/ METER)

LAGNAFFNI
 PP = POLYPROPYLEN
 PVC = POLYVINYLKLOÐIÐ
 PJ = STEYPUJÄRN (POTTJÄRNPIPIR)
 ST = STEYPA
 PE = POLYETHYLEN

HL = HANDLAUG ÞS = ÞVAGSKÁL
 VS = VATNSALERNI SV = STÁLVAÐSKUR
 RV = RÆSTIVASKUR SB = STEYPIBÁÐ
 UP = UPPÞVOTTAVÉL VA = VASKUR Í SOGGKÁP
 EV = ELDHÚSVASKUR HRL = HREINSILOK
 ÞN = ÞAKNIDURFALL GN = GÖLFNIDURFALL

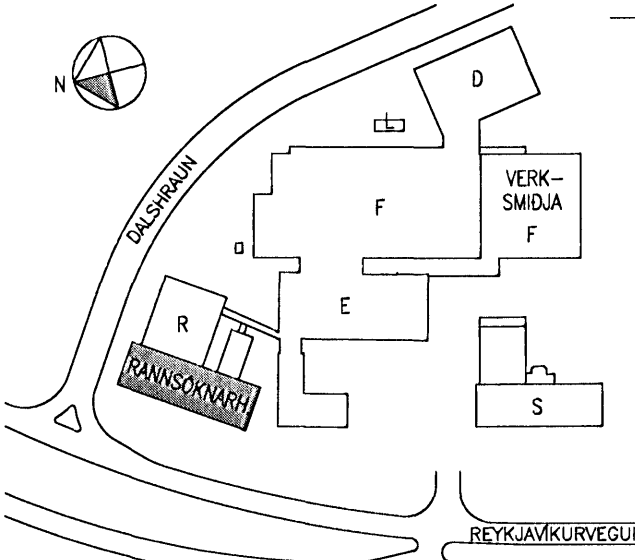


AFSTÖÐUMYND

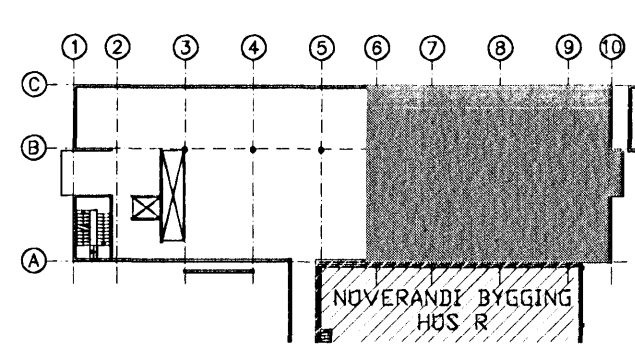

LYKILMYND

UTI
 ARKITEKTAR
 Jón Þór Þorvaldsson Aí, FSSA
 Kt. 021256 7579

RAUNTEIKNING
 18.09.2007
 Dags. *FSlc*
 Samp.

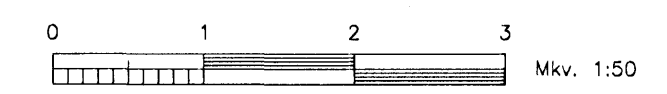

X	Xxx	xx.xx.xxxx
Nr.	Lýsing á breytingu	Daga
actavis		
Reykjavíkuregugur 80, Hafnarfirði		
R-Rannsóknarhúsið - Nýbygging		
Frærennisskerfi		
Grunnmynd - 4.Hæð - Hluti II		
Teikning nr. IS1R-M30-04-215		
Daga: 28.09.2005	Kvartil: 1:50	Blátt: A1
Skjalshætt: 375-Frærennisskerfi.dwg	Verk nr.:	375
LAGNATÆKNI	Hannað:	FSK/HBG
Hönnunar- og ráðgjafarstofa / FRV	Teiknað:	HBG
Hannaborg 12, 200 Kópavogur, Ísland	Yfirfarið:	x/x
Sími: 354-564 9252 fax: 354-564 5251	Samb.: <i>Fritjof S. Þorvaldsson</i>	
Í: lagnotak.is http://www.lagnotak.is	Kennitala: 300346-3409	