


A Snið Mkv. 1: 25

B Snið Mkv. 1: 25

C Snið Mkv. 1: 25

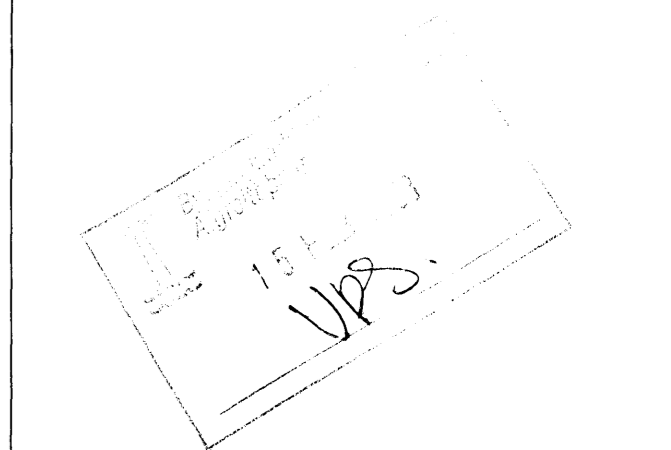


Undirritun samráðingarráðgjafar:


0 0,3 0,6 0,9 Mkv. 1:15

0 0,5 1 1,5 Mkv. 1:25

ATHUGIÐ  
ÞESSI TEIKNING KEMUR Í STAD AÐUR ÚTGEFNAK TEIKNINGAR  
FRÁ 25.11.2004 NR. F-115

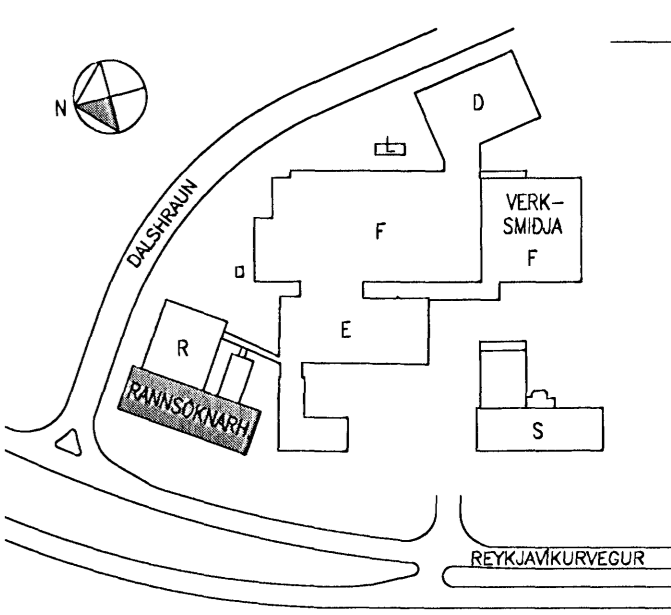

AFSTÖÐUMYND

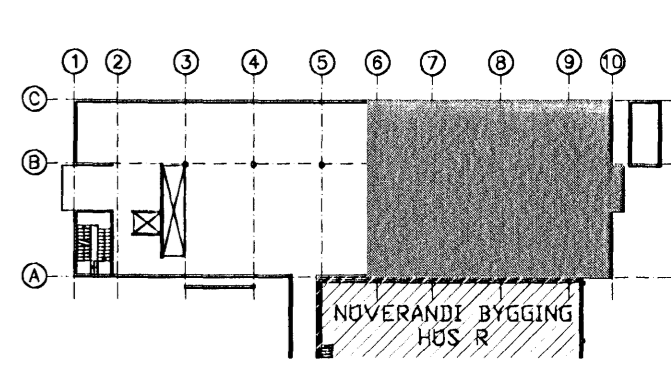


LYKILMYND

A		Dags	
Nr.	Lýsing á breytingu		
<b>actavis</b>			
Reykjavíkurvegur 80, Hafnarfirði			
R-Rannsóknarhús - Nýbygging			
Frérennislakerfi			
Snið A, B, C, D og E			
Teikning nr. ISIR-M30/-/301			
Dags:	28.09.2005	Kvarði:	1:25/1:15 @ A1
Skjalnúmeri:	375-Frénennislakerfi.dwg	Verk nr.:	375
Hannað:		FSK/HBG	
Teiknað:		HBG	
Yfirfarið:		x/x	
Samb.: <i>Eiríkur S. Þrándsson</i>			
Kennitala: 300346-3409			

**RAUNTEIKNING**

18.09.2007 Dags.

FSK Samp.

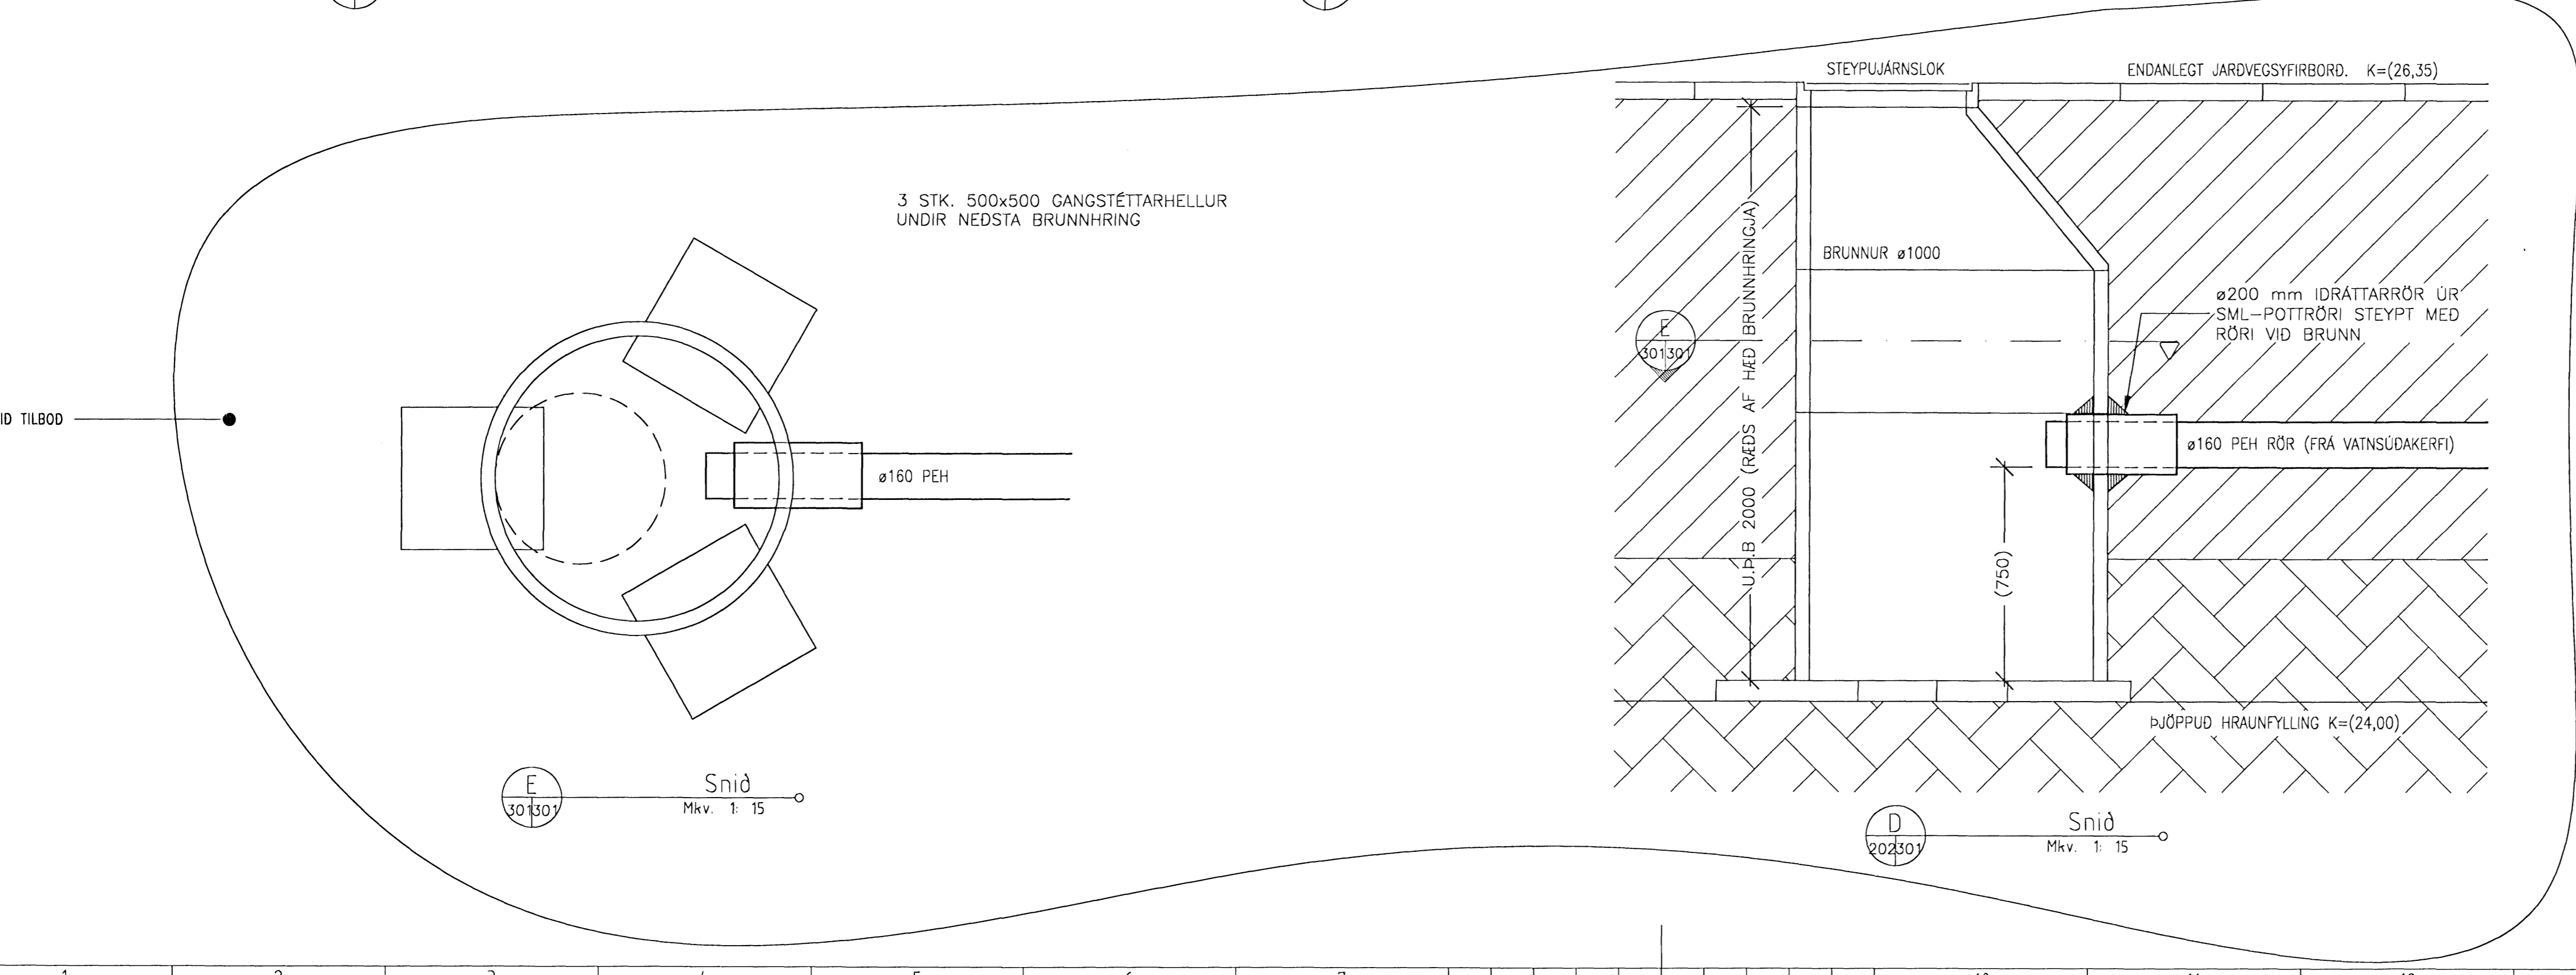

E Snið Mkv. 1: 15

D Snið Mkv. 1: 15