

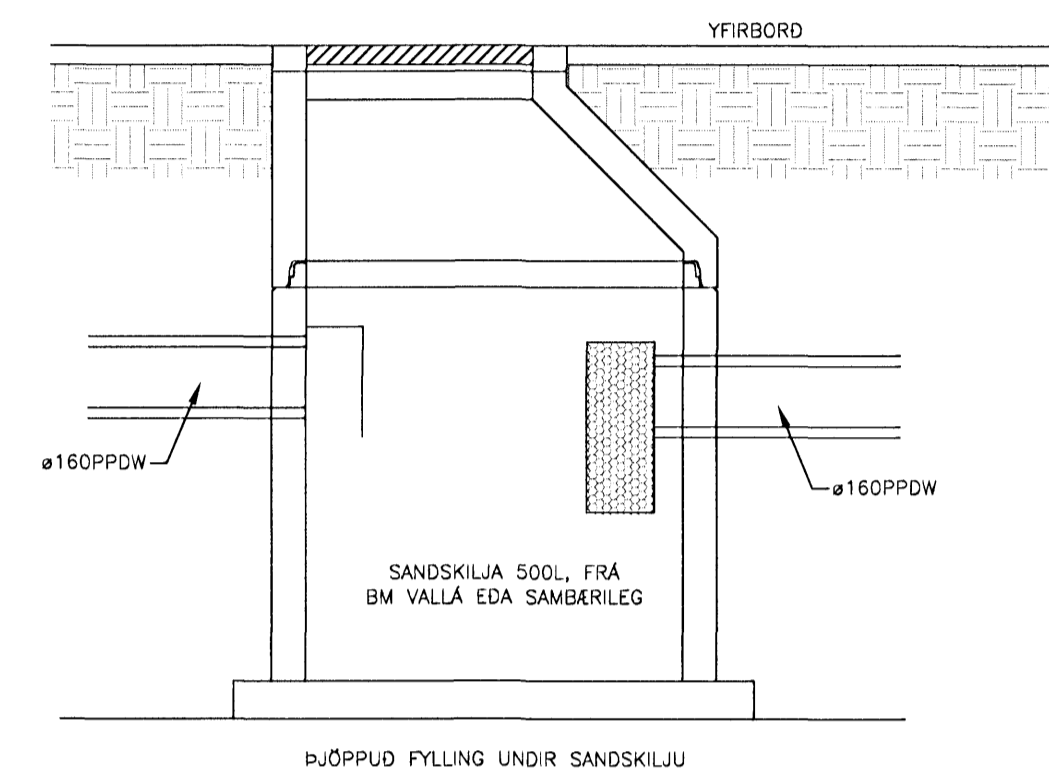



REYKJAVÍKURVEGUR

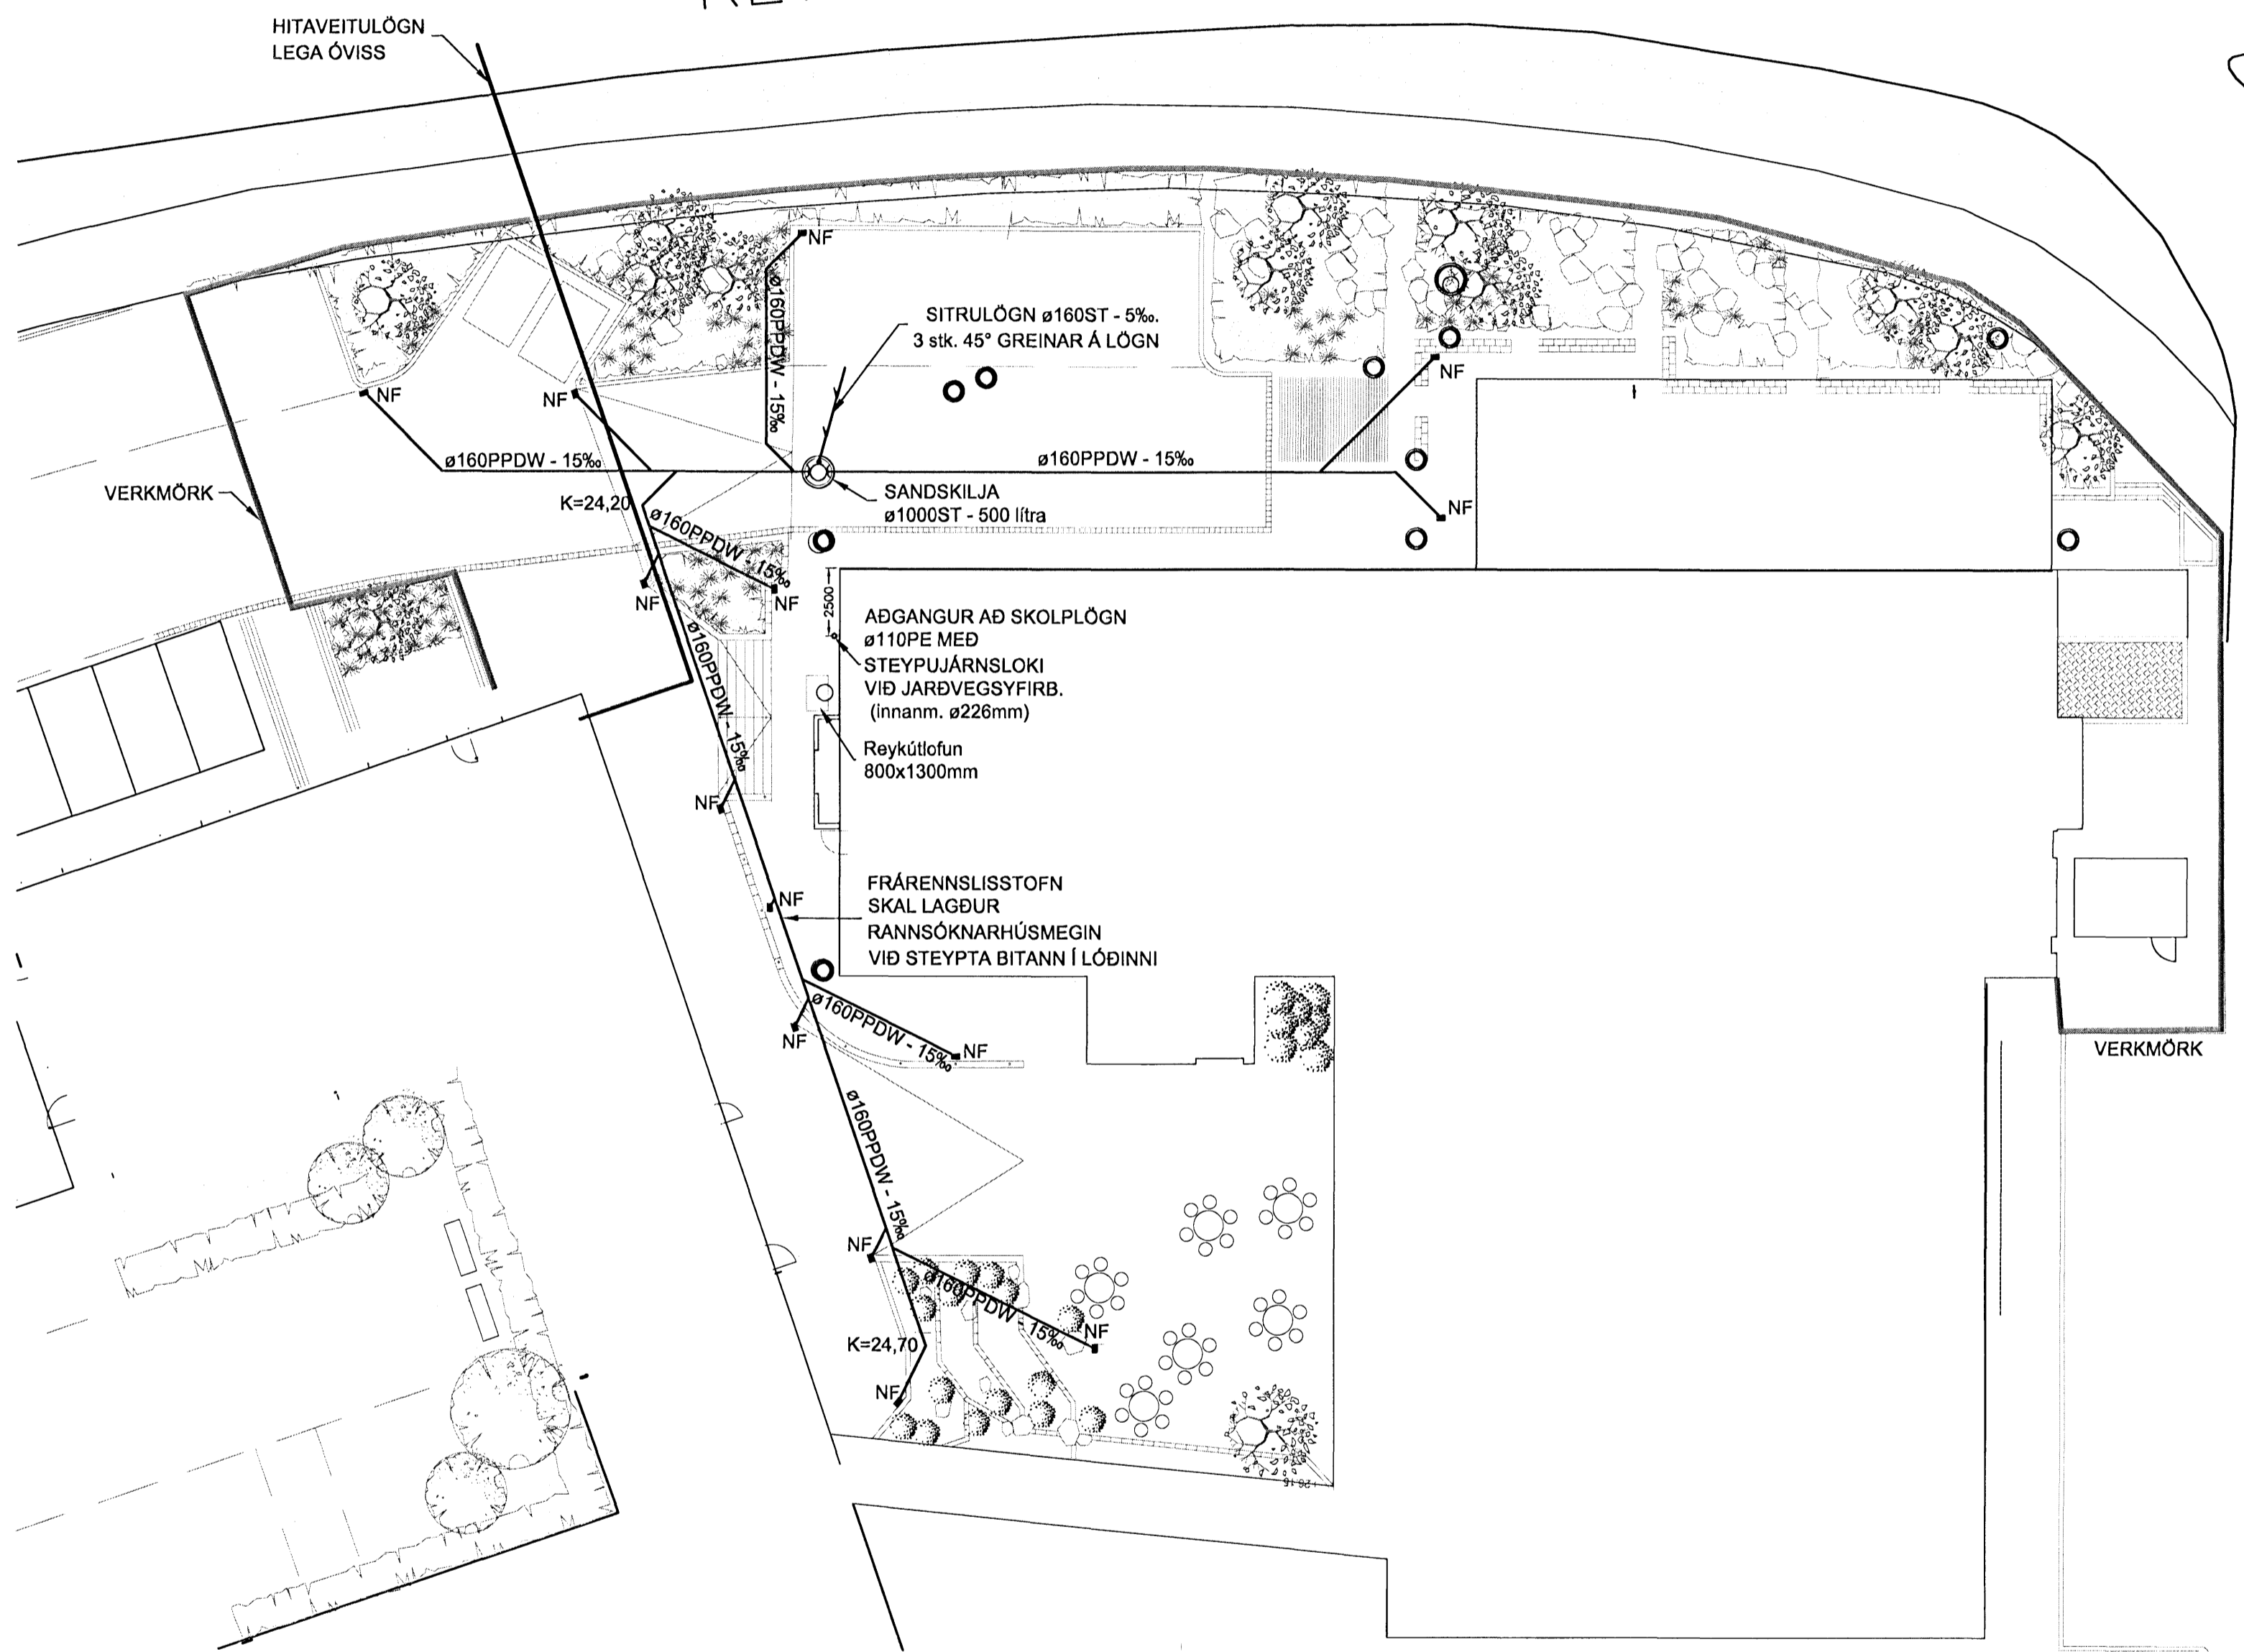


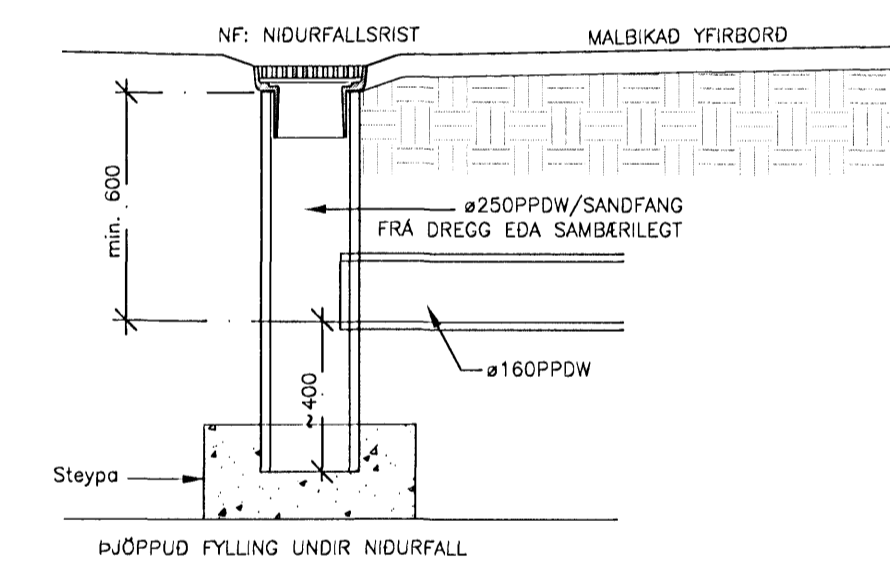

KENNISNIÐ FYRIR NIDURFÖLL Í LÖÐ 1:20

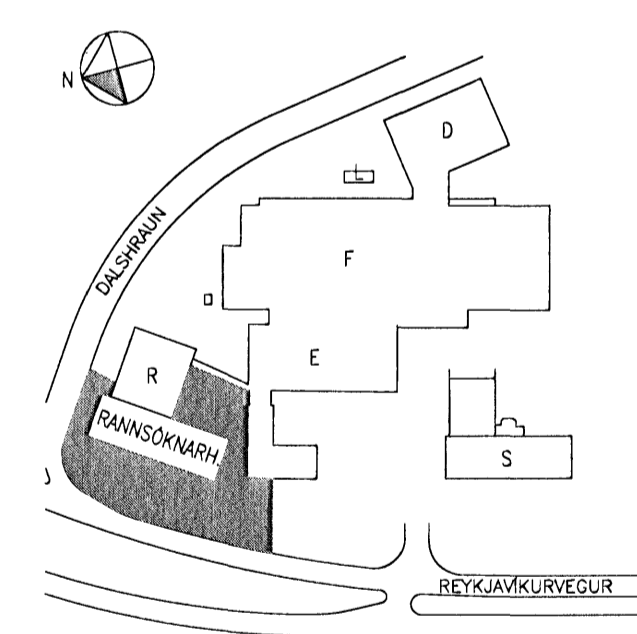

LYKILMYND

C	Fersla á sandskilju	15.02.07
B	Breyting á lagþefni auk ferslu á sandskilju	22.11.06
A	Fersla á frárennslum og lagn	15.11.06
Nr.	Lyking á breytingu	Daga

ÚTI
ARKITECTAR
 Jón Þór Þorvaldsson Aí, FSSA
 Kt. 021250 7379

RAUNTEIKNING
 18.09.2007
 Dags. Samp.

actavis
 Reykjavíkurgatur 78, Hafnarfirði
 Frágangur lóðar, 2. áfangi
 Frárennsliskerfi
 Yfirlitsmynd - Grunnlagnir

Tekning nr. IS1P-M35-00-202C
 Dags: 07.11.2006 Kvart: 1:200 A1 Verk nr.:
 Skjalahlid: 401 - Frárennslil - Rannsókn - heild.dwg 401
 Hannað: SK/KOS
 Teiknað: KOS
 Yfirfarið: Yfirfarið

Samp.:
 Kennitala: 190147-2749