



Undirritun samráðingarráðgjafa:

13 FEB 2007

RISTAR OG TENGIBOX TIL VIÐMIÐUNAR:

- S 1 = ABB KH-100 + DT12-10-10
- S 3 = ABB KH-125 + DT12-12-12
- S 5 = ABB KH-160 + DT12-16-16
- S 6 = ABB KH-200 + DT12-16-20
- S 8 = ABB KH-250 + DT12-20-25
- S 10 = Lindab GTI-0-200 + MBA-1-160-200
- S 11 = Stifab TDYc K 200-600 + ALSc 160-200
- S 12 = Stifab TDYc K 250-600 + ALSc 200-250
- S 13 = Grada JD 130-160
- S 14 = Lindab PKA 400 + MBA-2-250-400
- S 15 = Lindab PKA 250 + MBA-1-200-250
- S 16 = Lindab PKA 200 + MBA-1-160-200
- S 17 = Lindab GTI-0-200 + MBA-2-125-200
- S 18 = Stifab TDYc K 160-600 + ALSc 125-160
- S 20 = Lindab GTI-0-200
- S 21 = Lindab PKA 315 + MBA-1-315-400
- S 22 = Kælirafnar 600x1200mm (sjá verklýsingu)

- E 1 = Lindab KSU 100 + MBA-0-100-100
- E 2 = Lindab KSU 125 + MBA-1-100-125
- E 3 = Lindab KSU 160 + MBA-1-125-160
- E 4 = Lindab KSU 160
- E 5 = Lindab CRL 125 + MBA-0-125-125
- E 6 = Lindab CRL 125 + MBA-1-100-125
- E 7 = Lindab CRL 160 + MBA-0-160-160
- E 8 = Lindab CRL 160 + MBA-1-125-160
- E 9 = Lindab CRL 200 + MBA-0-200-200
- E 10 = Lindab CRL 200 + MBA-1-160-200
- E 11 = Lindab CRL 250 + MBA-0-250-250
- E 12 = Lindab CRL 250 + MBA-1-200-250
- E 13 = Lindab CRL 250
- E 14 = Filterrist 400x300 (við gólf)
- E 15 = Lindab RGS-4-525-75
- E 16 = Lindab RGS-0-325-125
- E 17 = Lindab KSU 125
- T 1 = Grada A 780 - 800 x 300

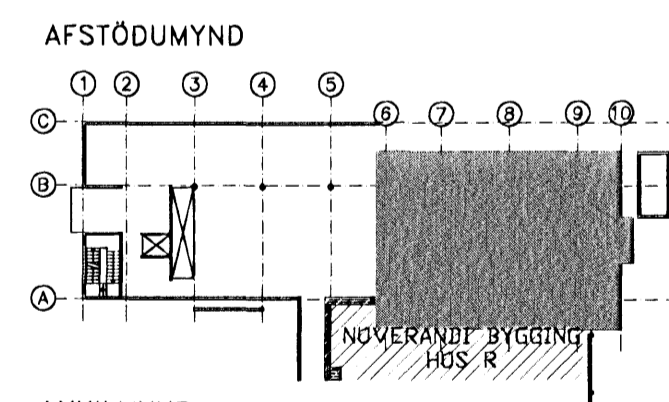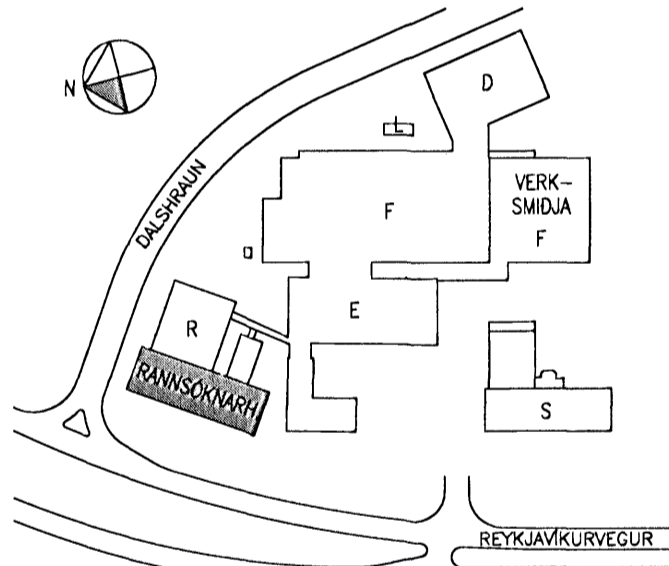


W	Lýsing á breytingu	Dagur
F	Tafarsta á kælirafnum vegna innmælingar	06.07.2006
E	Breyting á staðsetningu útsögnarstar í rannsóknarstofum	07.03.2006
D	Víðbætur á útsögn frá meðri sköpun í rannsóknarstofum	09.03.2006
C	Breytingar í heilbrigðum R2008 og R2010	27.01.2006
B	Frasar breytingar á rannsóknarstofum	20.01.2006
A	Frasar breytingar á rannsóknarstofum	17.01.2006
W	Lýsing á breytingu	Dagur

ÖVI
ARKITECTAR
 Jón Þór Þorvaldsson Afl, FSSA
 Kt. 021256 7579

RAUNTEIKNING

18.09.2007
 Dags.

Fsíc
 Samp.

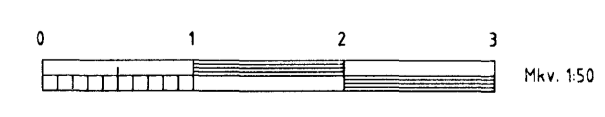

actavis

Reykjavíkurvegur 80, Hafnarfirði
 R-Rannsóknarhúsið - Nýbygging
 Loftræstikerfi
 Grunnmynd - 2.Hæð - Hluti II

Tekningur: ISIR-M01-02-206F

Dagur: 28.09.2005 | Kvæði: 150 @ A1 | Vorkr.: 375
 Skjalnúmer: 315-Loftræstikerfi-heild.dwg | Húsn.: FSK/KIK | Tökn.: KHK/SP

LAGNATÆKNI
 Hönnunar- og ráðgjafarstofa /FRV
 Hamraborg 12, 200 Kópavogur, Ísland
 Sími: 354-564 5252 Fax: 354-564 5251
 Húsið: lagnatækni http://www.lagnatækni.is

Samb.: **Fúfik S. Þorvaldsson**
 Kennitala: **300346-3409**