



Byggingafræðingur
 14 AUG 2008
Brog

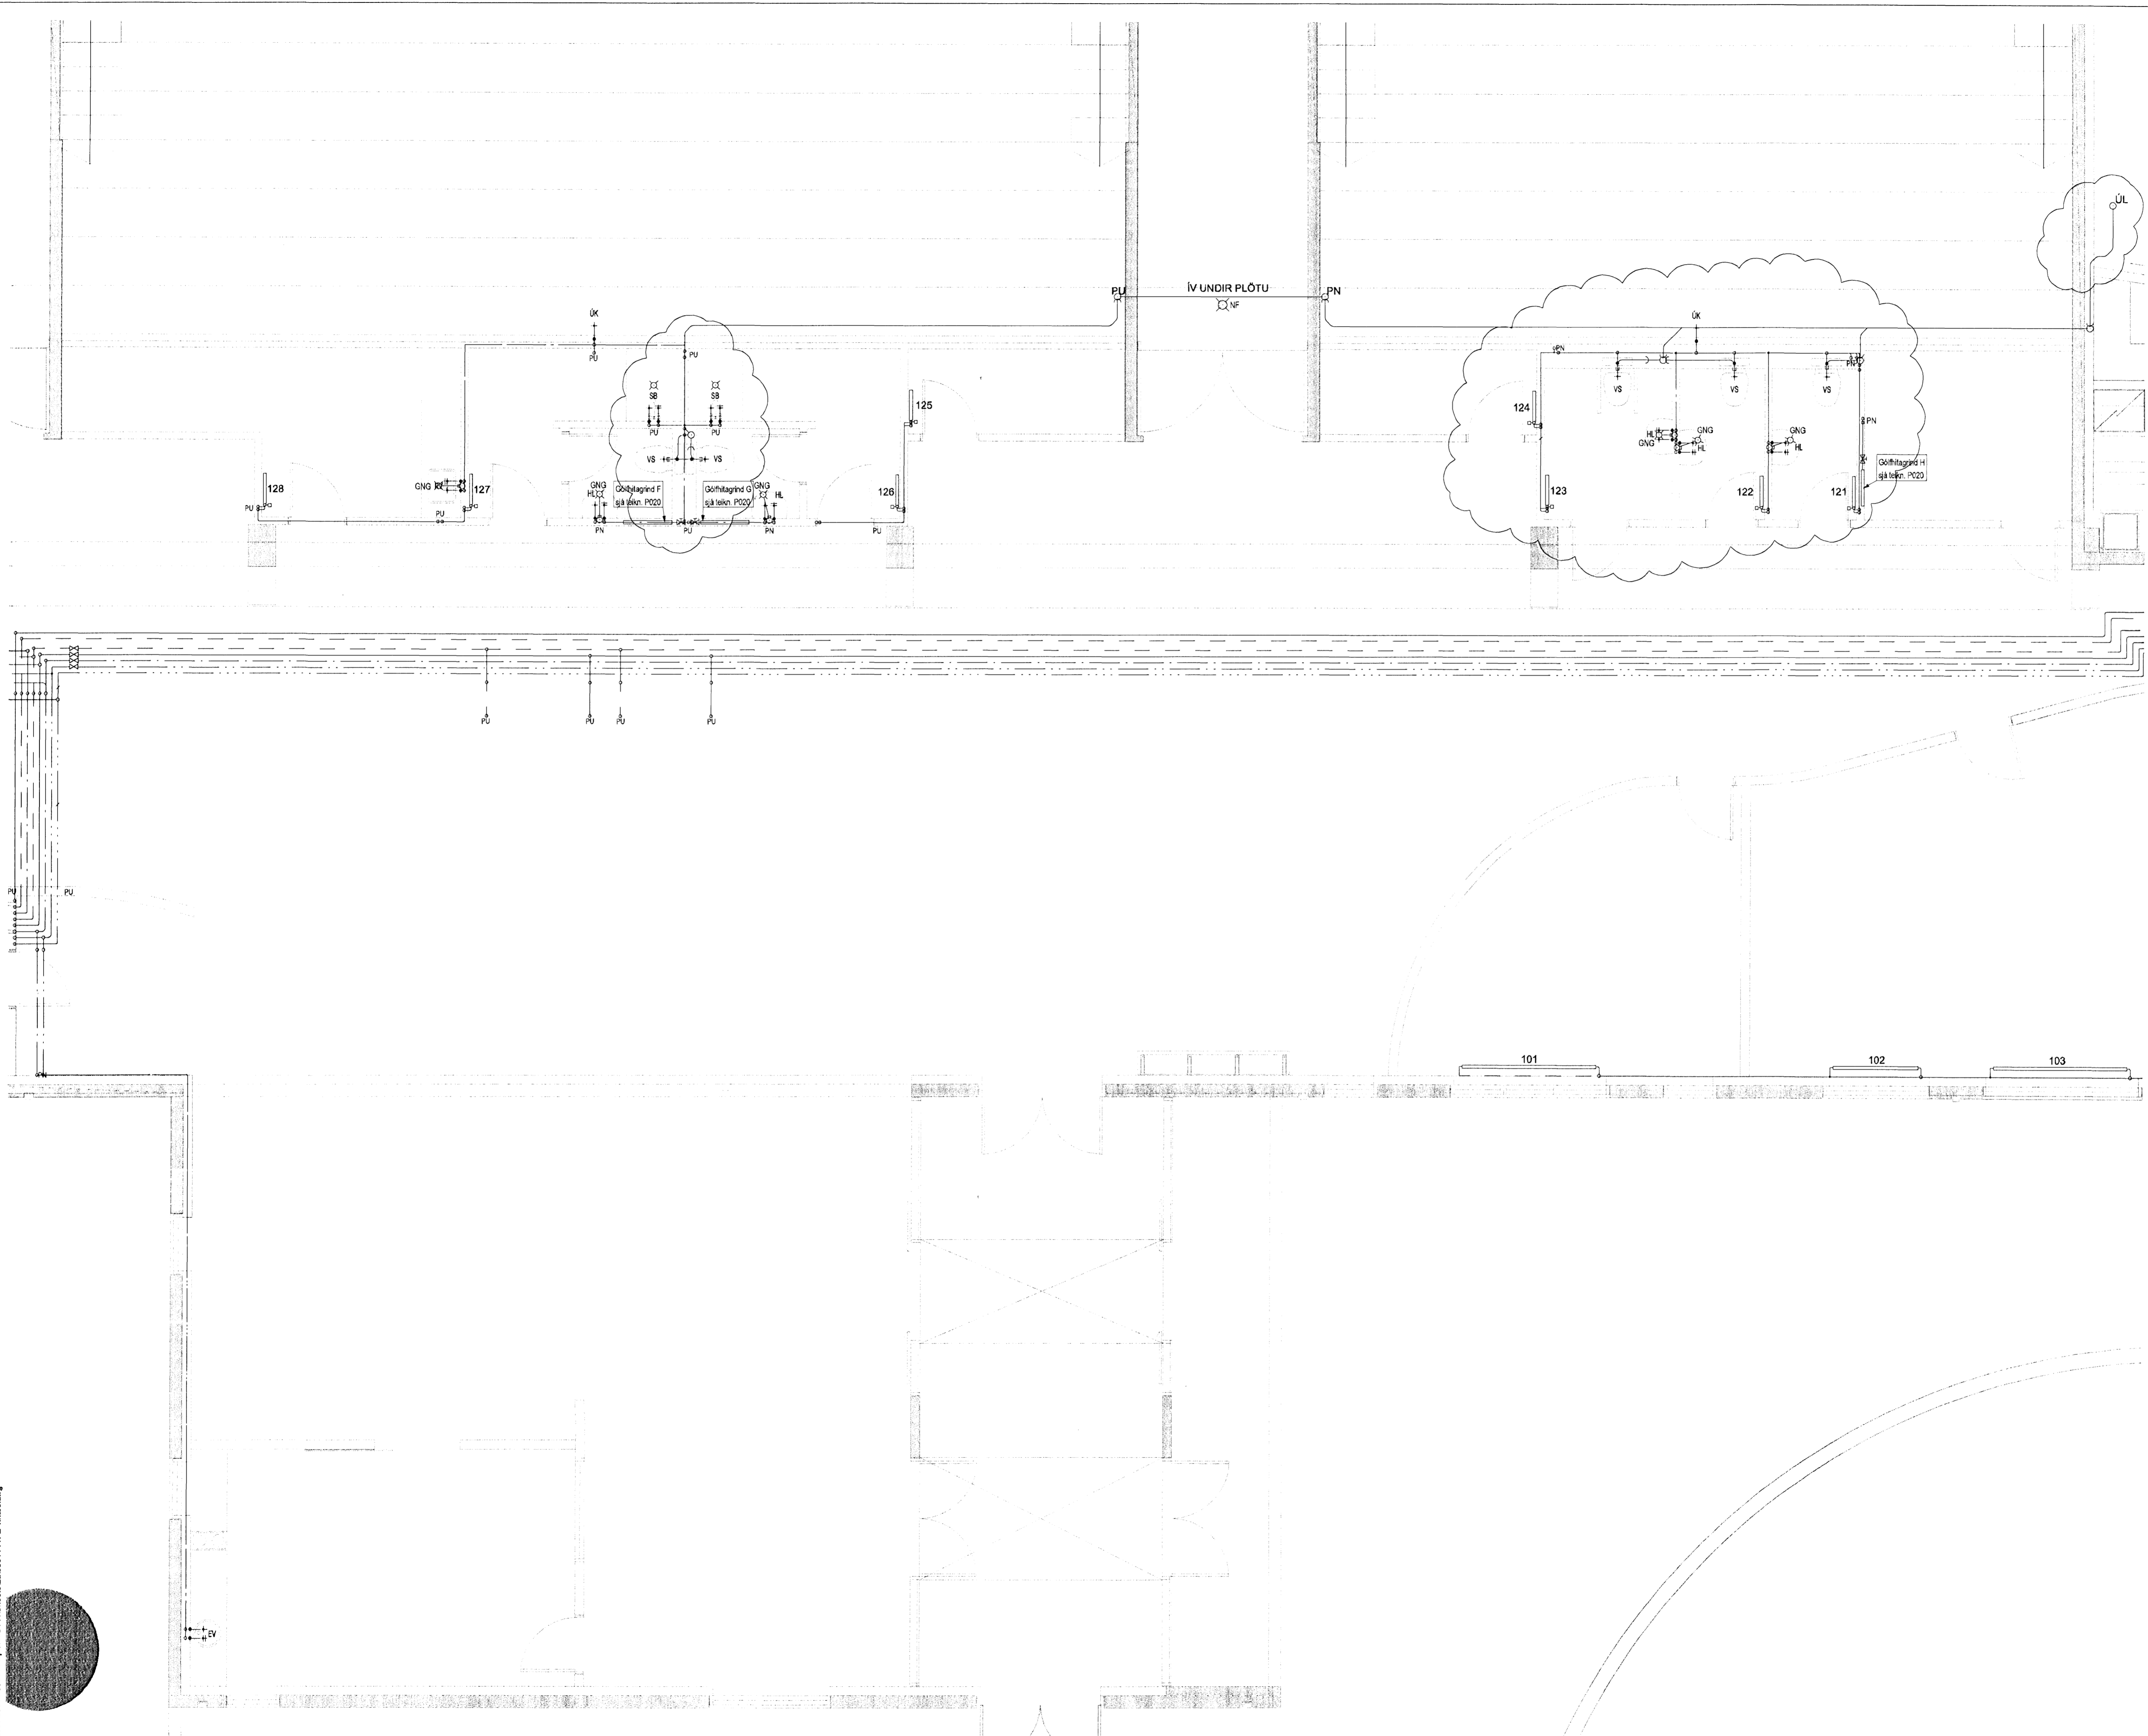

BATTERIÐ

0604
 08.08.08
[Signature]

KAPLAKRIKI

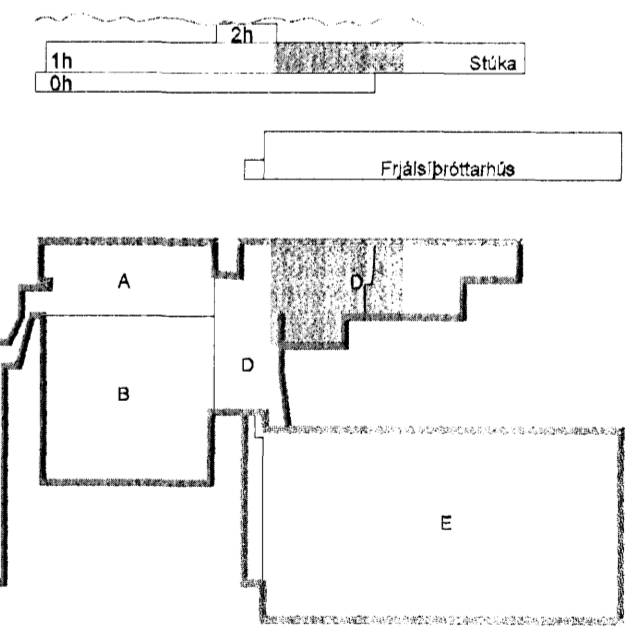

| | | | |
|------|----------|------------------------|-----------------|
| C | 01.08.08 | Breytingar á frárensil | JRK/MJSÁS |
| B | 07.07.08 | Legg BS færð | KMJSÁS |
| A | 23.11.07 | Verktækning | KMJSÁS |
| Utg. | Dags. | Skýring | Hannað/Yfirfarð |

VSB

VERKFRÆÐISTOFA

BÆJARHRAUN 20 · 220 HAFNARFJORDUR · KENNIT. 710796-2899
 vsb@vsb.is · Sími 585 8600 · Fax 585 9610 · www.vsb.is

Aritun sérhæfingar
 Sveinn Áki Sværissón Kf. 230855 5609

Verkefni
**KAPLAKRIKI
 HAFNARFIRÐI**

Verkhúsið
**Lagnir
 Neyslutvæns- og hitalagnir
 Grunnmynd 1. hæðar**

| | | | | |
|----------|----------|----------|---------|------|
| Hannað | Teiknað | Yfirfarð | Kvartál | Síða |
| BS | BS | SÁS | 1.50 | / A1 |
| Dags. | Verkefni | Teikning | Utgáfa | |
| 30.04.07 | 06811 | A P213 | C | |

V:\20060811\06811-Kaplakriki-FH\Sheets\LD06811-A P2-1.hna.dwg