



Byggingafræðingur  
 14. AUG 2008  
 Sigurður

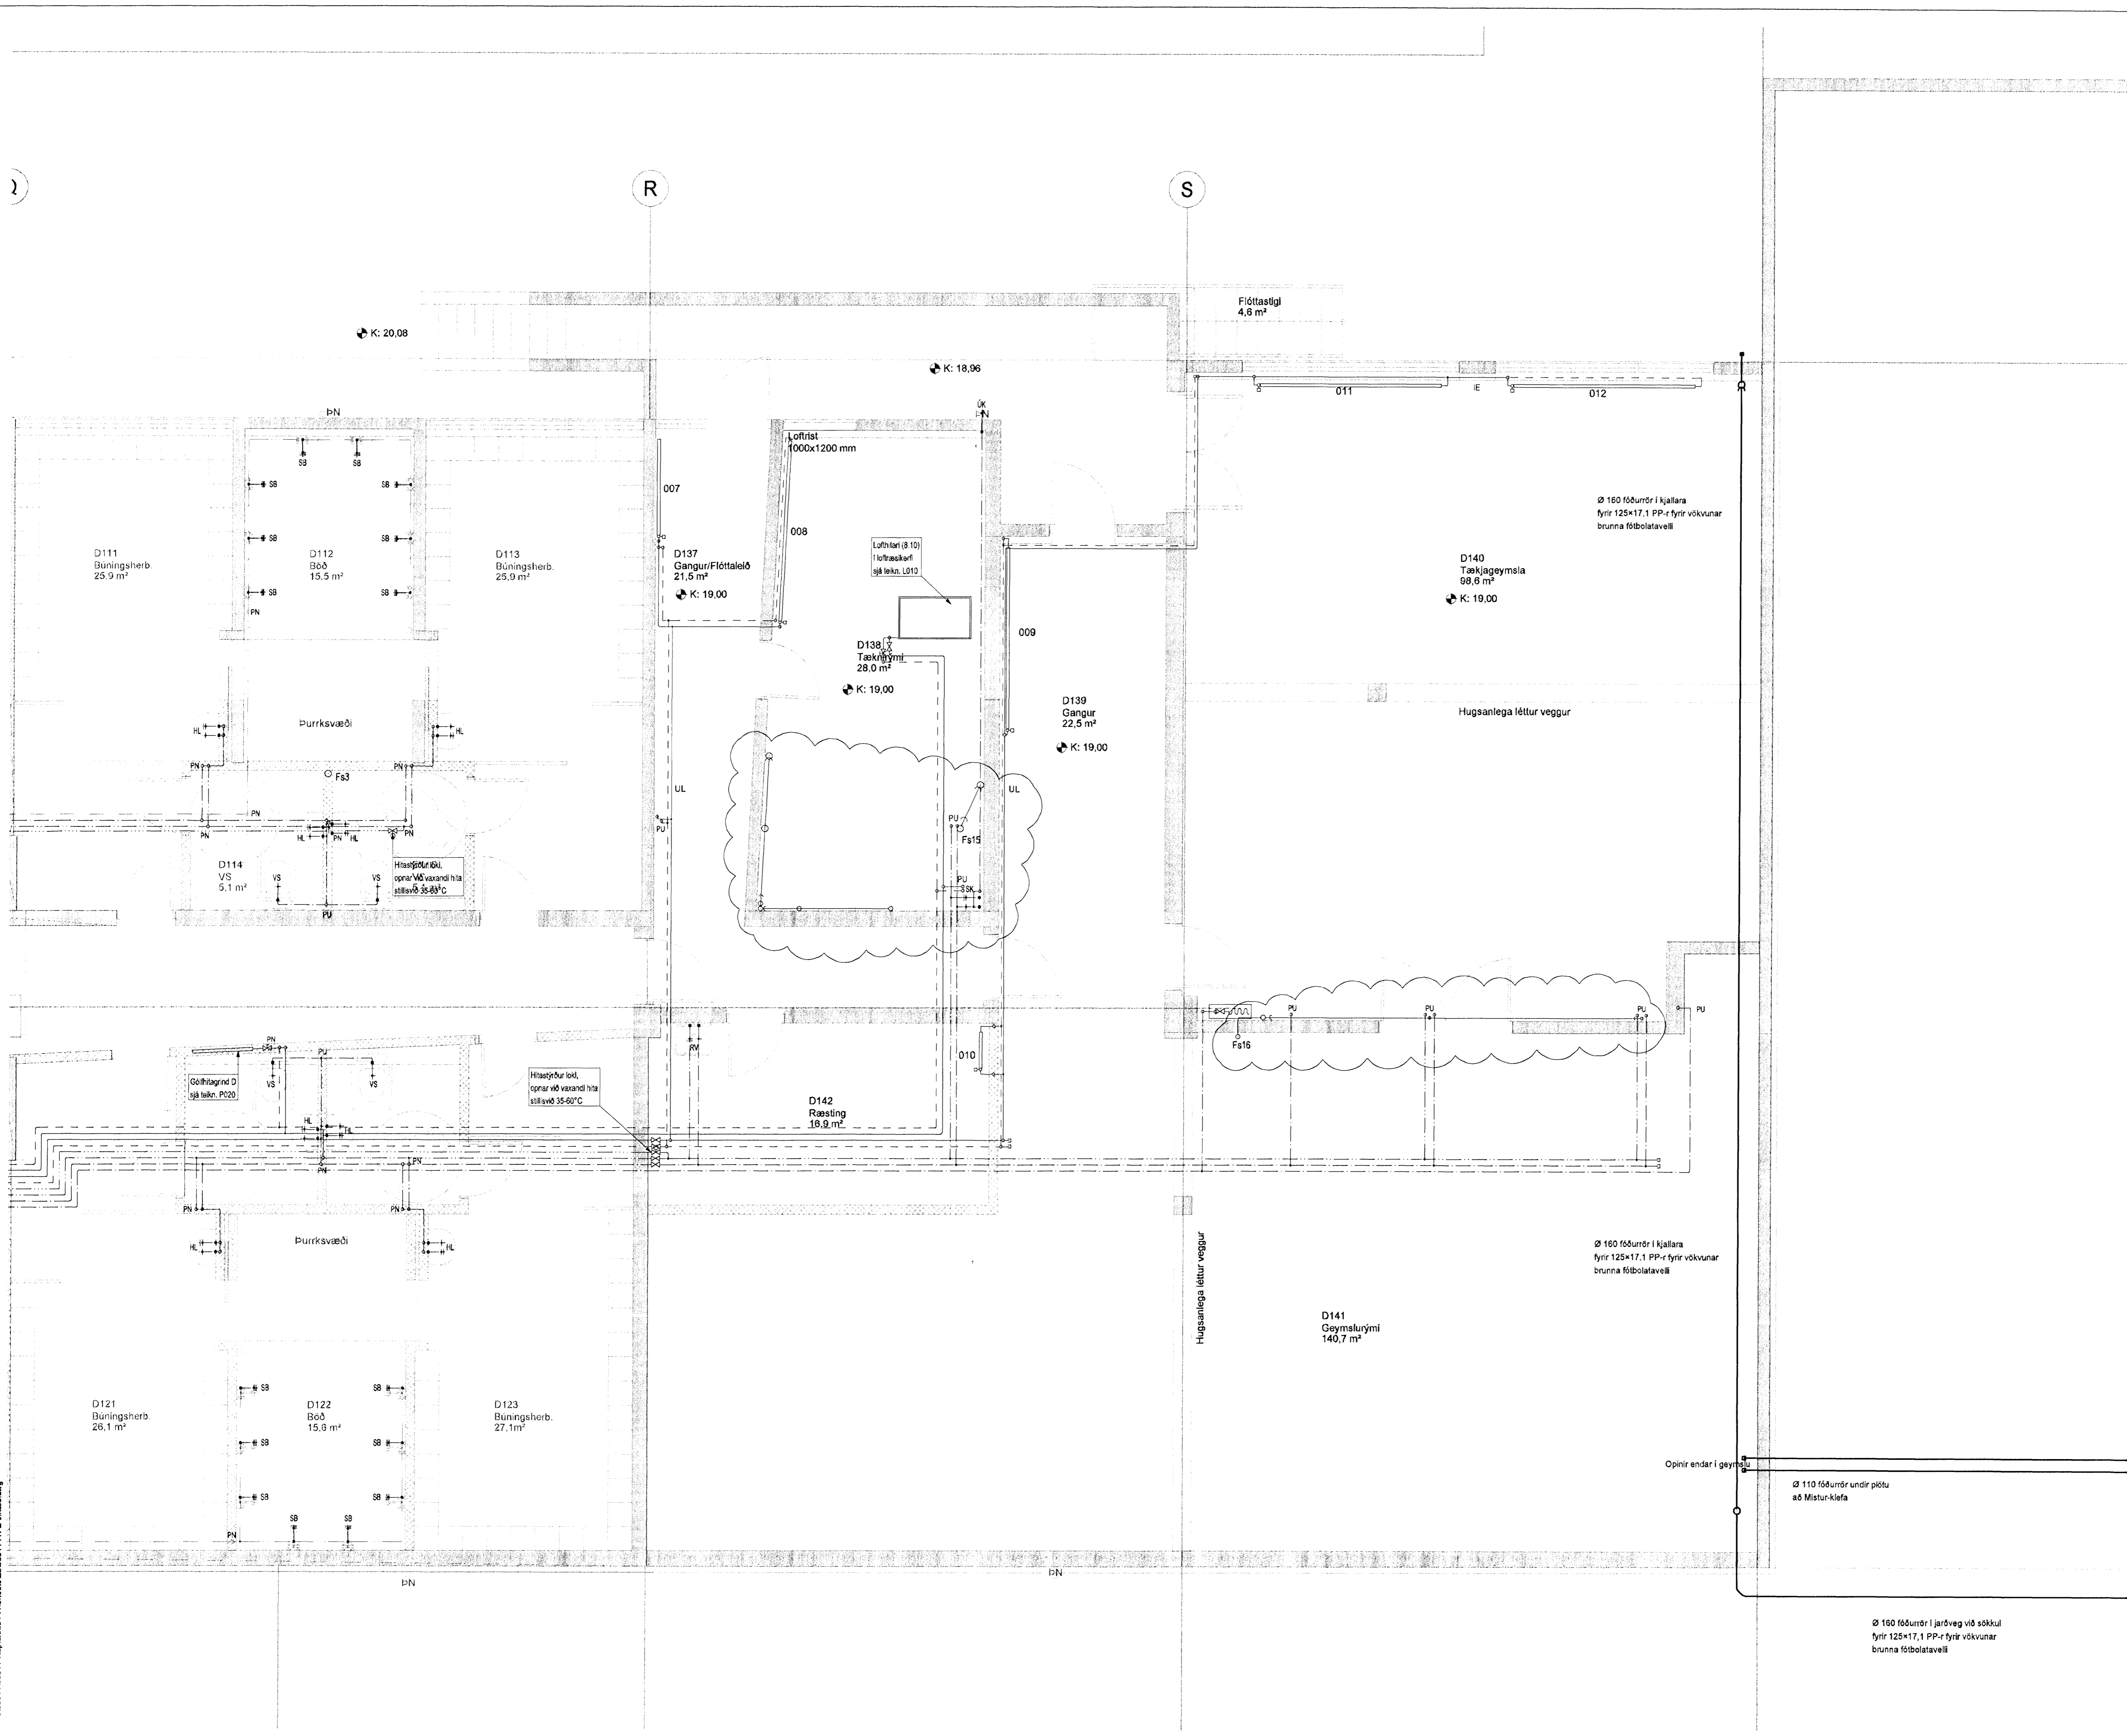

BATTERIÐ  
 0604  
 06.08.08

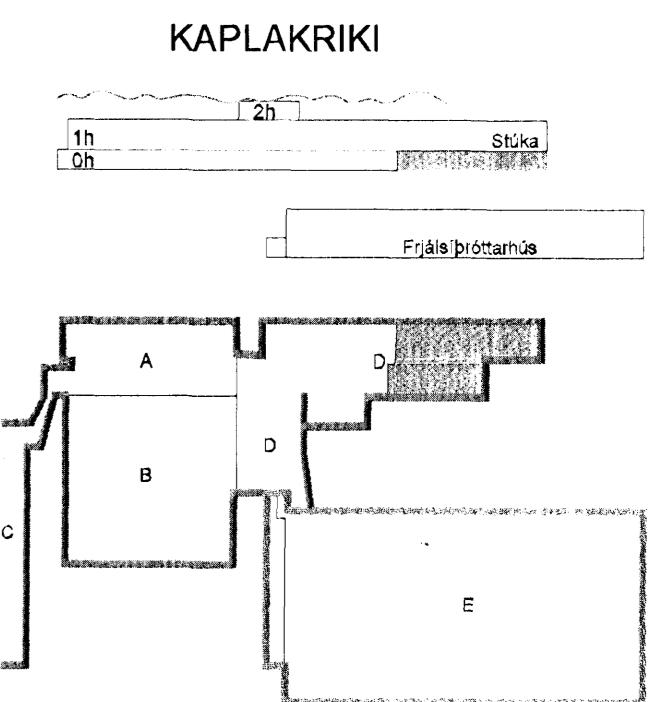

B 01.08.08 Breytingar á fléttunni JUR/KMJA/SAS  
 A 07.07.08 Breyting á öllum hita- og neysluvatnslögnum KMJ/SAS  
 Útg. Dags. Skýring Hannadýrfirðir

**VSB**  
 VERKFRÆÐISTOFA

BEJARHRAUN 20 · 220 HAFNARFJÖRDUR · KENNIT. 710706-2899  
 vsb@vsb.is · Sími 585 8600 · Fax 585 8610 · www.vsb.is

Ártun sérhönnuðar  
 Sveinn Áki Sverrisson Kt. 230855 5609  
 Verkefni  
 KAPLAKRIKI  
 HAFNARFIRÐI

Hannad	Teiknad	Yfirfarar	Kvæði	Síða
BS	BS	SAS	1:50	A1
Dags.	Verkefni	Teikning	Útgáfa	
03.03.08	06811	A P204	B	

V:\2008\06811\06811-Kaplakriki-FH\Sheet A P204.hwp