



Byggingafróðingur
 18 FEB 2008
 VPS

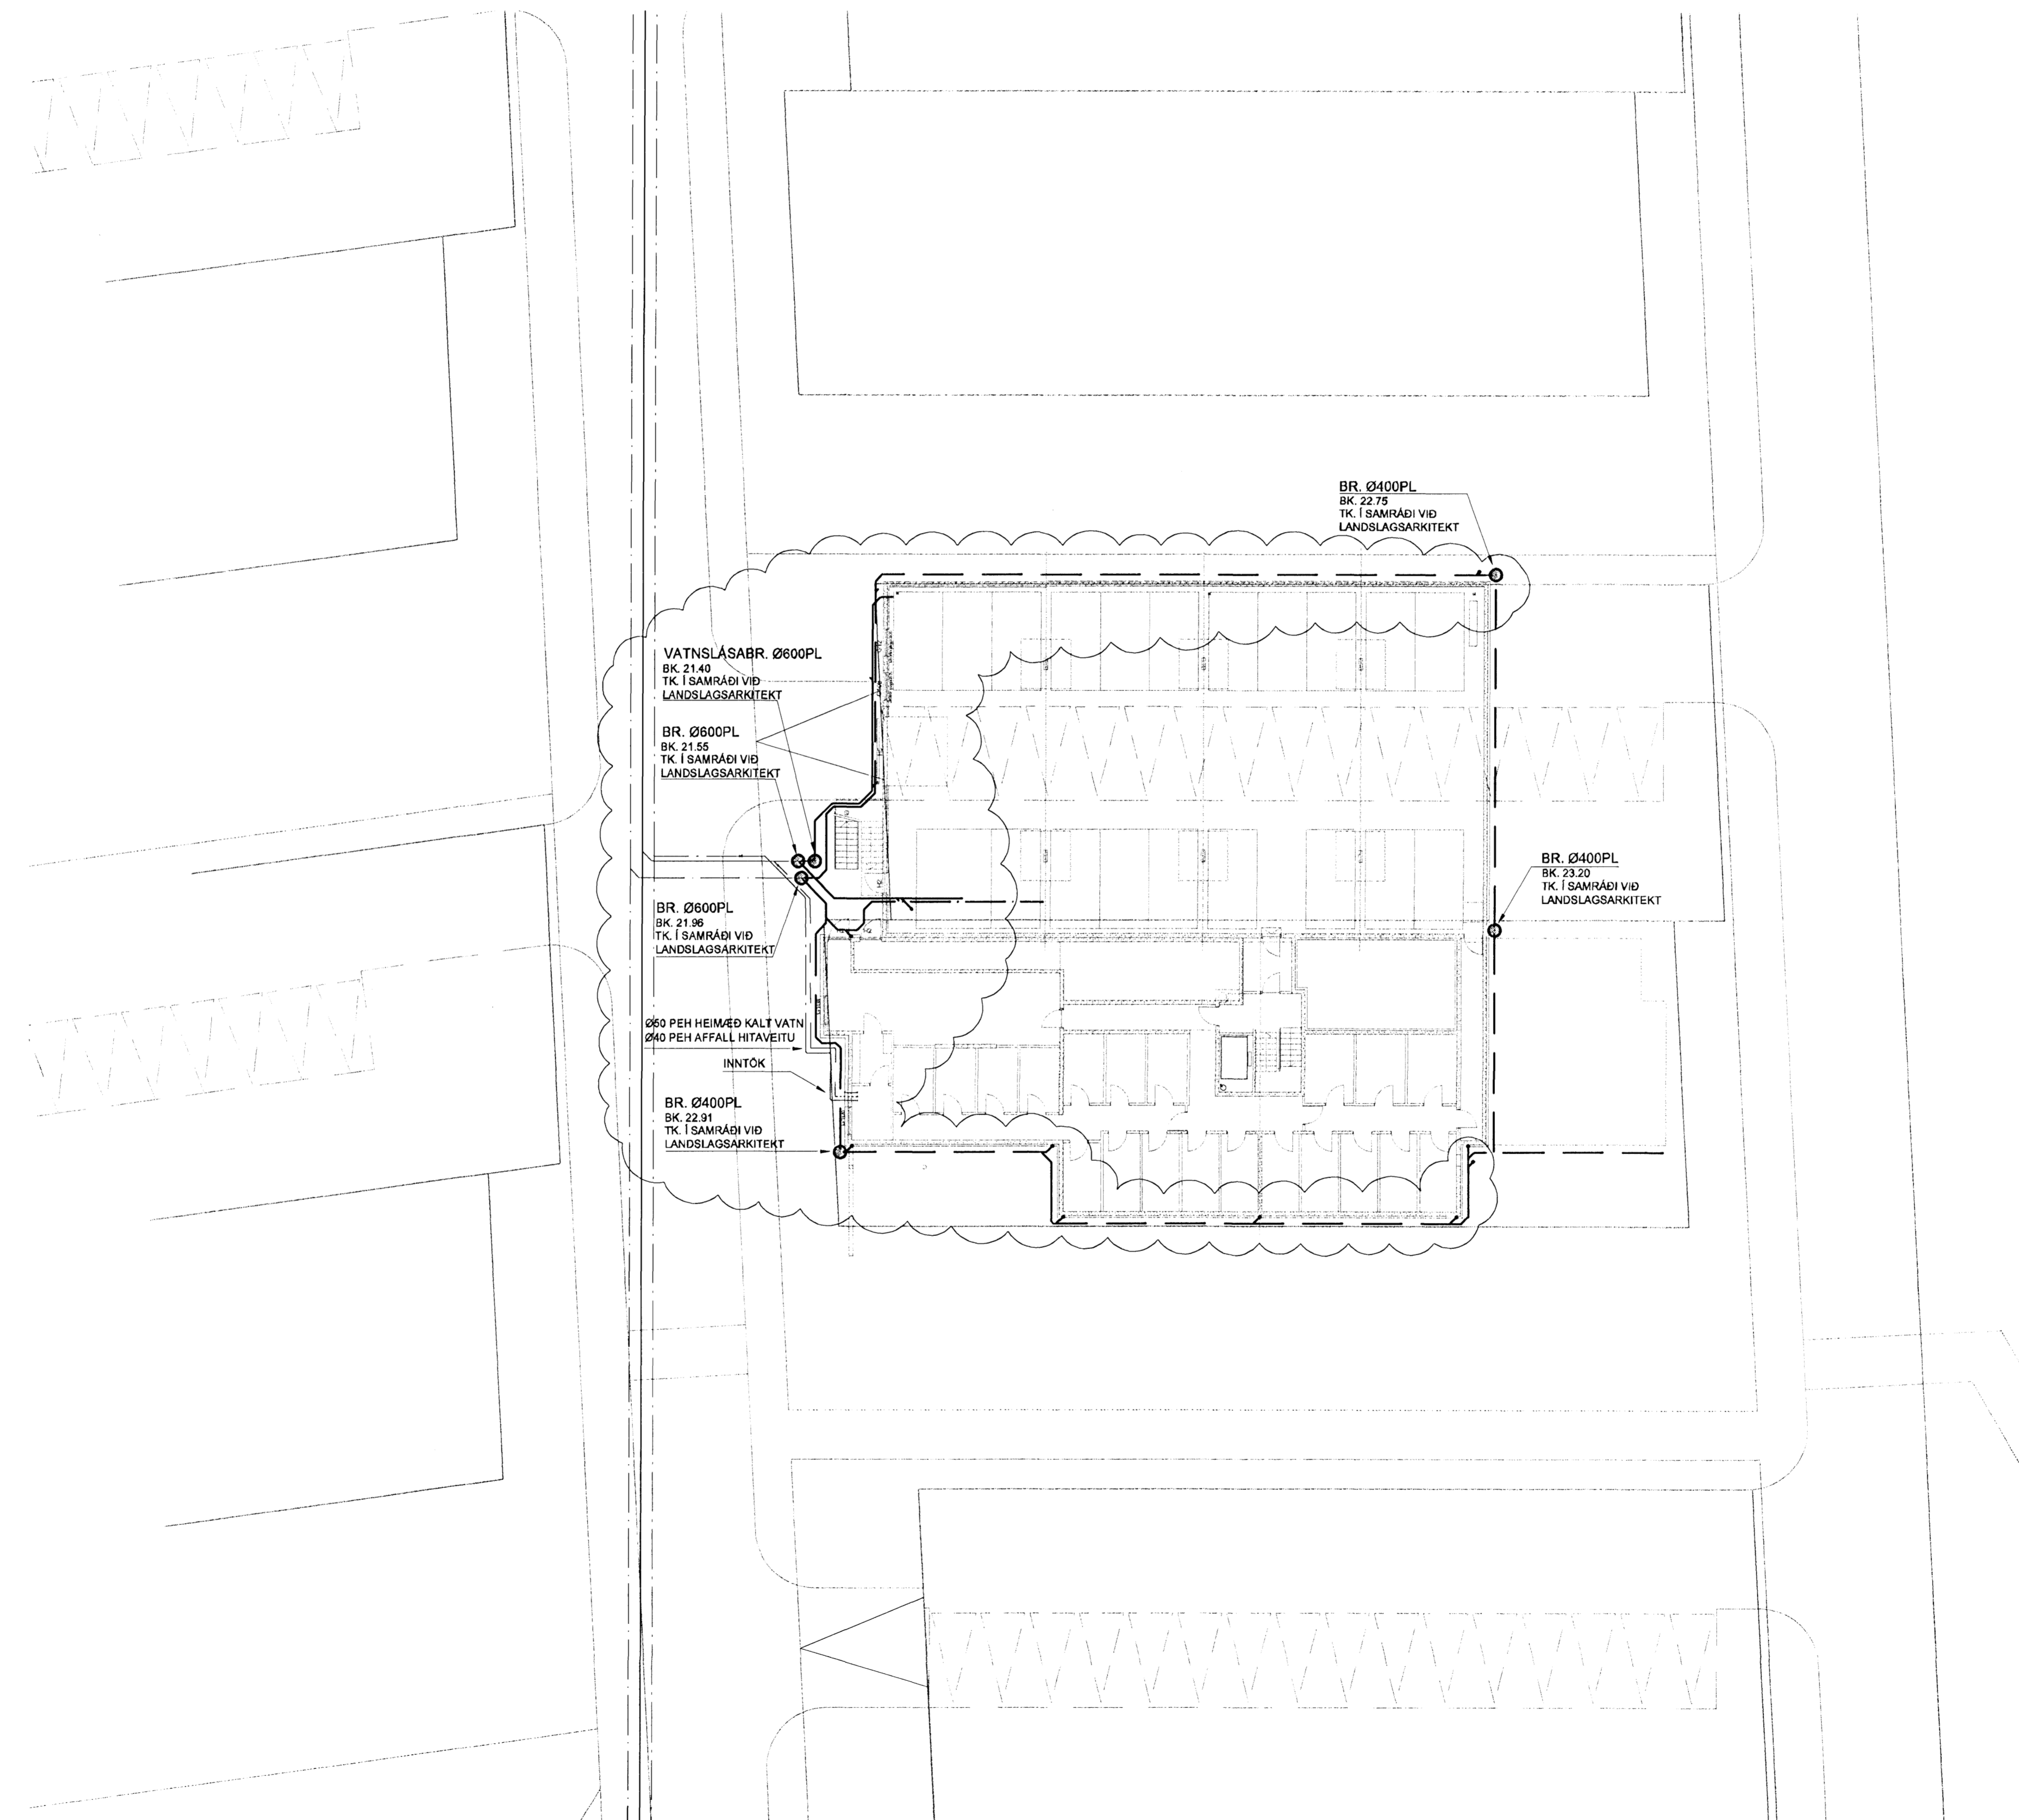

SKIPALÓN 25

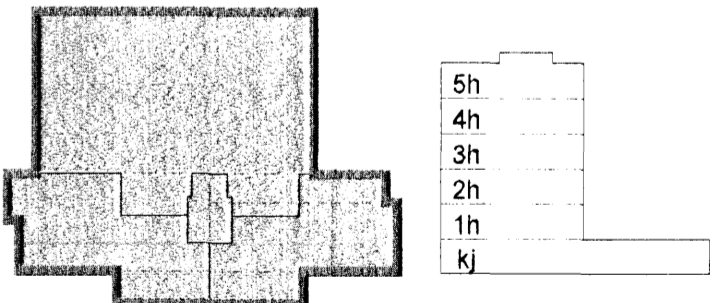

A 02.10.07 Lögnum breytt í drien + færsla & brunnum JUR/SÁS
 Útg. Dags. Skýring Hannabryfirari



VERKFRÆÐISTOFA

BEIJARHRAUN 20 · 220 HAFNARFJÖRÐUR · KENNIT. 710796-2899
 vsb@vsb.is · Sími 585 8600 · Fax 585 8610 · www.vsb.is

Áritun sáðhönduðar
 Sveinn Áki Sverrisson KT: 230855 5609

Verkefni
SKIPALÓN 25
HAFNARFIRÐI

Verkhúsið
 Lagnir
 Grunnlagin
 Afstöðumynd

Hannað	Teiknað	Yfirtekið	Kvarði	Síða
BL	BL	SÁS	1:200	/ A 1
Dags	Verkefni	Teikning	Útgáfa	
29.12.2006	06927	P1-0	A	