



Byggingatvötri Hafnarfjarðar
 Afgreitt bann
 18 FEB 2008
 VSB

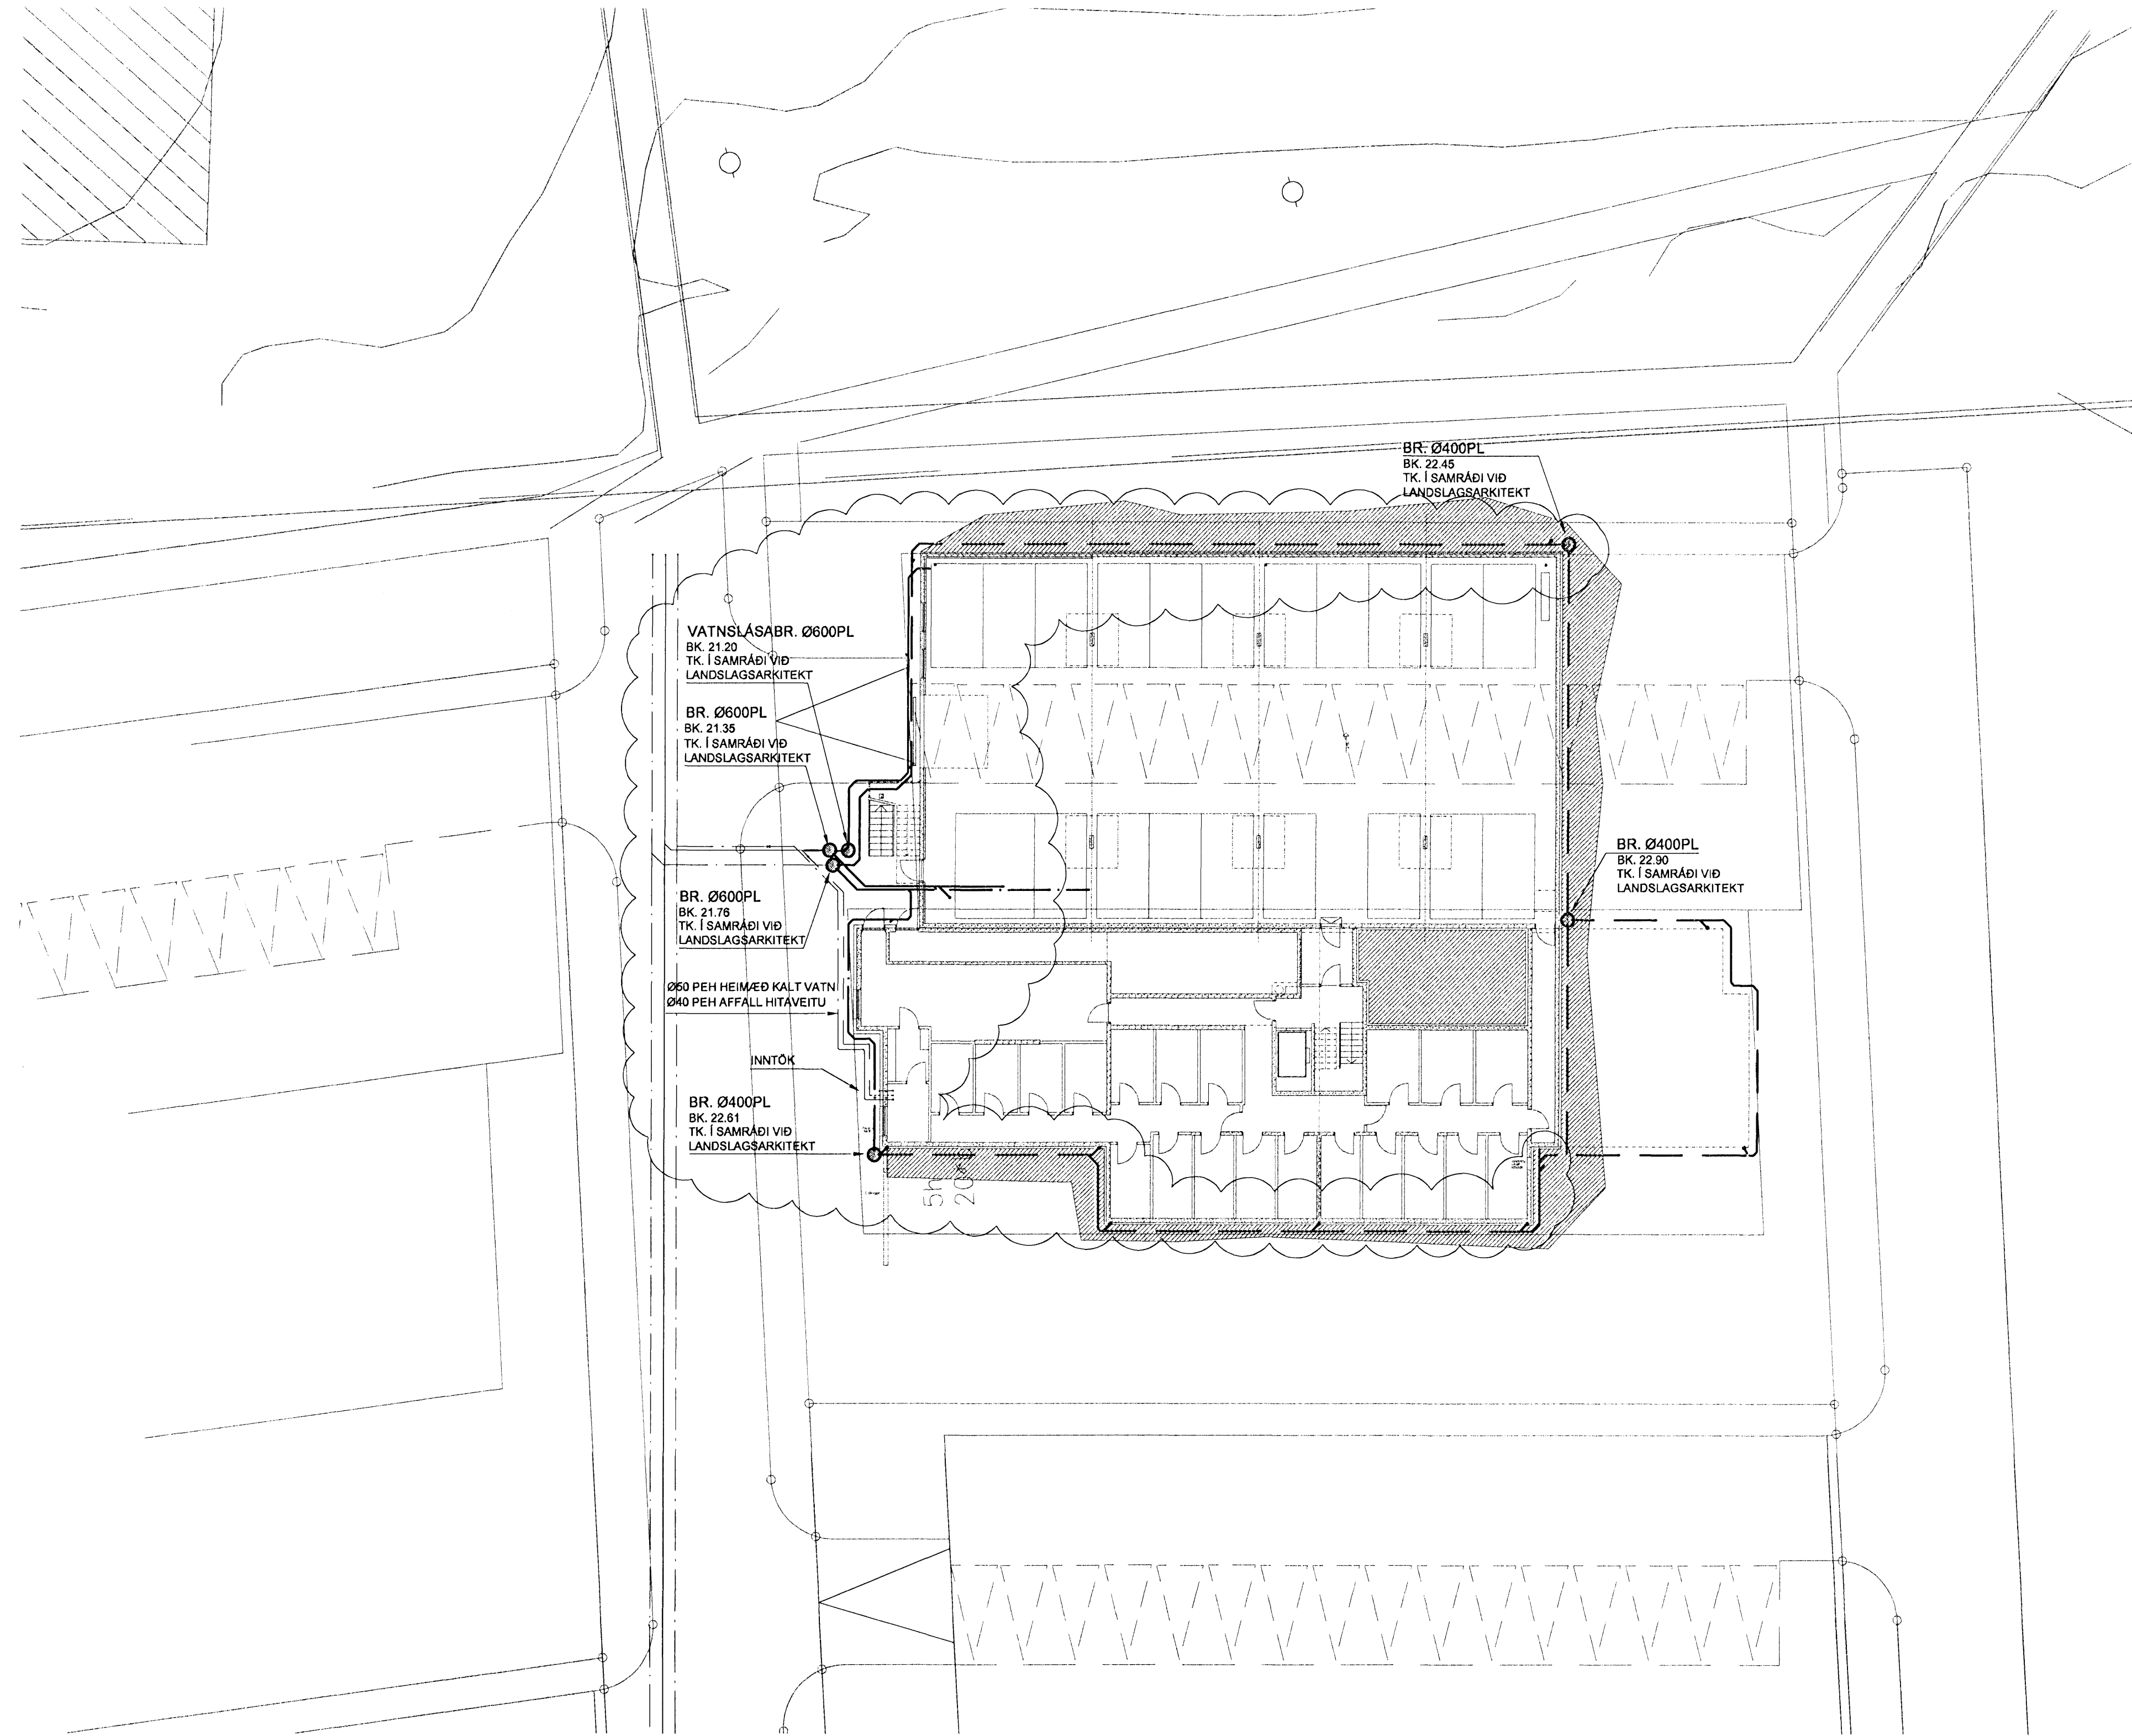

SKIPALÓN 27

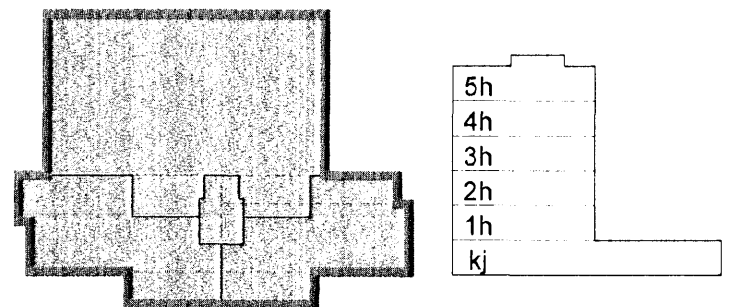

A 02.10.07 Lögnum breytt í dren + færsla á brunnnum JRR/SAS
 Útg. Dags. Skýring Hannað/Yfirfarð

VSB

VERKFRÆÐISTOFA

BÆJARHRAUN 20 · 220 HAFNARFJÖRÐUR · KENNIT. 710796-2899
 vsb@vsb.is · Sími 585 8600 · Fax 585 8610 · www.vsb.is

Áritun sérhönnuðar
 Sveinn Áki Sverrisson Kt: 230855 5609

Verkefni
 SKIPALÓN 27
 HAFNARFIRÐI

Verkhúus
 Lagnir
 Grunnlaginir
 Afstöðumynd

Hannað	Teknað	Yfirfarð	Kvarði	/ A1	Síða
BL	BL	SAS	1-200		
Dags	Verkefni	Tekning	Útgáfa		
29.12.2006	06928	P1-0	A		