


RAUNTEIKNING
 18.09.2007
 Dags. Fsk
 Samp.

MESTA FJARLEGD MILLI PÍPUFESTINGA (STÁLPIPUR)

| PIPUSTERO | LARÉTTAR PÍPUR | LÖDRÉTTAR PÍPUR |
|-------------|----------------|-----------------|
| DN 10-DN 15 | 1,5 METRAR | 1,8 METRAR |
| DN 20-DN 32 | 2,5 METRAR | 3,0 METRAR |
| DN 40-DN 50 | 3,0 METRAR | 3,5 METRAR |
| DN 65-DN 80 | 3,5 METRAR | 4,0 METRAR |


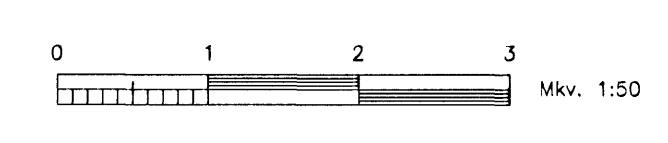


ÚTI
 ARKITEKTAR
 Jón Þór Þorvaldsson Aí, FSSA
 Kt. 021256 7579

Undirritun samræmingarhönnuðar:

SKÝRINGAR
 ALLT EFTIR OG FRÁGANÐUR SKAL VERA Í SAMRÉMI VÍÐ GILDANDI REGLUGERÐIR
 NEYSLUVATNSLAGNIR
 NEYSLUVATNSLAGNIR ERU ÚR ÞUNNVEGGJA RYDFRÍU STÁLI BS 316 S 16. PÍPUR OG FITTINGS SKULU GERÐAR FYRIR KLEMMUTENGI. NEYSLUVATNSLAGNIR SEM EKKI ERU SÝNILEGAR EINANGRÁST MED 20 mm GLERULLARHÖLKUM OG RAKAVÖR UTANUM
 HITALAGNIR
 HITALAGNIR SEM EKKI ERU SÝNILEGAR ERU ÚR SVÖRTU STÁLI SKV. DIN 2240, EFTIR ST. 33-2 SKV. DIN 17100.
 HITALAGNIR SEM ERU SÝNILEGAR ERU ÚR ÞUNNVEGGJA STÁLROÐUM MED ÞUNNRI HJÚÐARPLASTKAPU (PP) UTANUM. PÍPUR OG FITTINGS SKULU GERÐAR FYRIR KLEMMUTENGI. HITALAGNIR SEM EKKI ERU SÝNILEGAR EINANGRÁST MED 20 mm GLERULLARHÖLKUM.

- HEITT NEYSLUVATN
 - KALT NEYSLUVATN
 - HITALÖGN FRAMRÁS
 - HITALÖGN BAKRÁS
 - BRUNAVATNSLÖGN
 - KÆLLÖGN FRAMRÁS
 - KÆLLÖGN BAKRÁS
- HL = HANDLAUG
 - VS = VATNSSALERNI
 - RV = RÆSTIVASKUR
 - UP = UPPVÖTTAVÉL
 - EV = ELDHÚSVASKUR
 - BV = ÞVÖTTAVÉL
 - LP = LOFTPÓÐI
 - ÞS = ÞVAGSKÁL
 - SV = STÁLVAASKUR
 - SB = STEYPIBÁÐ
 - GN = GÖLFNIDURFALL
 - KT = KALDAVATNSFENNING
 - NS = NEYDARSTURTA
 - BRSL = BRUNASLANGA

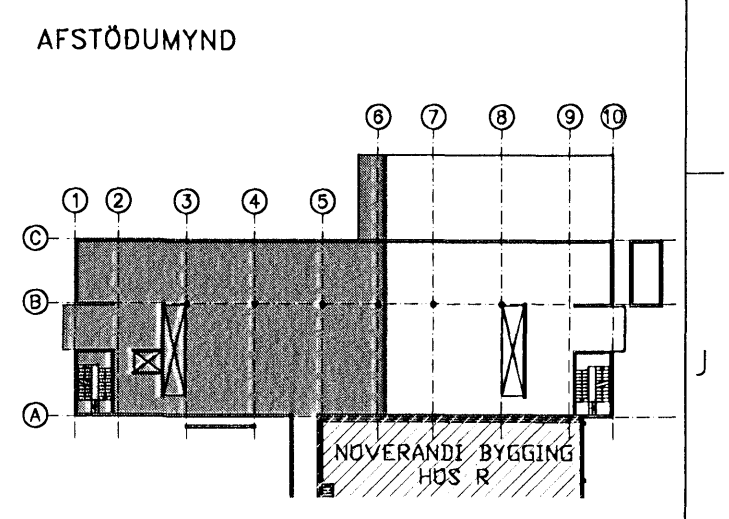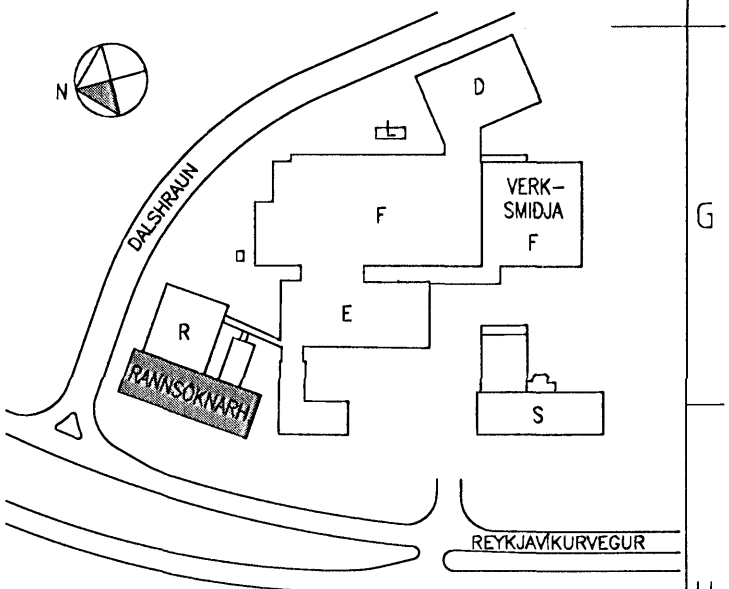

actavis
 Reykjavíkureggar 80, Hafnarfirði
 R-Rannsóknarhúsið - Nýbygging
 Pípukerfi
 Grunnmynd - Kjallari - Hluti I
 Teikning nr. IS1R-M40/41/50-00-201
 Dags: 28.09.2005 Kvart: 1:50 A1 Verk nr.: 375
 Skjalheiti: 375-Pípukerfi.dwg Hannab: FSK/HBG
LAGNATÆKNI
 Hönnunar- og ráðgjafarstofa /FRV
 Hornareggar 12, 209 Kópavogur, Ísland
 sími+354-584 9252 fax+354-584 9251
 it@agnatak.is http://www.agnatak.is
 Samp.: **Fridrik S. Þorvaldsson**
 Kennitala: 300346-3109