

Undirritun samræmingarhönnuðar:

**SKÝRINGAR**

ALLT EFNI OG FRÁGANGUR SKAL VERA Í SAMRÆMI VÍÐ GILDANDI REGLUGERDIR



NEYSLUVATNSLAGNIR  
NEYSLUVATNSLAGNIR ERU ÚR ÞUNNVEGGJA RYDFRÍU STÁLI, BS 316 S 16. PÍPUR OG FITTINGS SKULU GERÐAR FYRIR KLEMMUTENGI. NEYSLUVATNSLAGNIR SEM EKKI ERU SÝNILEGAR EINANGRAST MED 20 mm GLERULLARHÖLKUM OG RAKAVÖR UTANUM

HITALAGNIR  
HITALAGNIR SEM EKKI ERU SÝNILEGAR ERU ÚR SVÖRTU STÁLI SKV. DIN 2240, EFNI ST. 33-2 SKV. DIN 17100.  
HITALAGNIR SEM ERU SÝNILEGAR ERU ÚR ÞUNNVEGGJA STÁLROÐUM MED ÞUNNRI HLÍFDARPLASTKÁPU (PP) UTANUM. PÍPUR OG FITTINGS SKULU GERÐAR FYRIR KLEMMUTENGI. HITALAGNIR SEM EKKI ERU SÝNILEGAR EINANGRAST MED 20 mm GLERULLARHÖLKUM.

HEITT NEYSLUVATN  
KALT NEYSLUVATN  
HITALÖGN FRAMRÁS  
HITALÖGN BAKRÁS  
BRUNAVATNSLÖGN  
KÆLILÖGN FRAMRÁS  
KÆLILÖGN BAKRÁS

HL = HANDLAUG  
VS = VATNSALERNI  
RV = RÆSTIVASKUR  
UP = UPPVÖTTAVÉL  
EV = ELDHÚSVASKUR  
PV = ÞVÖTTAVÉL  
LP = LOFTPÚÐI

BS = ÞVAGSKÁL  
SV = STÁLVAASKUR  
SB = STEYPIBÁÐ  
GN = GÖLFNIDURFALL  
KT = KALDAVATNSSTENGING  
NS = NEYDARSTURTA  
BRSL = BRUNASLANGA

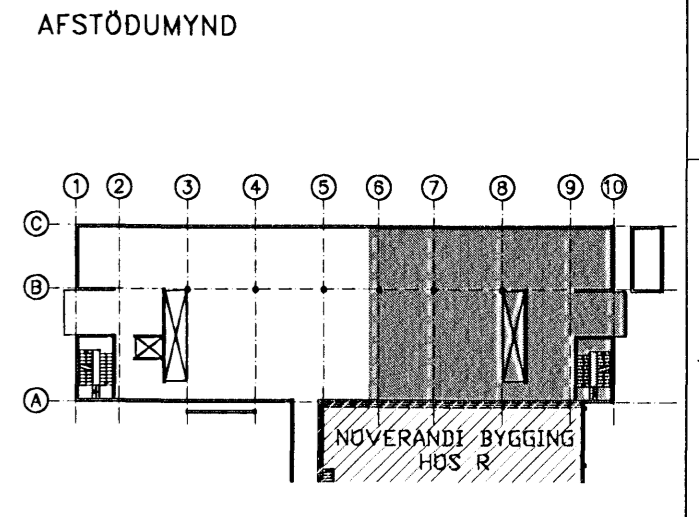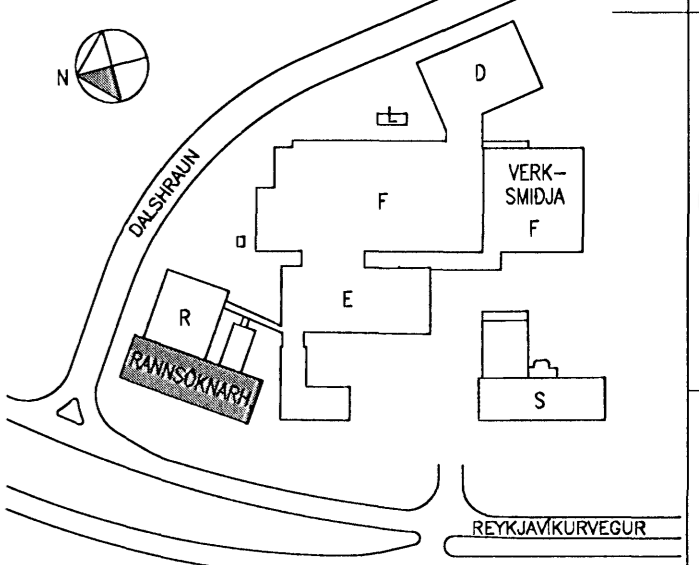

A	VATNSSTENGINGAR VÍÐ TEKI OG INNRÉTTINGAR	01.03.2008
Nr.	Lýsing & breytingu	Daga
<b>actavis</b>		
Reykjavíkurvegur 80, Hafnarfirði		
R-Rannsóknarhús - Nýbygging		
Pípukerfi		
Grunnmynd - 1.Hæð - Hluti II		
Teikning nr. ISIR-M40/41/50-01-204A		
Daga: 28.09.2005	Kvartál: 1:50	A1
Skjalshetti: 375-Pípukerfi.dwg	Verk nr.:	375
	Hannað:	FSK/HBG
	Teiknað:	HBG
	Yfirfarið:	x/x
Samp.: <i>Judik S. Jónsson</i>		
Kennitala: 300346-3409		

**RAUNTEIKNING**

18.09.2007 Dags. FSK. Samp.

