

Undirritun samrámingarhönnuðar:

**SKÝRINGAR**


ALLT EFNI OG FRÁGANGUR SKAL VERA Í SAMRÁMI VIÐ GILDANDI REGLUGERDIR

NEYSLUVATNSLAGNIR  
NEYSLUVATNSLAGNIR ERU ÚR ÞUNNVEGGJA RYDFRÍU STÁLI SKV. BS 316 S 16. PÍPUR OG FITTINGS SKULU GERÐAR FYRIR KLEMMUTENGI. NEYSLUVATNSLAGNIR SEM EKKI ERU SÝNILEGAR EINANGRÁST MED 20 mm GLERULLARHÖLKUM OG RAKAVÖR UTANUM


HITALAGNIR  
HITALAGNIR SEM EKKI ERU SÝNILEGAR ERU ÚR SVÖRTU STÁLI SKV. DIN 2240, EFNI ST. 33-2 SKV. DIN 17100.  
HITALAGNIR SEM ERU SÝNILEGAR ERU ÚR ÞUNNVEGGJA STÁLROÐUM MED ÞUNNRI HÚFDARPLASTKAPU (HP) UTANUM. PÍPUR OG FITTINGS SKULU GERÐAR FYRIR KLEMMUTENGI. HITALAGNIR SEM EKKI ERU SÝNILEGAR EINANGRÁST MED 20 mm GLERULLARHÖLKUM.

- HEITT NEYSLUVATN
- KALT NEYSLUVATN
- HITALÖGN FRAMRÁS
- HITALÖGN BAKRÁS
- BRUNAVATNSLÖGN
- KÆLILÖGN FRAMRÁS
- KÆLILÖGN BAKRÁS

- HL = HANDLAUG
- VS = VATNSSALERNI
- RV = RÆSTIVASKUR
- UP = UPPÞVOTTAVÆL
- EV = ELDHÚSVASKUR
- DV = DVOTTAVÆL
- LP = LOFTPÚDI
- PS = ÞVAGSKÁL
- SV = STÁLVAASKUR
- SB = STEYPIBÁD
- GN = GÖLFNIDURFALL
- KT = KALDAVATNSSTENING
- NS = NEYÐARSTURTA
- BRSL = BRUNASLANGA

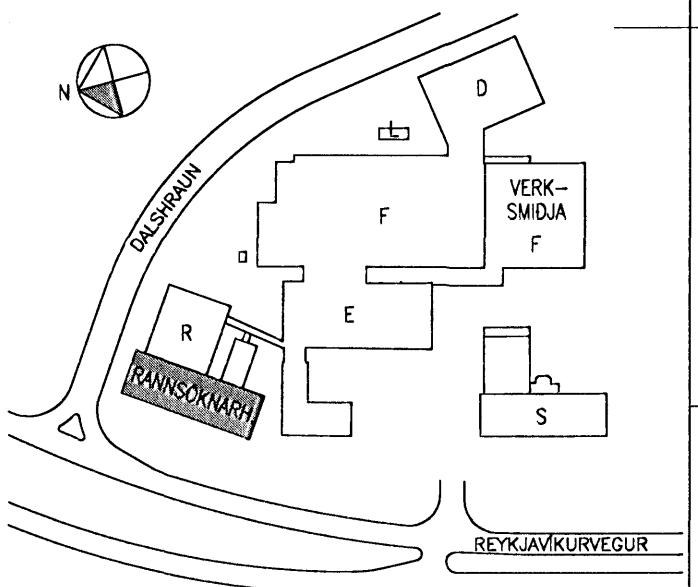

**AFSTÖÐUMYND**

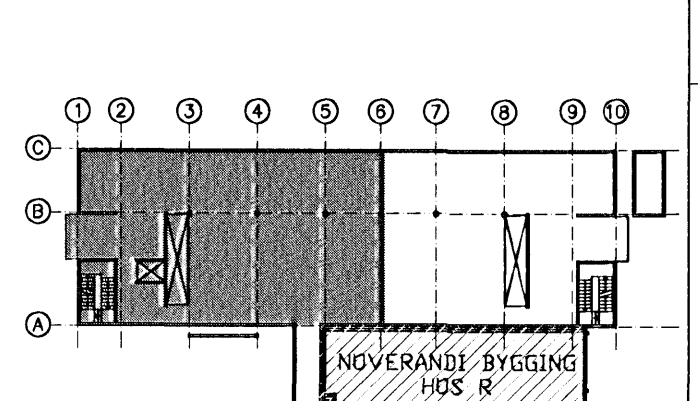

**LYKILMYND**

C	Tengingar að heiti. 1 herb. R2009	24.07.2008
B	VATNSSTENINGAR VIÐ TEKI OG INNRÆTTINGAR	01.03.2008
A	Breytingar á snækerfi	09.02.2008
Nr.	Lýsing á breytingu	Daga

**actavis**  
ARKITEKTAR  
Jón Þór Þorvaldsson Aí. FSSA  
Kl. 0212567579

Reykjavíkurvegur 80, Hafnarflói  
R-Rannsóknarhús - Nýbygging  
Þrjúkerfi  
Grunnmynd - 2.Hæð - Hluti I

Tekning nr.: ISIR-M40/41/50-02-205C


Daga: 28.09.2005	Kvarði: 1:50	A1	Verk nr.: 375
Skjölheiti: 375-Þrjúkerfi.dwg			Hanna: FSK/HBG
			Tekna: HBG
			Yfirfar: x/x

Samb.: **LAGNATÆKNI**  
Hönnunar- og ráðgjafarstofa /FRV  
Hannaborg 12, 200 Kópavogur, Ísland  
Sími: +354-564 9292 fax: +354-564 9291  
l@lagnotak.is http://www.lagnotak.is

**RAUNTEIKNING**

18.09.2007  
Dags.

FSK  
Samb.

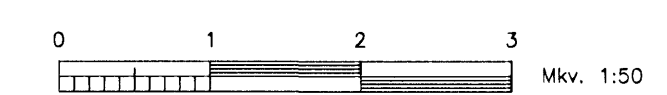

Samb.: **Fritile S. Þorvaldsson**  
Kennitala: 300346-3409