



Undirritun samræmingarhönnuðar:

SKÝRINGAR
 ALLT EFSNI OG FRÁGANGUR SKAL VERA Í SAMRÆMI VÍÐ GILDANDI REGLUGERÐIR.
 NEYSLUVATNSLAGNIR
 NEYSLUVATNSLAGNIR ERU ÚR ÞUNNVEGGJA RYÐFRÍU STÁLI, BS 316 S 16. PÍPUR OG FITTINGS SKULU GERÐAR FYRIR KLEMMUTENGI. NEYSLUVATNSLAGNIR SEM EKKI ERU SÝNILEGAR EINANGRAST MED 20 mm GLERULLARHÖLKUM OG RAKAVÖR UTANUM.
 HITALAGNIR
 HITALAGNIR SEM EKKI ERU SÝNILEGAR ERU ÚR SVÖRTU STÁLI SKV. DIN 2240, EFSNI ST. 33-2 SKV. DIN 17100. HITALAGNIR SEM ERU SÝNILEGAR ERU ÚR ÞUNNVEGGJA STÁLÖRUM MED ÞUNNRI HLIÐARPLASTKÁPUM (PP) UTANUM. PÍPUR OG FITTINGS SKULU GERÐAR FYRIR KLEMMUTENGI. HITALAGNIR SEM EKKI ERU SÝNILEGAR EINANGRAST MED 20 mm GLERULLARHÖLKUM.

- HEITT NEYSLUVATN
 - KALT NEYSLUVATN
 - HITALÖGN FRAMRÁS
 - HITALÖGN BAKRÁS
 - BRUNAVATNSLÖGN
 - KEILILÖGN FRAMRÁS
 - KEILILÖGN BAKRÁS
- | | |
|-------------------|-------------------------|
| HL = HANDLAUG | PS = ÞVAGSKÁL |
| VS = VATNSSALERNI | SV = STÁLVAŠKUR |
| RV = RÆŠTIVASKUR | SB = STEYPIBAD |
| UP = UPPÞVOTTAVÉL | GN = GÖLFNIDURFALL |
| EV = ELDHÚSVASKUR | KT = KALDAVATNSSTENGING |
| PV = ÞVOTTAVÉL | NS = NEYÐARSTURTA |
| LP = LOFTPÚDI | BRSL = BRUNASLANGA |

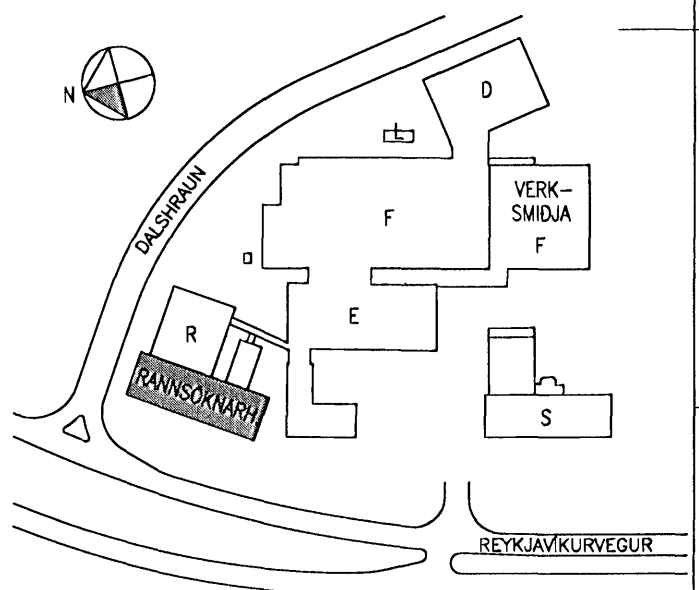

AFSTÖÐUMYND

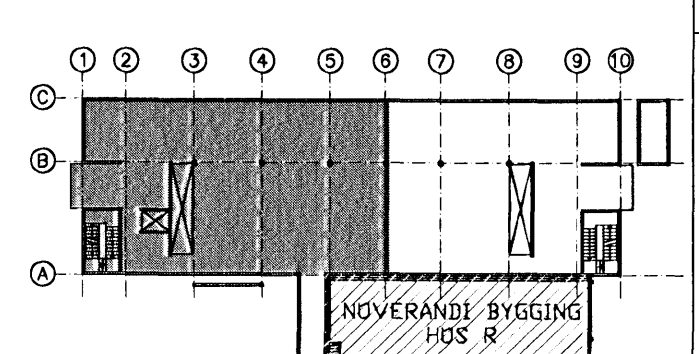

LYKILMYND

X	Xxx	xxx.xxx
Nr.	Lýsing & breytingu	Daga
actavis		
Reykjavíkurvegur 80, Hafnarfirði		
R-Rannsóknarhúsið - Nýbygging		
Pípukerfi		
Grunnmynd - 3.Hæð - Hluti I		
Teikning nr. IS1R-M40/41/50-03-207		
Daga:	28.09.2005	Kvarði: 1:50 @ A1
Skjalshæð:	375-Pípukerfi.dwg	Verk nr.: 375
Hannað: FSK/HBG		Teiknað: HBG
Samb.: LAGNATÆKNI		Yfirfarir: x/x
Hönnunar- og ráðgjafarstofa / FRV Hannaborg 12, 200 Kópavogur, Ísland Sími: +354-554 5252 Fax: +354-554 5251 E-mail: l@lagnatak.is http://www.lagnatak.is		
Samb.: Fjofur S. Jónsson		
Kennitala: 300346-3409		

RAUNTEIKNING
 18.09.2007
 Dags. _____
 FSK
 Samp. _____

