



Undirritun samráðingarráðgjafa:

SKÝRINGAR
 ALLT EFNI OG FRÁGANUR SKAL VERA Í SAMRÁMI VIÐ GILDANDI REGLUGERÐIR
 NEYSLUVATNSLAGNIR
 NEYSLUVATNSLAGNIR ERU ÚR ÞUNNVEGGJA RYÐRÍU STÁLI, BS 316 S 16. PÍPUR OG FITTINGS SKULU GERÐAR FYRIR KLEMMUTENGI. NEYSLUVATNSLAGNIR SEM EKKI ERU SÝNILEGAR EINANGRÁST MED 20 mm GLERULLARHÖLKUM OG RAKAVÖR UTANUM
 HITALAGNIR
 HITALAGNIR SEM EKKI ERU SÝNILEGAR ERU ÚR SVÖRTU STÁLI SKV. DIN 2240, EFNI ST. 33-2 SKV. DIN 17100.
 HITALAGNIR SEM ERU SÝNILEGAR ERU ÚR ÞUNNVEGGJA STÁLROÐUM MED ÞUNNRI HLIÐARPLASTKAPU (PR) UTANUM. PÍPUR OG FITTINGS SKULU GERÐAR FYRIR KLEMMUTENGI. HITALAGNIR SEM EKKI ERU SÝNILEGAR EINANGRÁST MED 20 mm GLERULLARHÖLKUM.

- HEIT NEYSLUVATN
 - KALT NEYSLUVATN
 - HITALÖG FRAMRÁS
 - HITALÖG BAKRÁS
 - BRUNAVATNSLÖG
 - KÆLILÖG FRAMRÁS
 - KÆLILÖG BAKRÁS
- HL = HANDLAUG
 - VS = VATNSSALERNI
 - RV = RESTIVASKUR
 - UP = UPPÞVOTTAVÉL
 - EV = ELDHÚSVASKUR
 - BV = ÞVOTTAVÉL
 - LP = LOFTPÚDI
 - ÞS = ÞVAGSKÁL
 - SV = STÁLVAASKUR
 - SB = STEYPIBÁD
 - GN = GÖLFNIDURFALL
 - KT = KALDAVATNSTENING
 - NS = NEYÐARSTURTA
 - BRSL = BRUNASLANGA

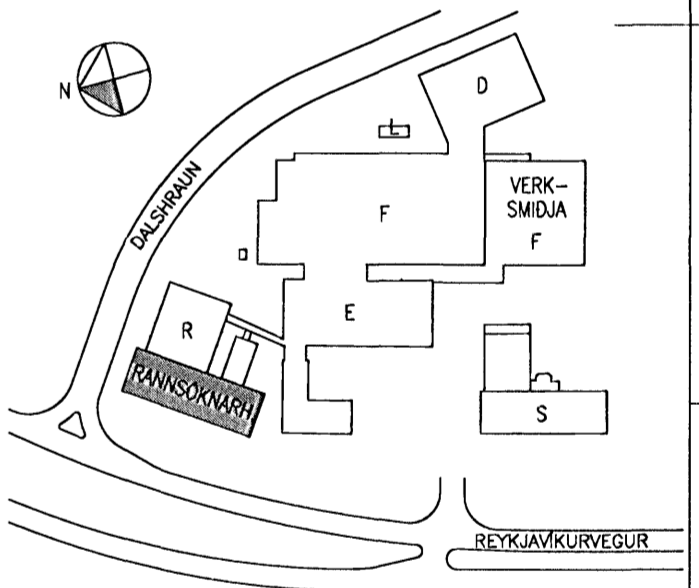

AFSTÖÐUMYND

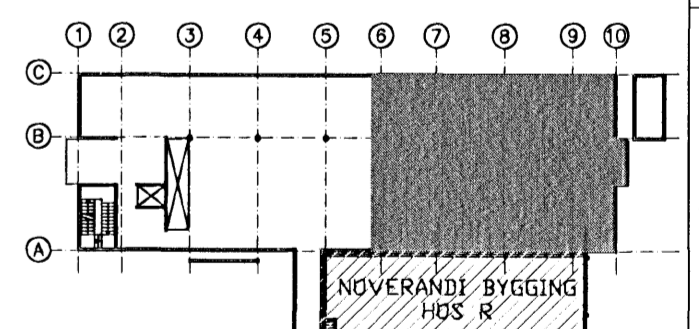

LYKILMYND

ÚTI ARKITEKTAR Jón Þór Þorvaldsson M. FSSA Kf. 021256 7579			
Reykjavíkurvegur 80, Hafnarfirði R-Rannsóknarhús - Nýbygging Þfpukerfi Grunnmynd - 3.Hæð - Hluti II		Reykjavíkurvegur 80, Hafnarfirði R-Rannsóknarhús - Nýbygging Þfpukerfi Grunnmynd - 3.Hæð - Hluti II	
Dags: 28.09.2005 Skjalshætti: 375 - Þfpukerfi.dwg		Verknúmer: 375 Hönnuð: FSK/HBG Teiknað: HBG Yfirfarir: x/x	
Dags: 18.09.2007 Dags:		Verknúmer: 375 Hönnuð: FSK/HBG Teiknað: HBG Yfirfarir: x/x	
Kennitala: 300346-3409		Samþ.: <i>Fúsil S. Þurkellsson</i>	

RAUNTEIKNING
 18.09.2007
 Dags. FSK Samp.

