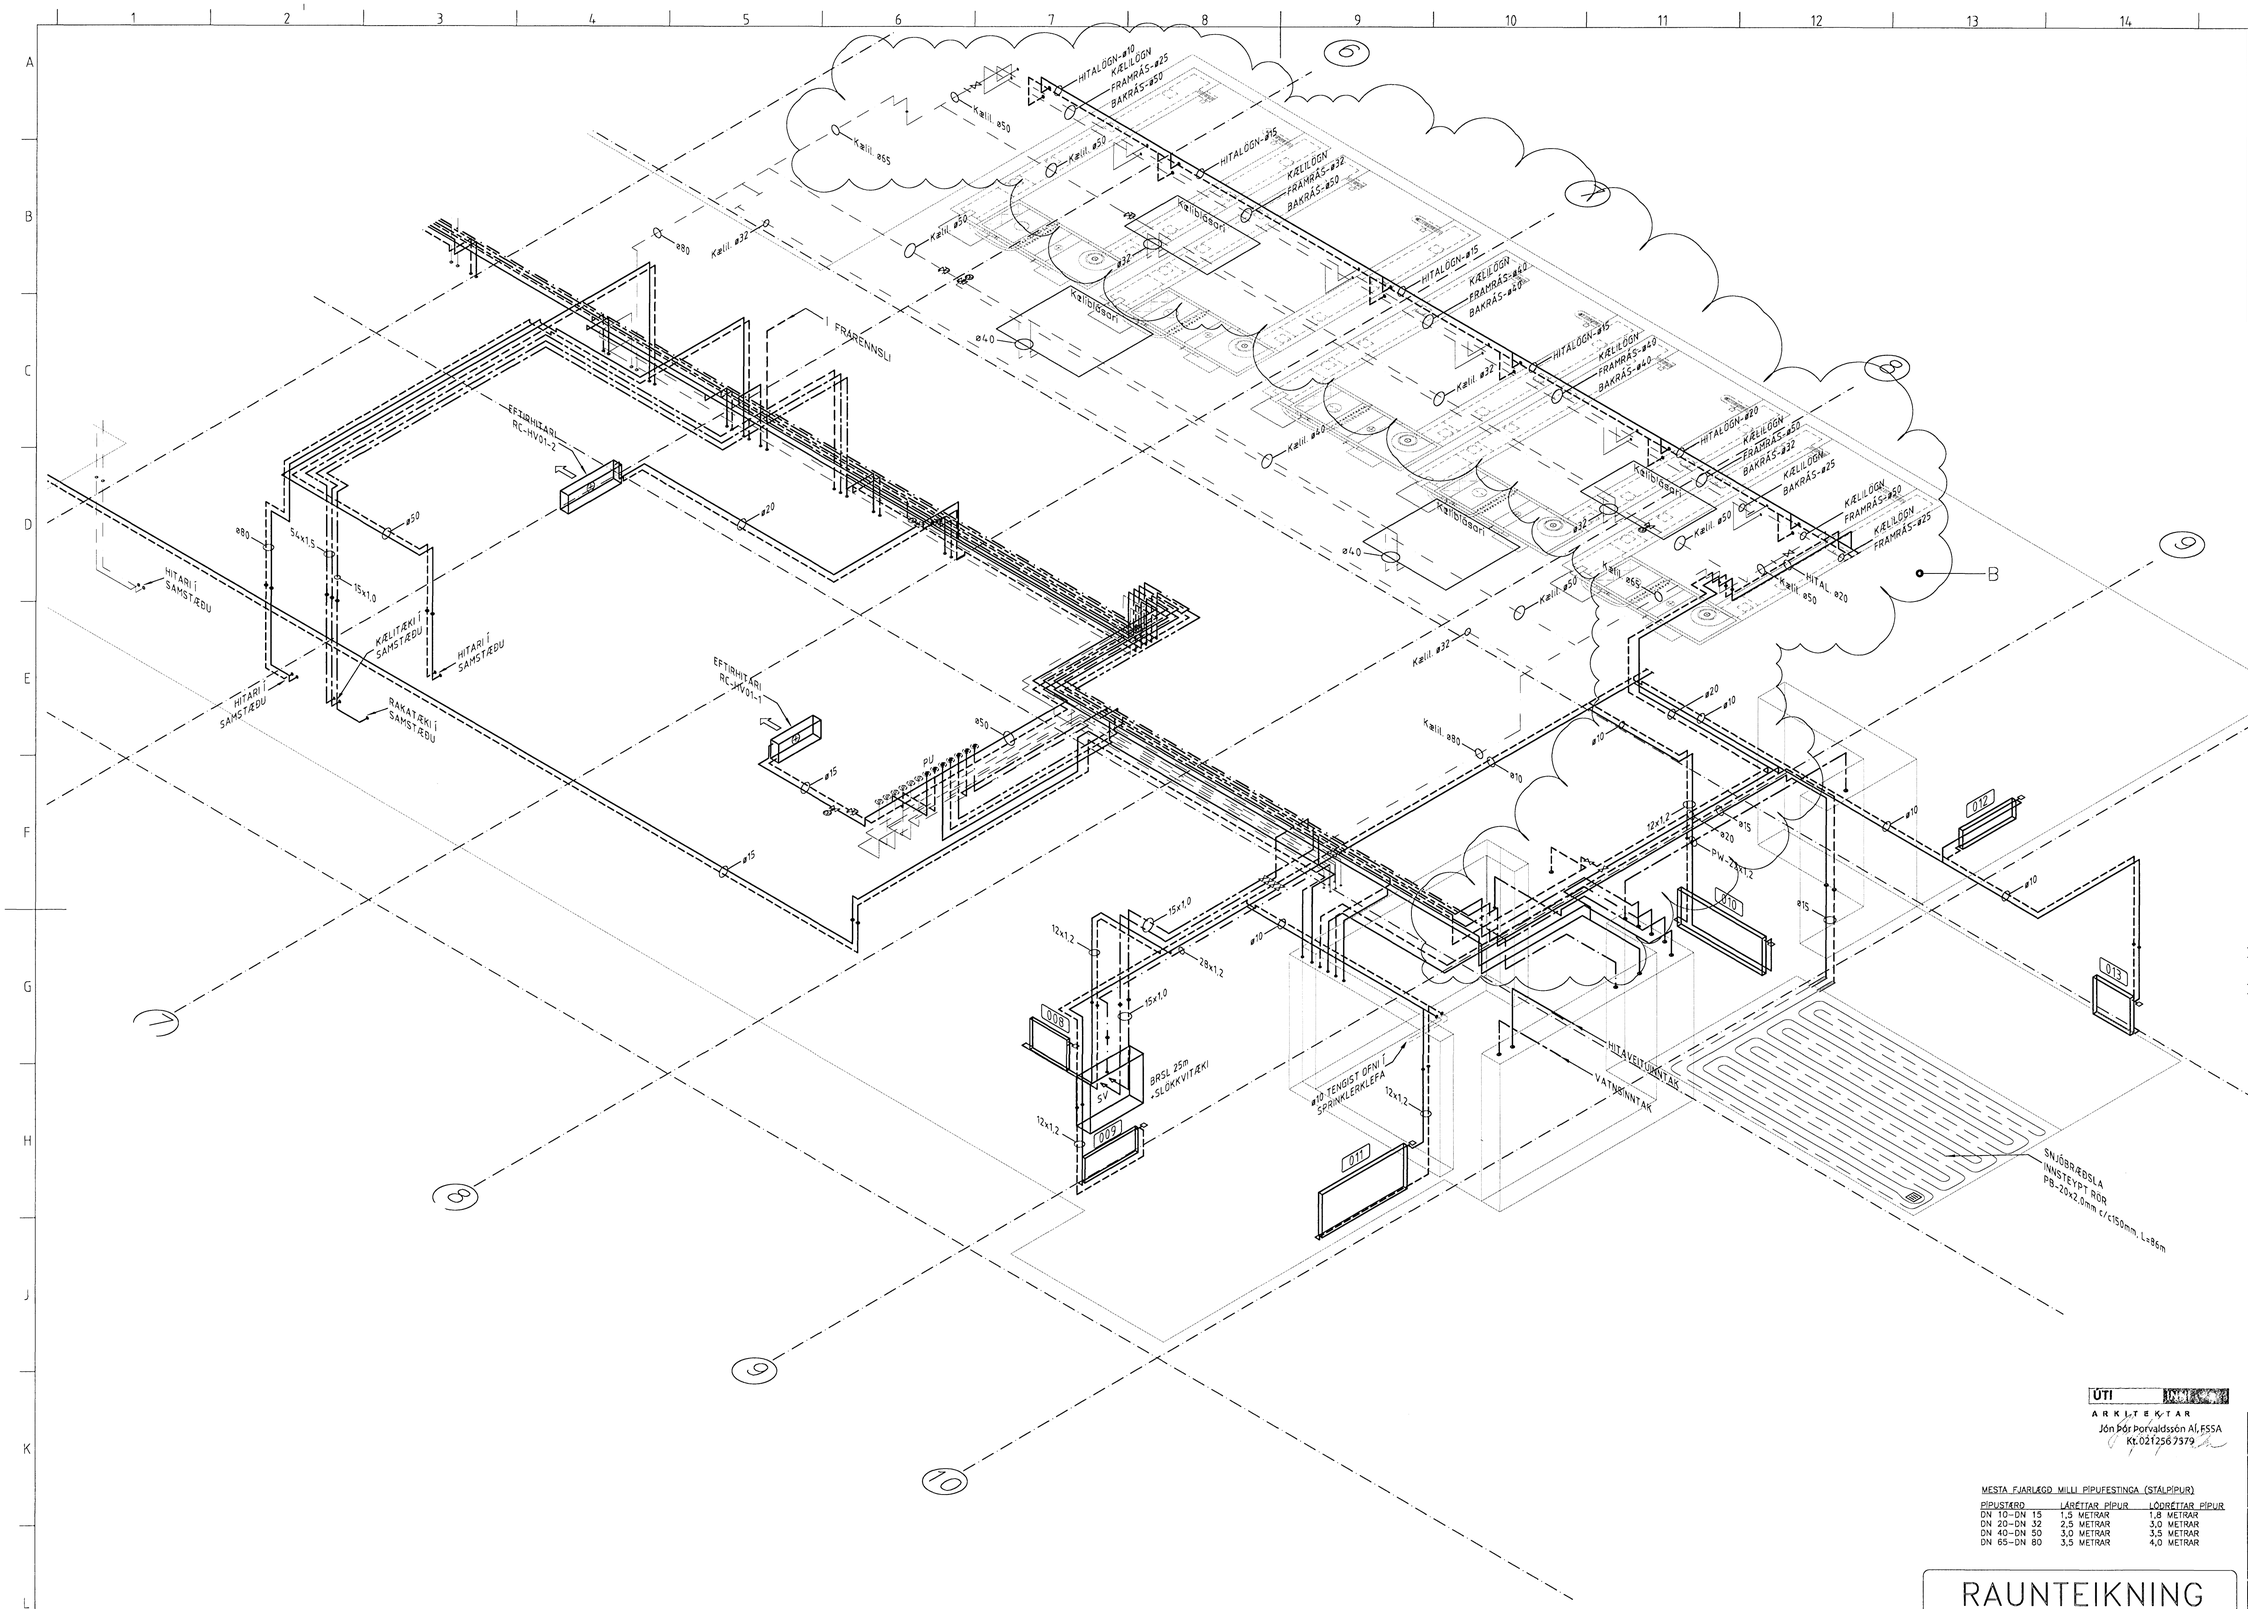

Undirritun samræmingarhönnuðar:

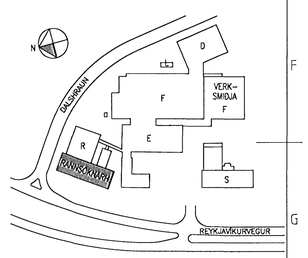

AFSTÖÐUMYND

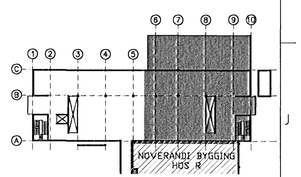

LYKILMYND

ÚTI
ARKITEKTAR
Jón Þór Þorvaldssón AÍ, FSSA
Kt.0212567579

MESTA FJARLÆGÐ MILLI PÍPUFESTINGA (STÁLPÍPUR)

PÍPUSTÆRÐ	LÁRÉTTAR PÍPUR	LÓÐRÉTTAR PÍPUR
DN 10–DN 15	1,5 METRAR	1,8 METRAR
DN 20–DN 32	2,5 METRAR	3,0 METRAR
DN 40–DN 50	3,0 METRAR	3,5 METRAR
DN 65–DN 80	3,5 METRAR	4,0 METRAR

RAUNTEIKNING

18.09.2007 FSK

Dags. Samþ.

0 1 2 3 Mkv. 1:50

Nr.	Lýsing á breytingu	Dags
B	Lagnir að geymsluþolsskápum	22.05.2006
A	Plusterbir að brunaslöngu og á kælikerfi	22.11.2005

actavis

Reykjavíkurvegur 80, Hafnarfirði
R–Rannsóknarhús – Nýbygging
Pípukerfi
Rúmmynd – Kjallari – Hluti II

Teikning nr. IS1R-M40/41/50-00-212B

Dags: 28.09.2005 | Kvarði: 1:50 @ A1 | Verk nr.: 375

Skjalaheiti: 375–Pípukerfi.dwg

LAGNATÆKNI
Hönnunar- og ráðgjafarstofa /FRV
Hamraborg 12, 200 Kópavogur, Ísland
sími+354–564 5252 fax+354–564 5251
lt@lagnatak.is http://www.lagnatak.is

Hannað: FSK/HBG
Teiknað: HBG
Yfirfarið: x/x

Samþ.: Friðrik S. Friðrikssou

Kennitala: 300346-3409