



Undirritun samræmingarhönnuðar:

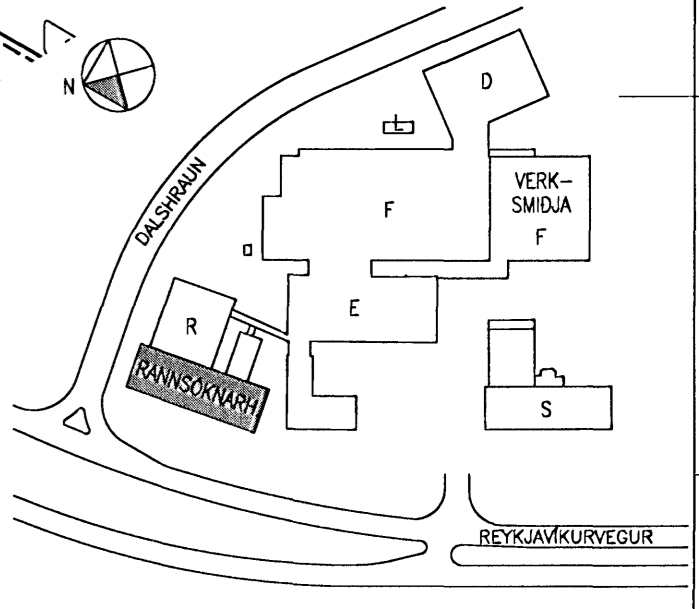

AFSTÖDUMYND

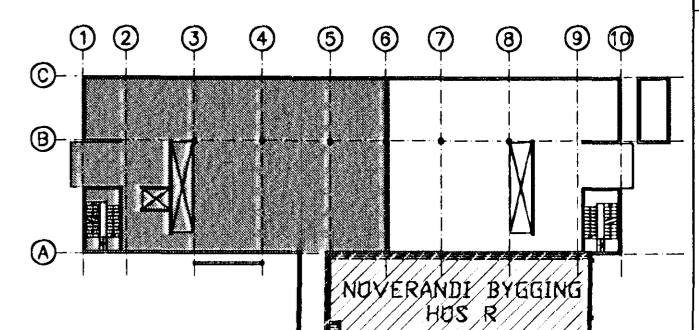

LYKILMYND

B	WAINSTENGINGAR VÍD TÆKI OG INNRETTINGAR	01.03.2008
A	Þrústerðir að brunandiöngu	21.11.2005
Nr.	Útlagning & breytingu	Daga

actavis

Reykjavíkurvegur 80, Hafnarfirði
 R-Rannsóknarhús - Nýbygging
 Þrúkerfi
 Ráðmynd - 1.Hæð - Hlutf. I

Tekning nr. ISIR-M40/41/50-01-213B

Daga: 28.09.2005 Kvartil: 1:50 A1 Verk nr.: 375
 Skjalnúmer: 375-Þrúkerfi.dwg Hönnuð: FSK/HBG


LAGNATÆKNI

Hönnun- og ráðgjafarstofa /FRV
 Hamraborg 12, 200 Kópavogur, Ísland
 Sími: +354-584-5252 Fax: +354-584-5251
 H@lagnotak.is http://www.lagnotak.is

Telknað: HBG
 Yfirfarið: x/x

RAUNTEIKNING

18.09.2007 Dags. FSK Samp.

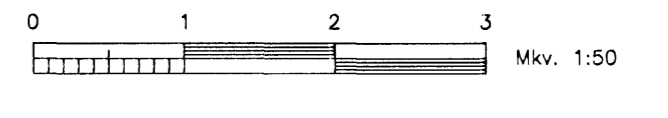

Samp.: *Fubile S. Jónsson*
 Kennitala: 300346-3409