



Undirritun samráðingorhönnuðar:

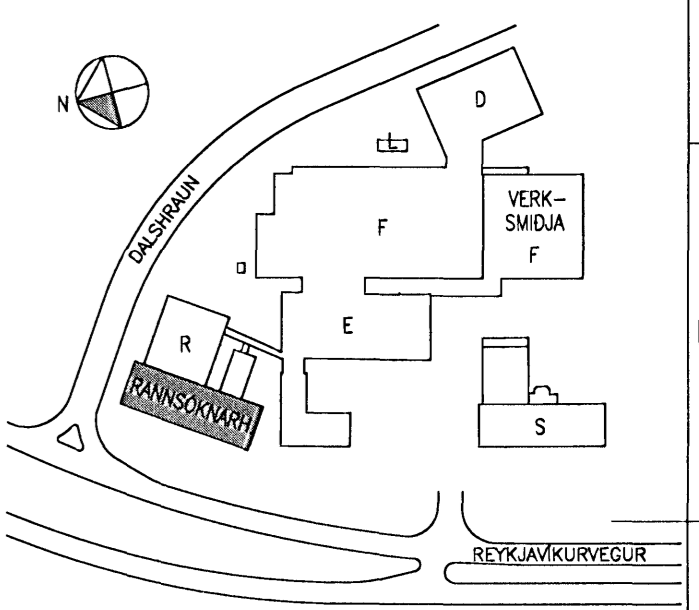

AFSTÖÐUMYND

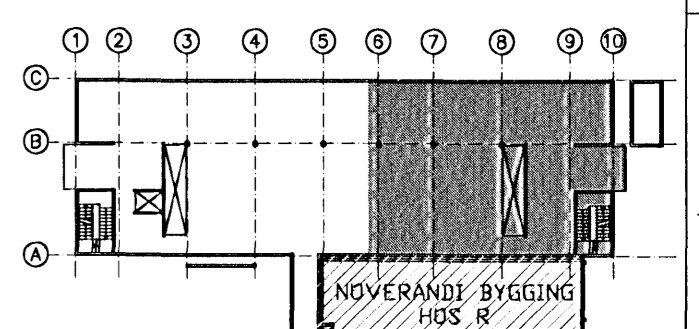


LYKILMYND

B	VATNSTEMINGAR VID TEKI OG INNRÉTTINGAR	01.03.2006
A	PÍPUKERFIÐ OG BRUNASTÖNGU OG 6 KATKERFI	21.11.2005
Nr.	Lýsing & breytingu	Daga

actavis
 Reykjavíkurvegur 80, Hafnarfjörð
 R-Rannsóknarhús - Nýbygging
 Pípukerfi
 Rúmmynd - 1.Hæð - Hluti II
 Teikning nr. ISIR-M40/41/50-01-214B
 Daga: 28.09.2005 Kvart: 1:50 A1 Verk nr.: 375
 Skjalheiti: 375 - Pípukerfi.dwg Hannab: FSK/HBG
LAGNATÆKNI
 Hannunara- og iðgjafarstofa / FRV
 Hannaborg 12, 200 Kópavogur, Island
 sími+354-564 5252 fax+354-564 5251
 ilagnatak.is http://www.lagnatak.is
 Teiknab: HBG
 Yfirfor: x/x

RAUNTEIKNING
 18.09.2007
 Dags. Samp. FSK

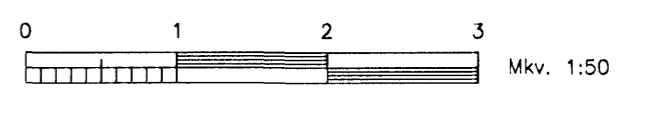

Samp.: *Fritof S. Þorvaldsson*
 Kennitala: 300346-3409