

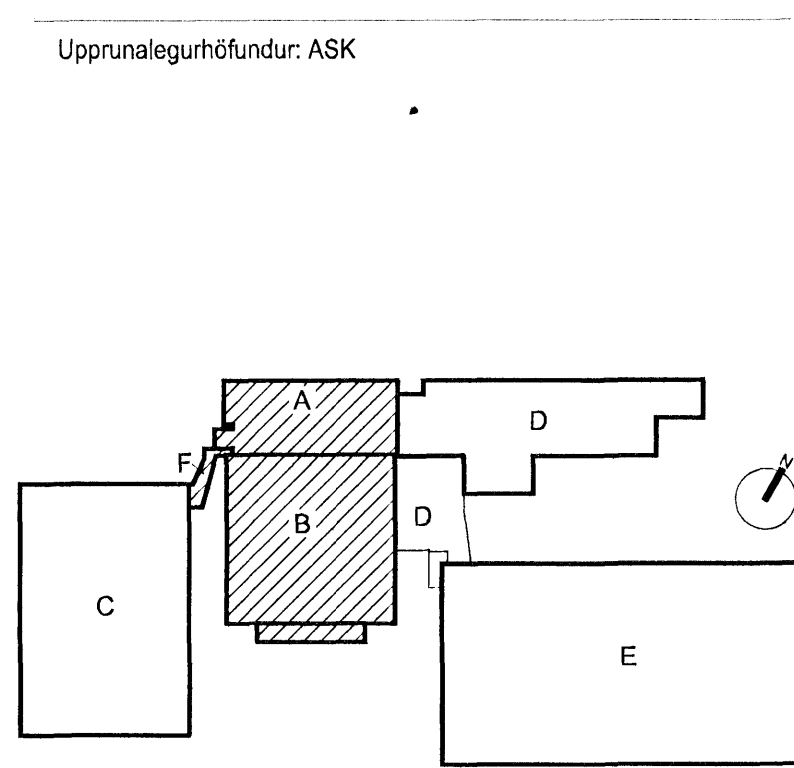


Grunnmynd 2.hæðar í mkv. 1:100 - FYRIR BREYTINGAR

- Veggir, hurðir og gluggar fjarlægðir
- Innréttingar fjarlægðar
- Klæðningar, grind og einangrun fjarlægð
- Hreinlætistæki fjarlægð
- ATH Ríf hreinlætistækja og lagna er magntekið og lýst í gögnum verkfræðinga
- Ríf vegna stálvirkis/stálstyrkinga bita -6 mm flatstál er boltað og límt undir bita - Sjá kafla 2.4.2 og teikn. nr. A B491, snið E

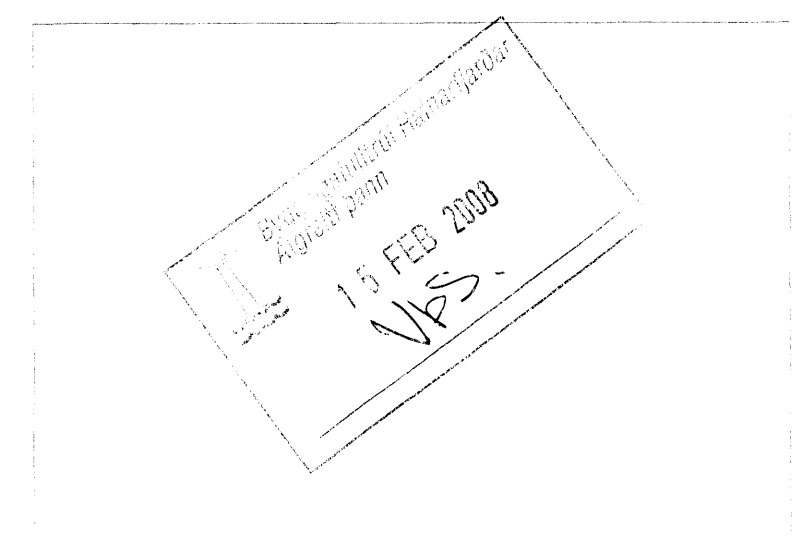

Lykilmýnd mkv: 1:2000

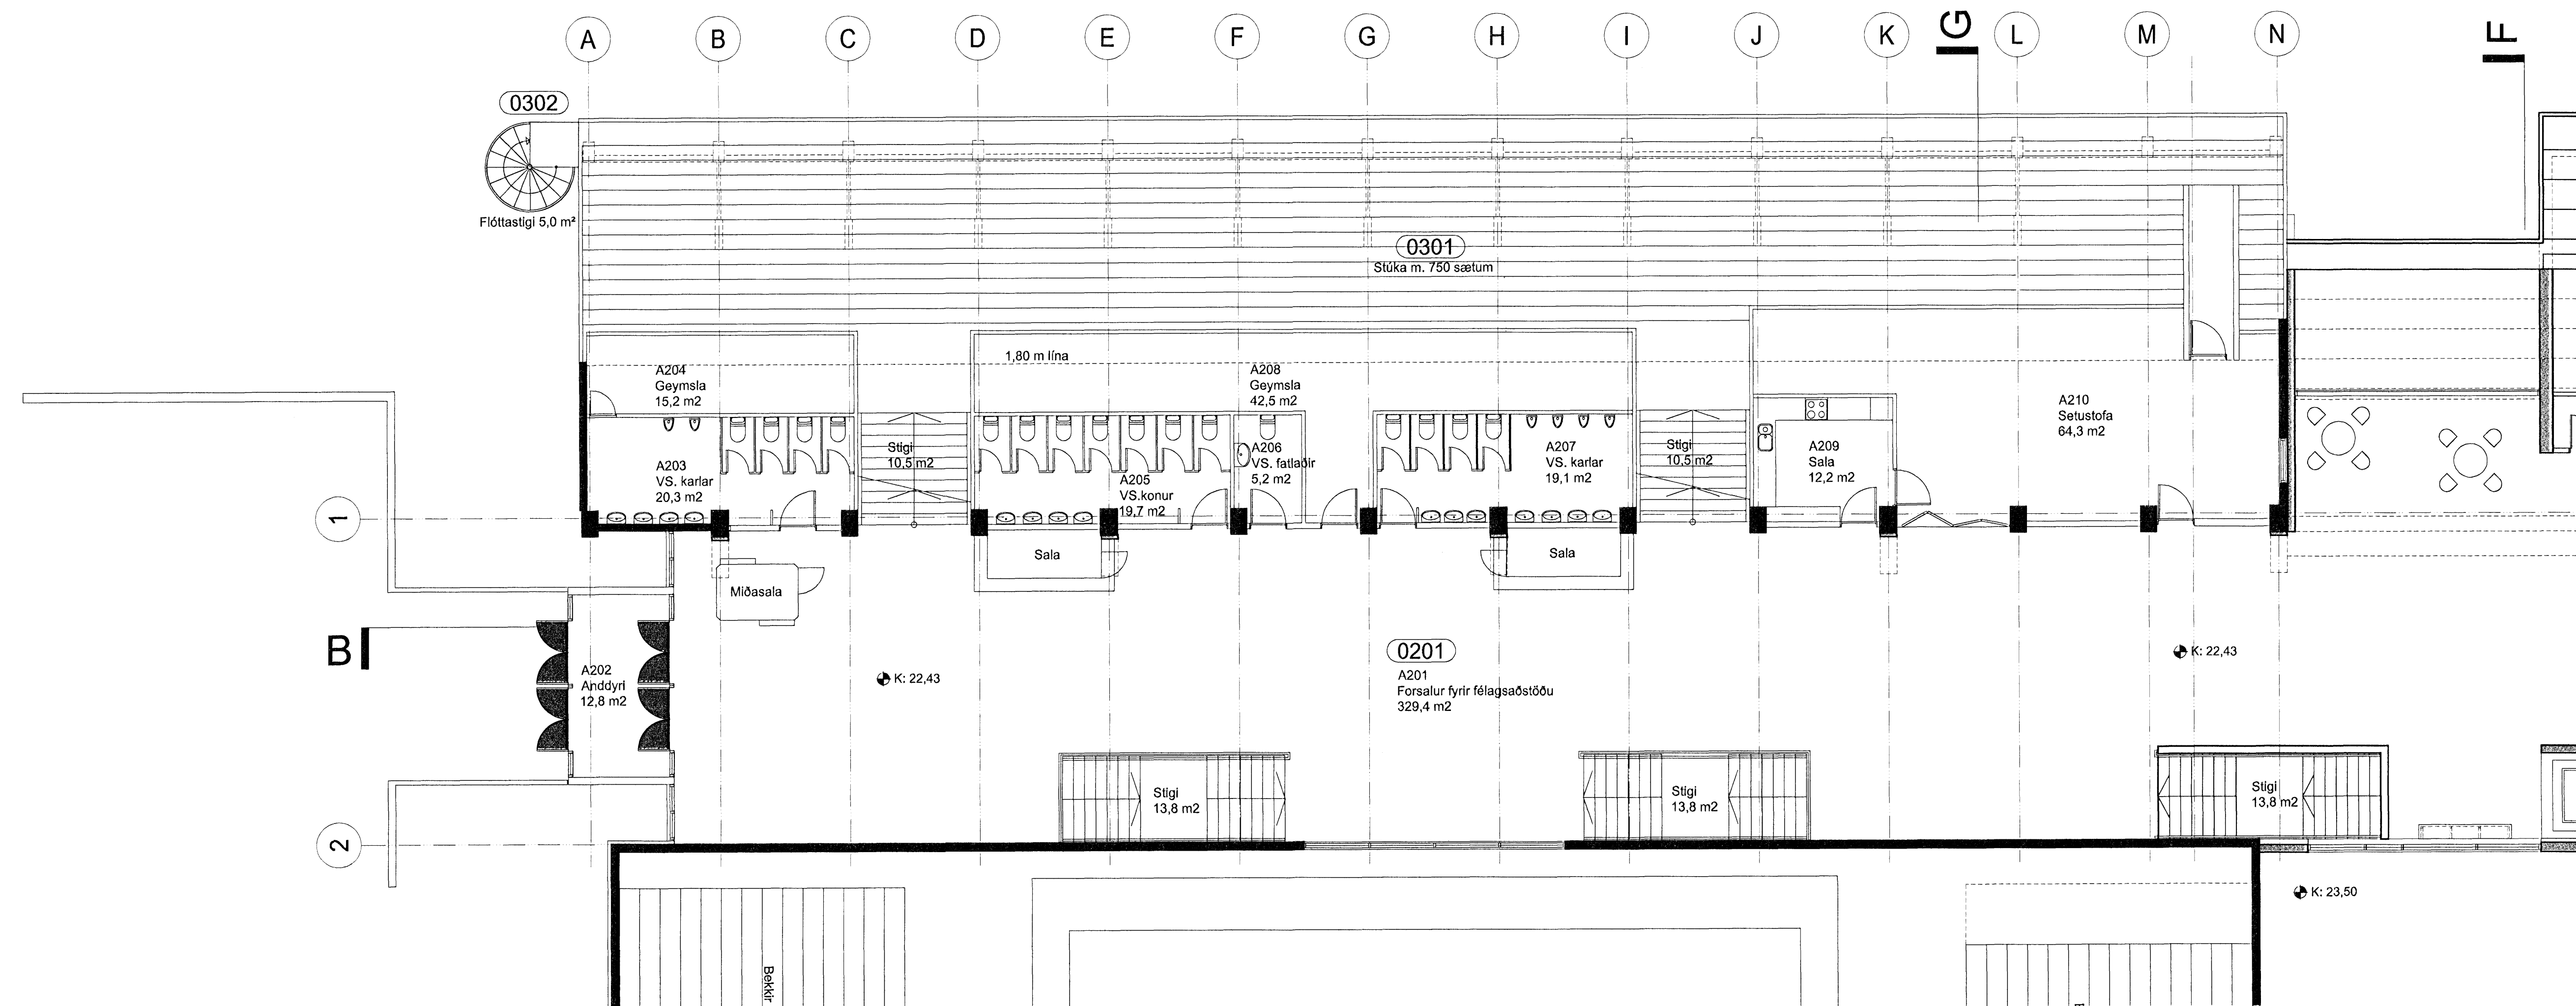

Grunnmynd 2.hæðar í mkv. 1:100 - EFTIR BREYTINGAR

- Nýjar hurðir í stað eldri hurða

Fasteignafélag Hafnarfjarðar
Íþróttamiðstöðin Kaplakrika
 Landnúmer: 121342
 Stigr. 48001000
VERKTEIKNINGAR
 GRUNNMÝND 1.HÆÐAR
 RÍF OG BREYTINGAR Á NÚV. HÆÐ
 MKV.: 1:100
 TEIKNAD: JBE
 ÚTGAFA DAGS: 30.04.2007
 STOFN. DAGS: 25.08.2008
(39)-A05-002
ÚTGAFA 00

BATTERIÐ
 ARKITEKTAR
 Jóg. Ólafur Pálsson FAI
 kt: 030445-3999
 Stígurður Einarsson FAI
 kt: 110457-2789
 kt: 521291-1259
 Trönuhraunil 1
 220 Hafnarfjörð
 S: 54 54 700 F: 54 54 701
 Netfang: batteri@arkitekL.is
 Hólmastígur: www.arkitekL.is