

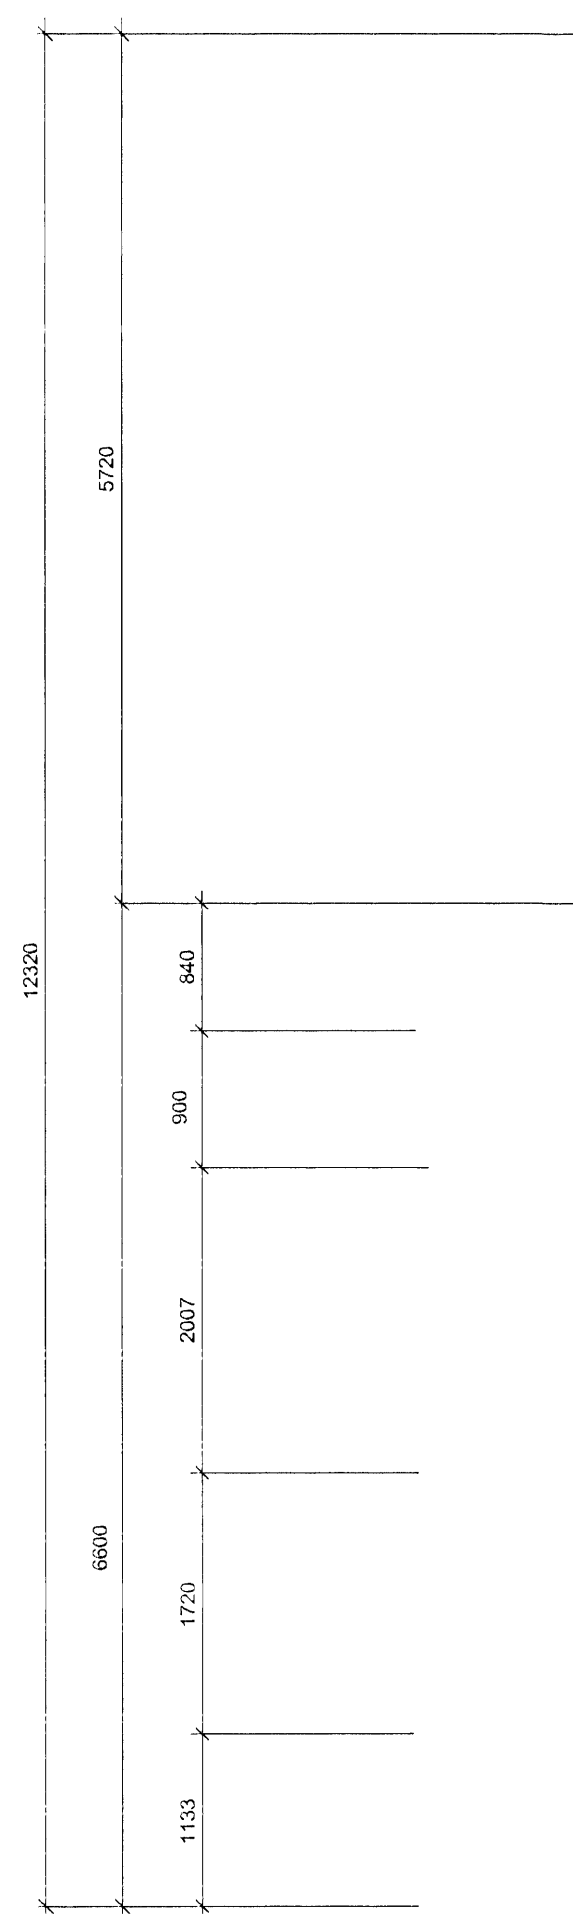



Samykkt þann  
22 APR. 2008  
Byggingarfulltrúinn í Hafnarfirði  
F.h. Hrólfur S. Gunnlaugsson

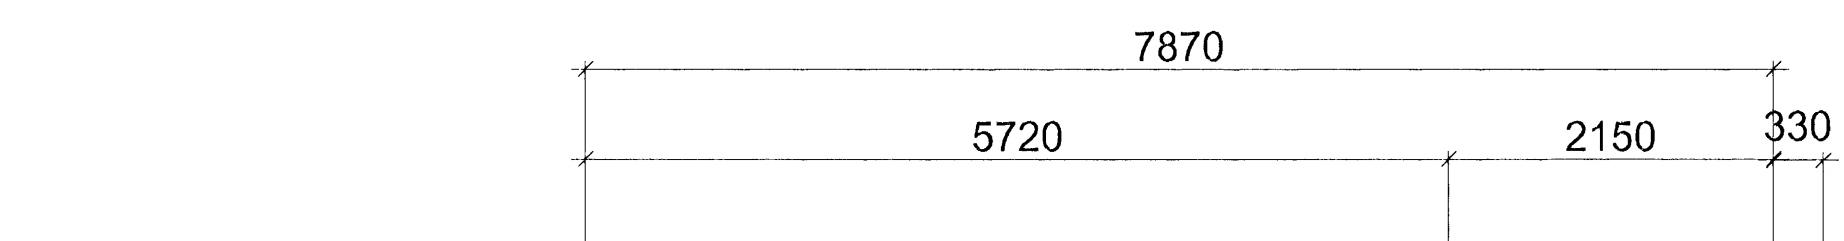


A

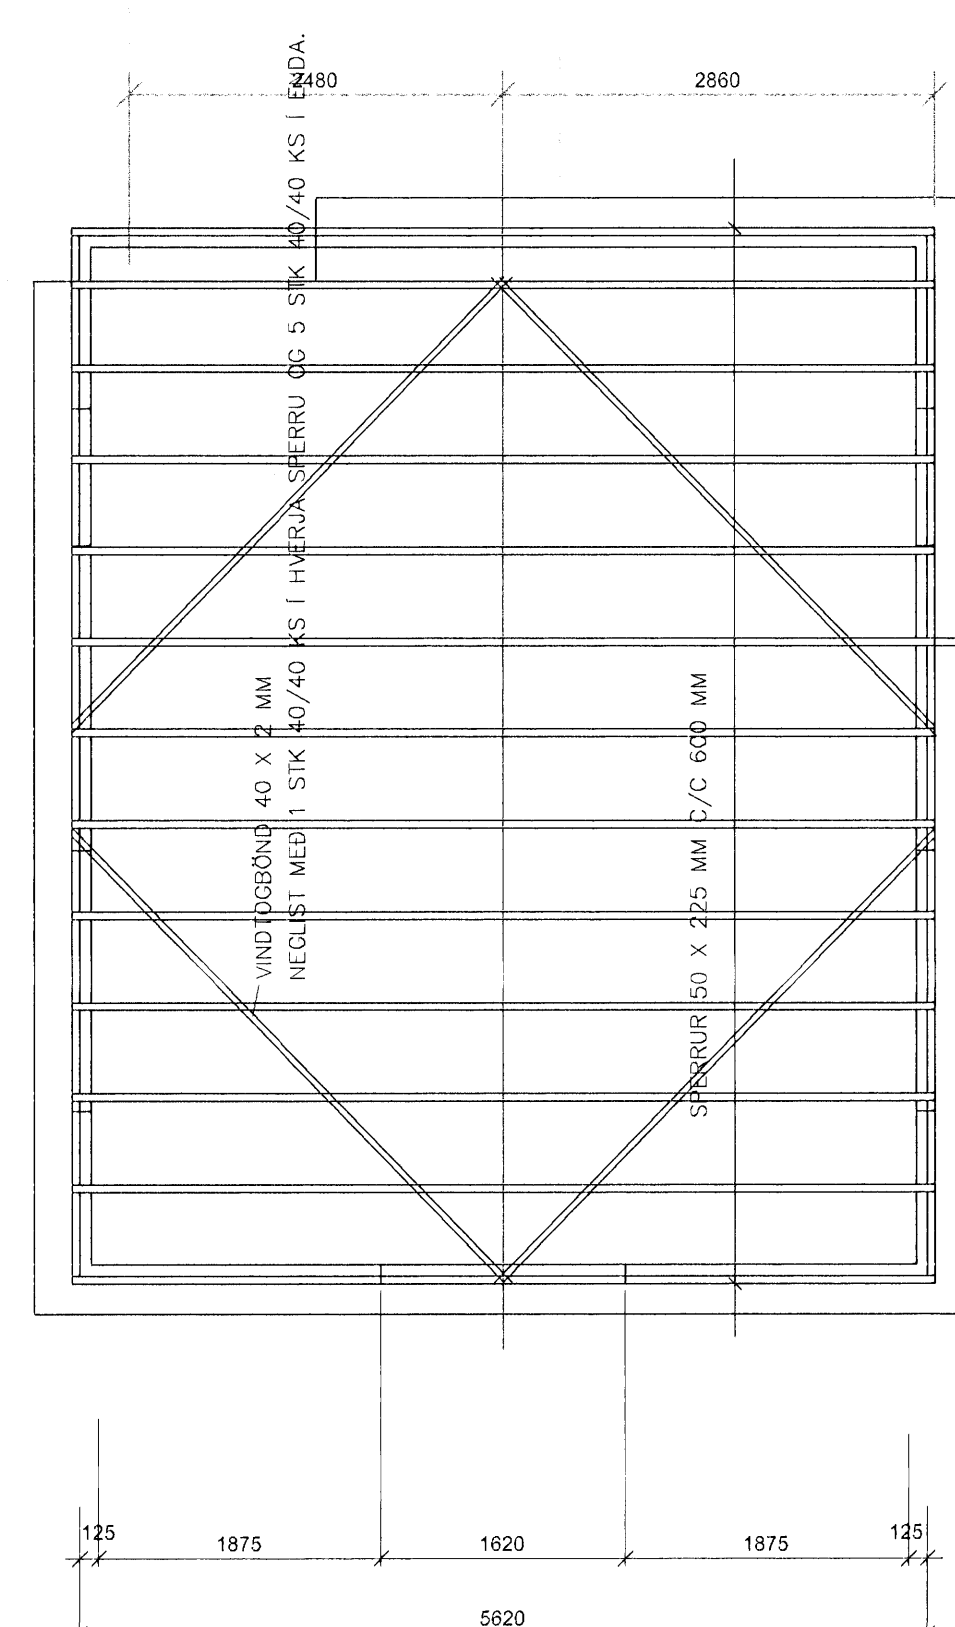


SPERRUPLAN

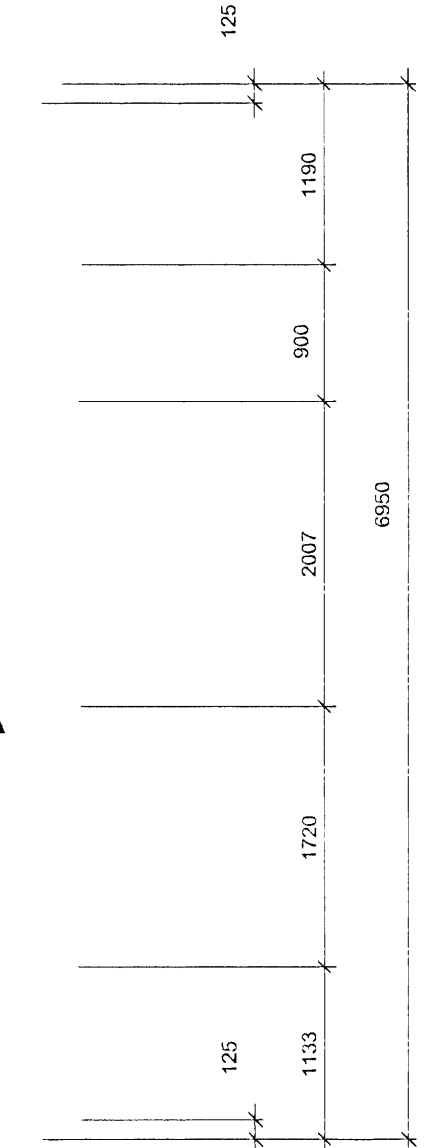


A

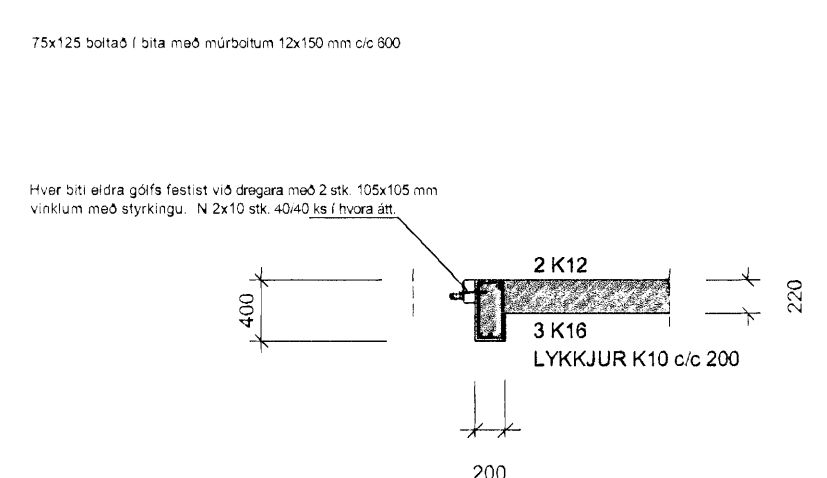

SNID B-B

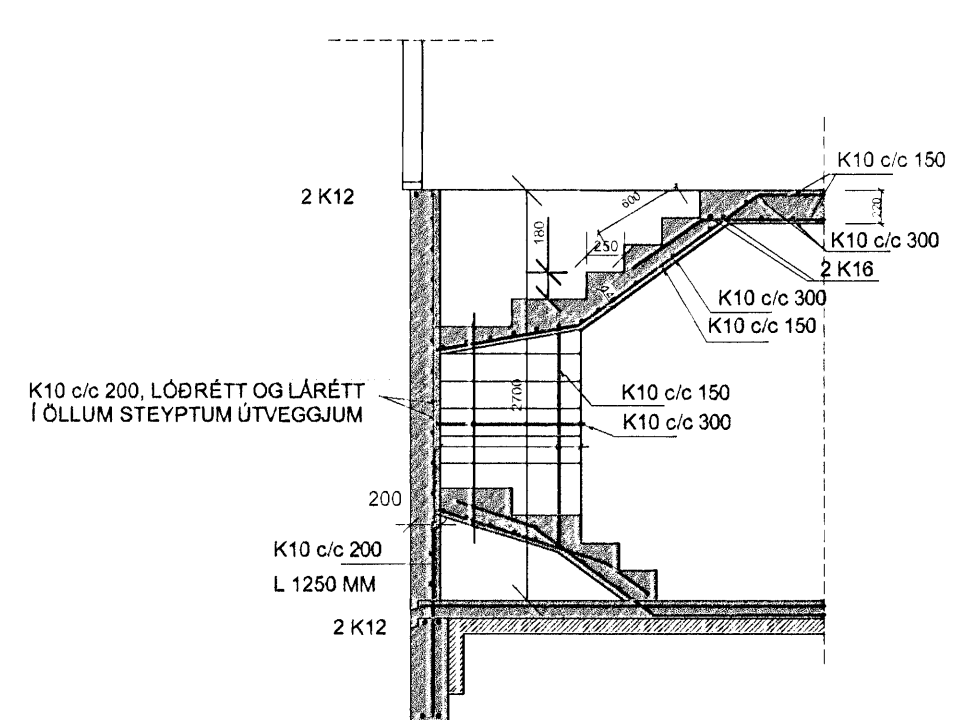

SNID Í STIGA

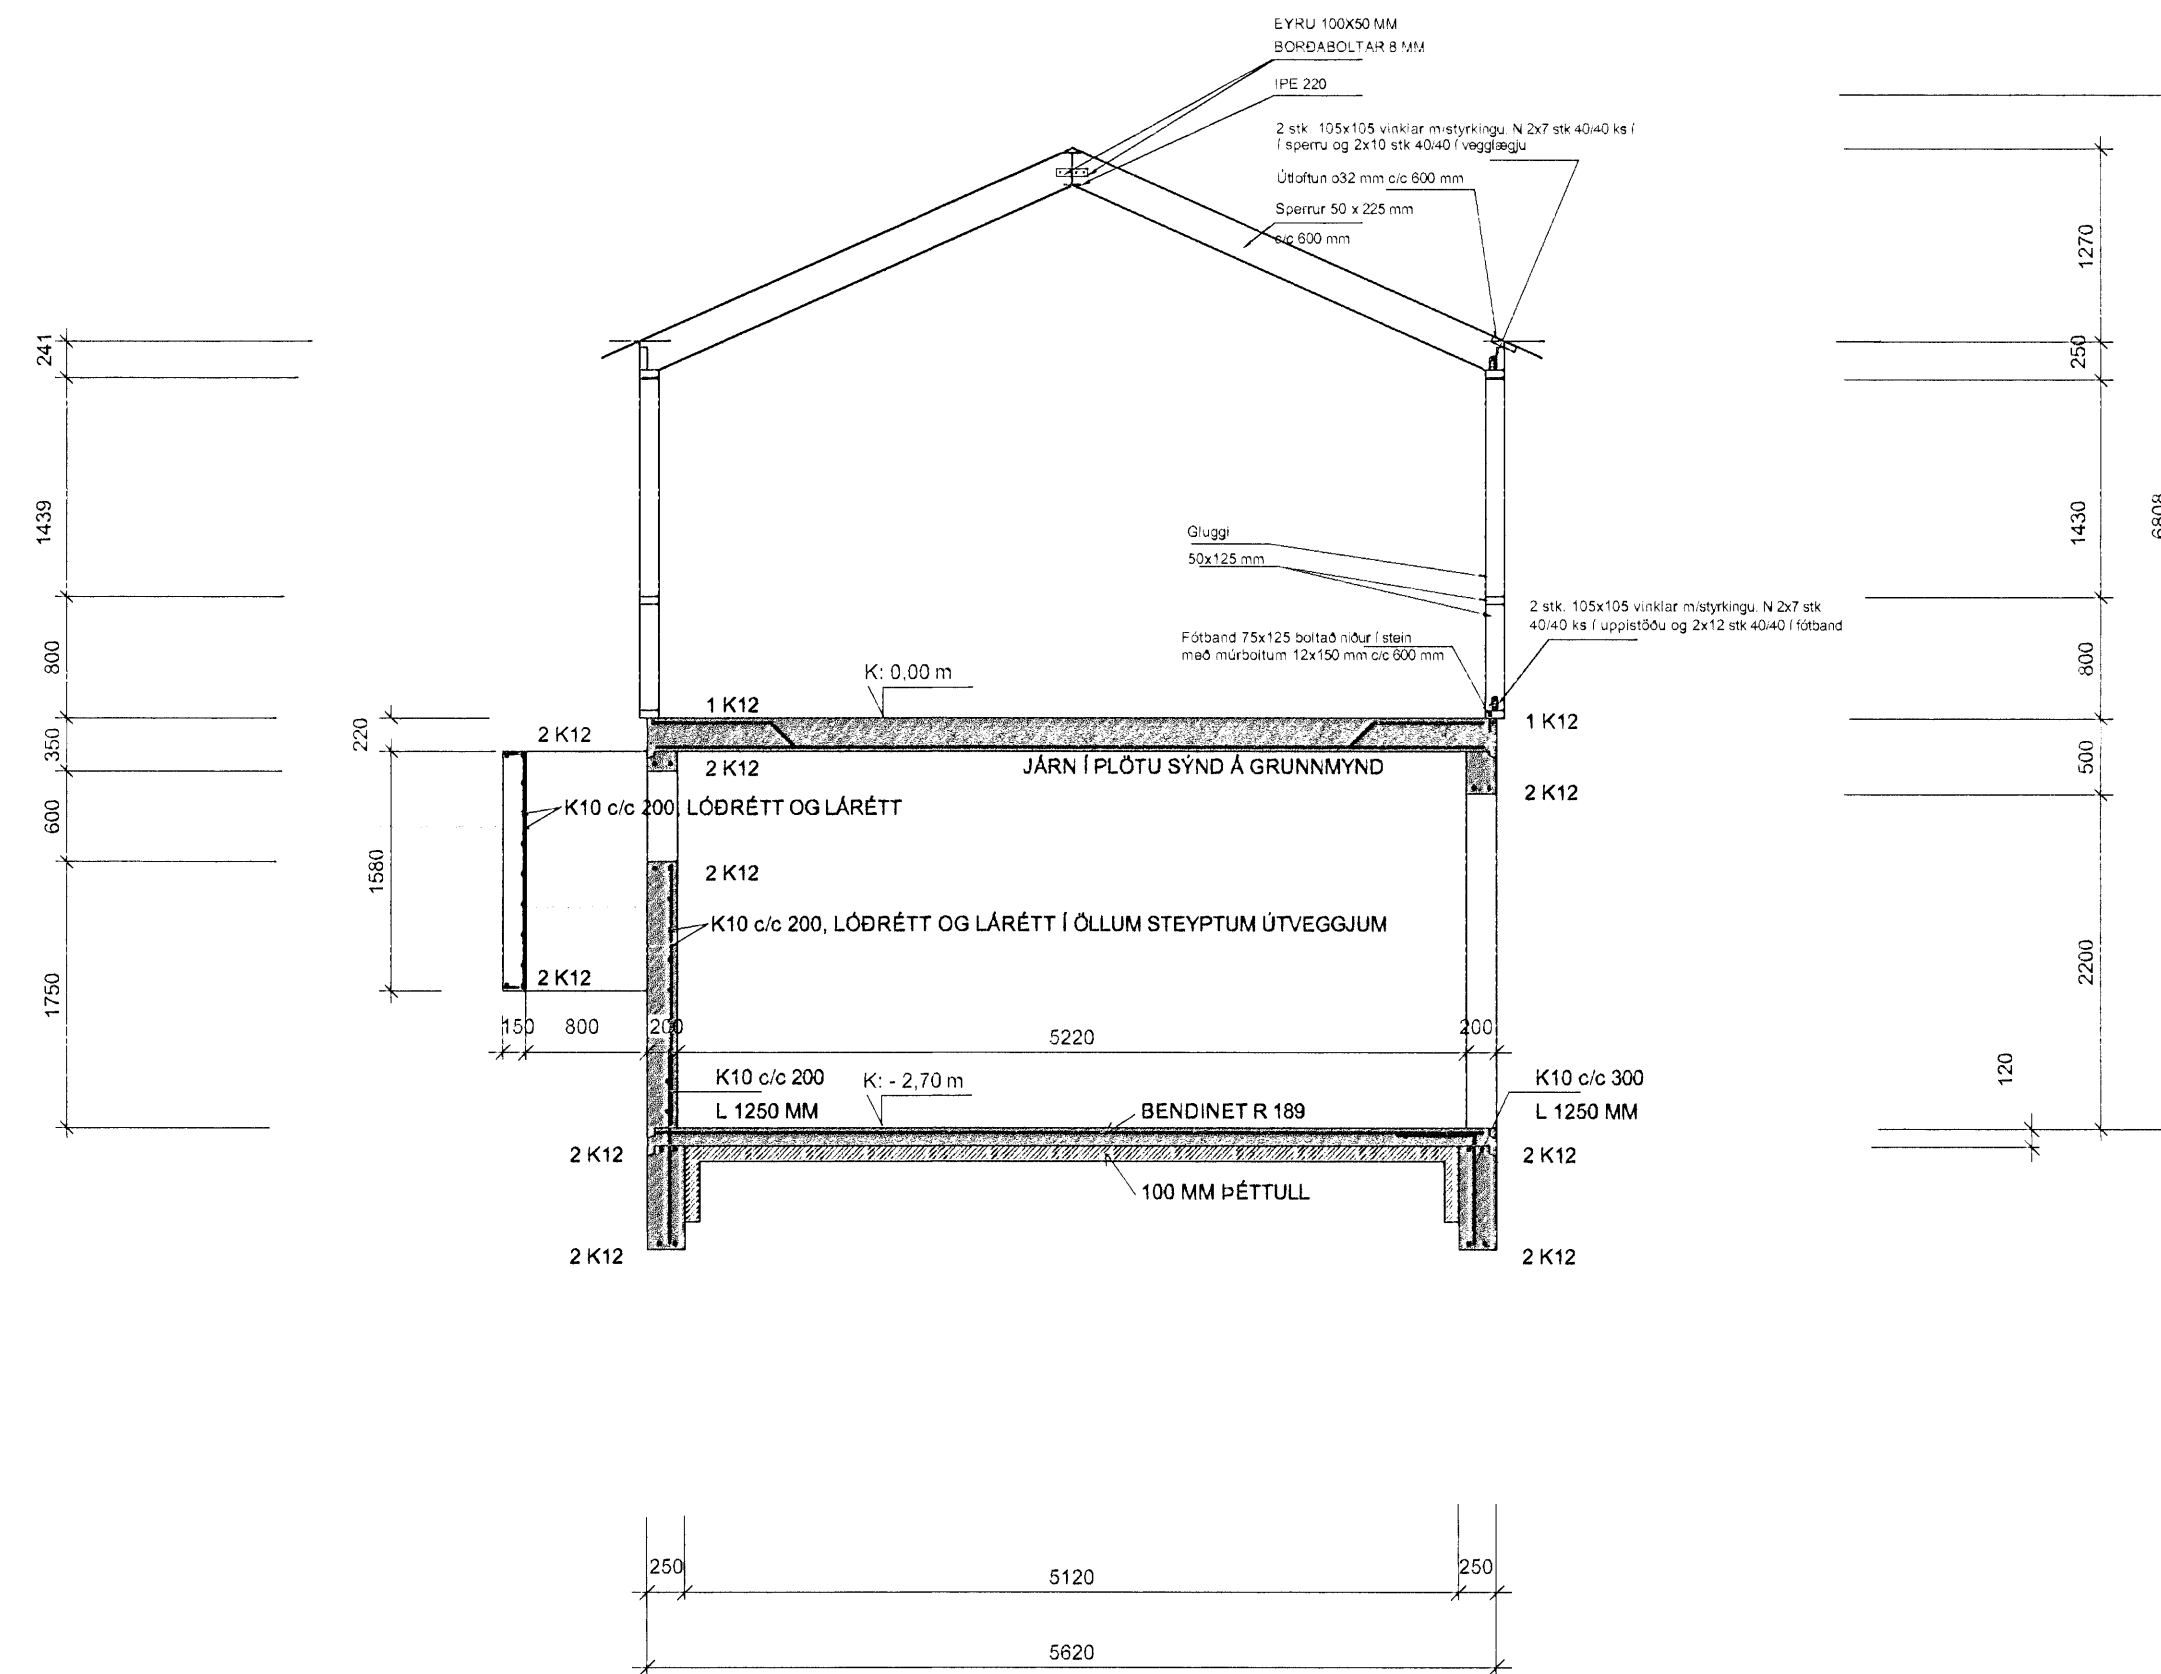

FRV Félagsráðgjafi Verkefnaábyrgja	Nr.	Dags.	Breyting.	Af.	Nr.	Dags.	Breyting.	Af.	<b>Hannarr</b> Síðumúla 1, 108 REYKJAVÍK Sími: 533 3900, Fax: 533 3901 http://www.hannarr.com/ - hannarr@skima.is Kf: 670888-1599	REIKN: SIGURÐUR INGÓLFSSON	VERK: MJÓ Sund 2 - Hafnarfirði	BLAD: 2
	1	27.02.2008	Mænisbiti úr stáli í stað límrésbita.	S.Ing.	Undirritun:	DAGS: 15.11.2007	TEIKN: SIGURÐUR INGÓLFSSON	EFNI: BURÐARVIRKI SPERRUPLAN OG SNID		KVARDI: 1:50		
									Kf: 170944 3569	VERK: B 121		

10408  
Hannarr  
+354 533 3900